




C
04 | 05
COUPE TRANSVERSALE
FOND DE LA CELLULE

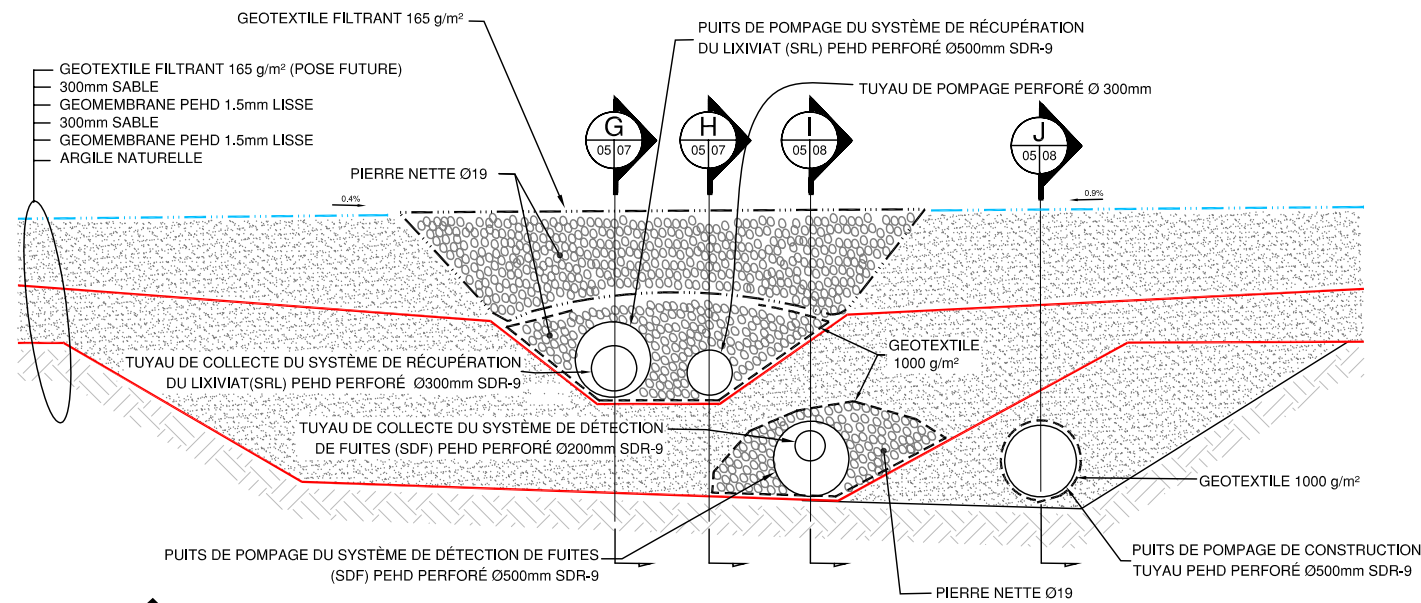

D
04 | 05
COUPE TRANSVERSALE
PUIXS DE POMPAGE, FOND DE LA CELLULE

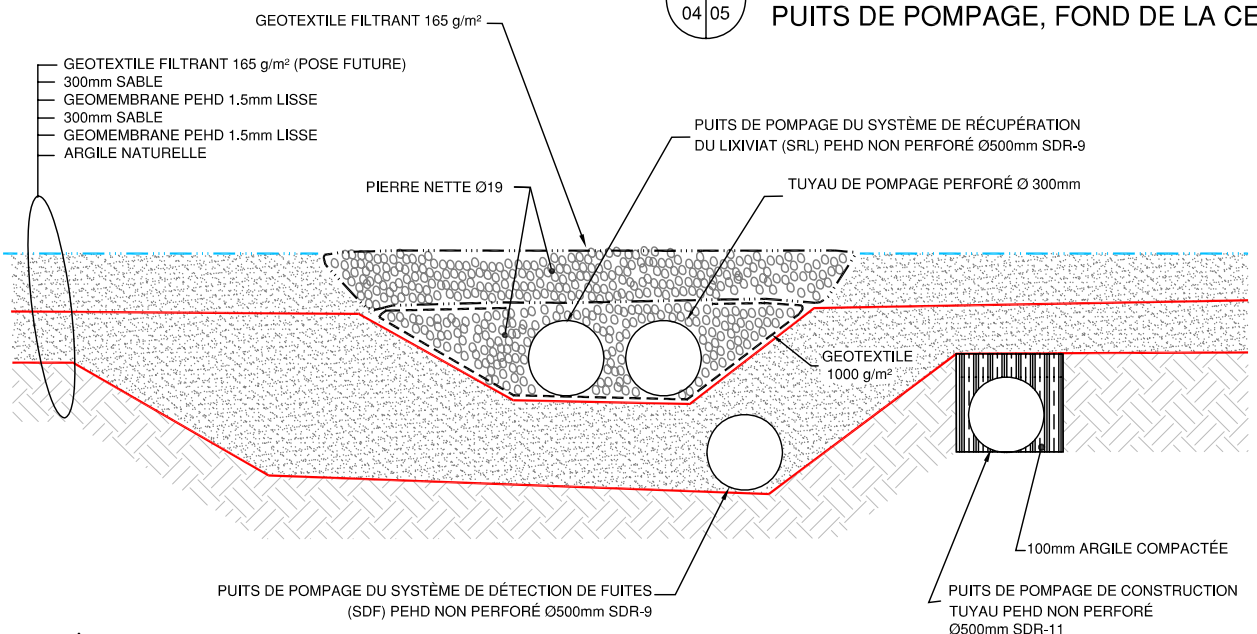

E
04 | 05
COUPE TRANSVERSALE
PUIXS DE POMPAGE DANS LA PENTE

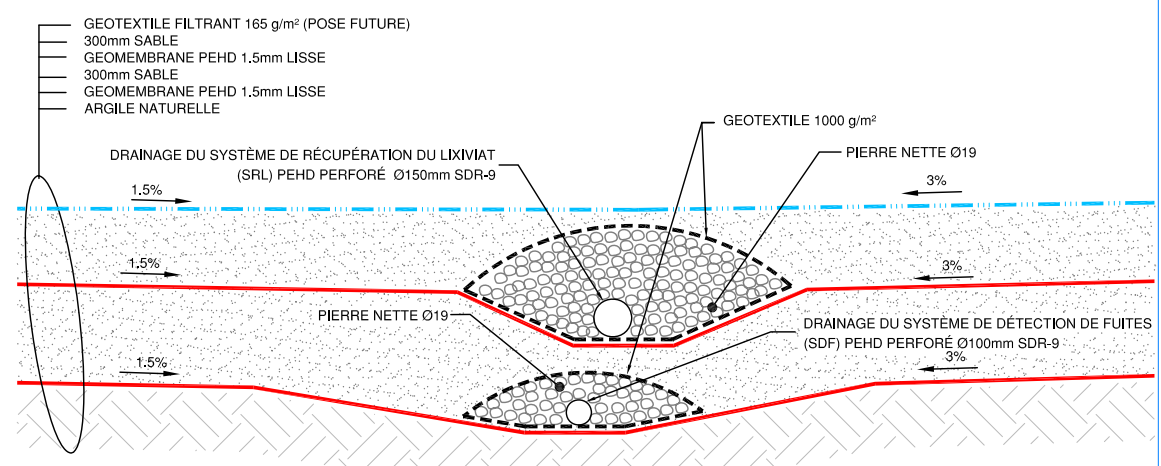

F
04 | 05
COUPE TRANSVERSALE
TUYAU DE DRAINAGE DU SYSTÈME DE RÉCUPÉRATION DU LIXIVIAT ET TUYAU DE DRAINAGE DU SYSTÈME DE DÉTECTION DE FUITES

LÉGENDE

Sources :

Plan de construction "COUPES ET DÉTAILS - PUIXS DE POMPAGE DE CONSTRUCTION ET TUYAU DRAINAGE SDF ET TUYAU DE DRAINAGE SRL", Tellus Experts-conseils inc., plan ECOG0050300, révision du 16-03-2007;

Plan de construction "COUPES TUYAU DE COLLECTE ET PUIXS POMPAGE SDF ET TUYAU DE COLLECTE ET PUIXS DE POMPAGE SRL", Tellus Experts-conseils inc., plan ECOG0050400, révision du 19-03-2007;

Plan - plan de construction "COUPES DES COLLECTEURS DE LIXIVIAT AU FOND ET PUIXS DE POMPAGE DANS LA PAROI", Tellus Experts-conseils inc., plan ECOG0050500, révision du 16-03-2007;

0	2008 02 13	Tel que construit	V.A.	P.G.
RÉV	DATE	RÉVISIONS/DESCRIPTION	Dess.	Ver.

ÉMIS POUR:
TEL QUE CONSTRUIT

Client/Customer
écolosol
COMPLEXE ENVIRONNEMENTAL LES MOULINS

solmers
1(450) 929 0303
1(450) 929 4334
www.solmers.ca

Projet/Project
CENTRE D'ENFOUISSEMENT DE SOLS CONTAMINÉS
AMÉNAGEMENT DE LA PHASE 2

Titre/Title
COUPES TYPES
SYSTÈMES DE DRAINAGE

Dessiné par /Drawn by	V. Angelov
Vérifié par /Checked by	P. Gince, ing.
Date	2008 01 28
Échelle/Scale	Aucune
Feuille/Sheet	5 de/of 8
Projet/Project	2368 005
Fichier/File	2368 005 T 05 r0

N° de Plan/Drawing N° **05**