


COUPE LONGITUDINALE EST/OUEST DU FOND

ÉCHELLE: H=1:500, V=1:50

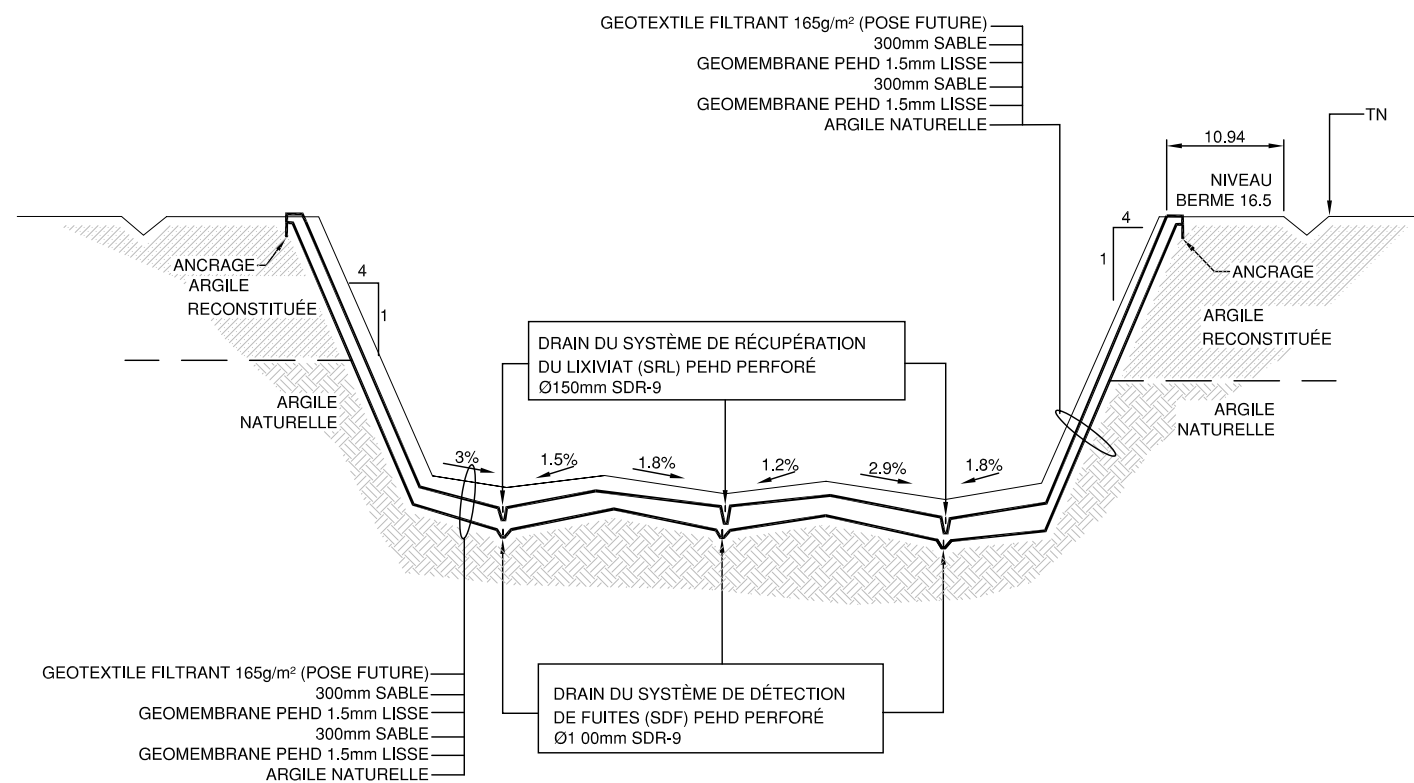

COUPE TRANSVERSALE NORD/SUD DU FOND

ÉCHELLE: H=1:500, V=1:50

LÉGENDE

Sources :
Fond du plan - plan de construction "COUPES DU FOND DE LA CELLULE (EST/OUEST ET NORD/SUD)", Tellus Experts-conseils inc., plan ECOG0050200, révision du 14-03-2007;

0	2008 02 13	Tel que construit	V.A.	P.G.
RÉV	DATE	RÉVISIONS/DESCRIPTION	Dess.	Ver.

ÉMIS POUR:
TEL QUE CONSTRUIT

Client/Customer
écolosol
COMPLEXE ENVIRONNEMENTAL LES MOULINS

solmers
1 (450) 929 0303
1 (450) 929 4334
www.solmers.ca

Projet/Project
CENTRE D'ENFOUISSEMENT DE SOLS CONTAMINÉS

AMÉNAGEMENT DE LA PHASE 2

Titre/Title
COUPES TYPES FOND DE CELLULE

Dessiné par /Drawn by	V. Angelov
Vérifié par /Checked by	P. Gince, ing.
Date	2008 02 13
Échelle/Scale	Indiquée
Feuille/Sheet	6 de/of 8
Projet/Project	2368 005
Fichier/File	2368 005 T 06 r0

N° de Plan/Drawing N° **06**