


NOTE:  
- TOUS LES ORIFICES  
SONT DE 12mm Ø

**1**  
07/07 **DETAIL TIPIQUE DE CONDUITE PERFORÉE**  
ÉCHELLE AUCUNE


**LÉGENDE**

Sources :  
Plan de construction "COUPES ET DÉTAILS - PUIITS DE POMPAGE DE CONSTRUCTION ET TUYAU DRAINAGE SDF ET TUYAU DE DRAINAGE SRL", Tellus Experts-conseils inc., plan ECOG0050300, révision du 16-03-2007;

Plan de construction "COUPES TUYAU DE COLLECTE ET PUIITS POMPAGE SDF ET TUYAU DE COLLECTE ET PUIITS DE POMPAGE SRL", Tellus Experts-conseils inc., plan ECOG0050400, révision du 19-03-2007;

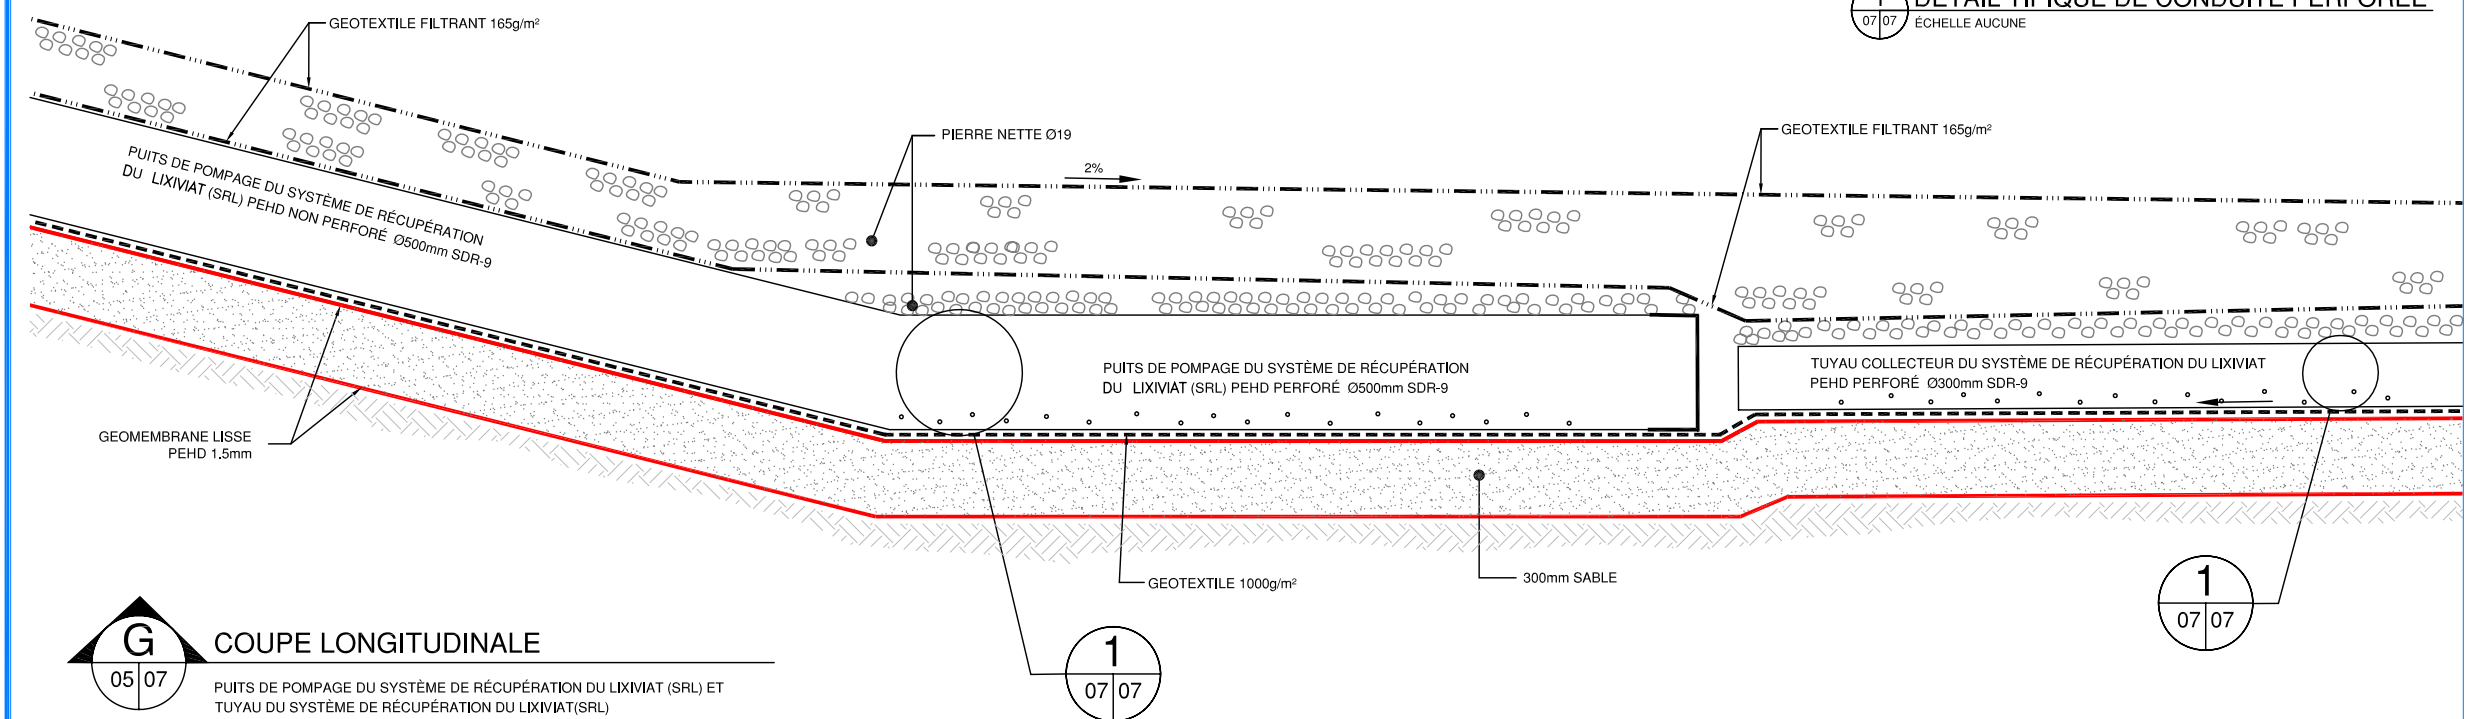

**G**  
05/07 **COUPE LONGITUDINALE**  
PUIITS DE POMPAGE DU SYSTÈME DE RÉCUPÉRATION DU LIXIVIAT (SRL) ET  
TUYAU DU SYSTÈME DE RÉCUPÉRATION DU LIXIVIAT(SRL)

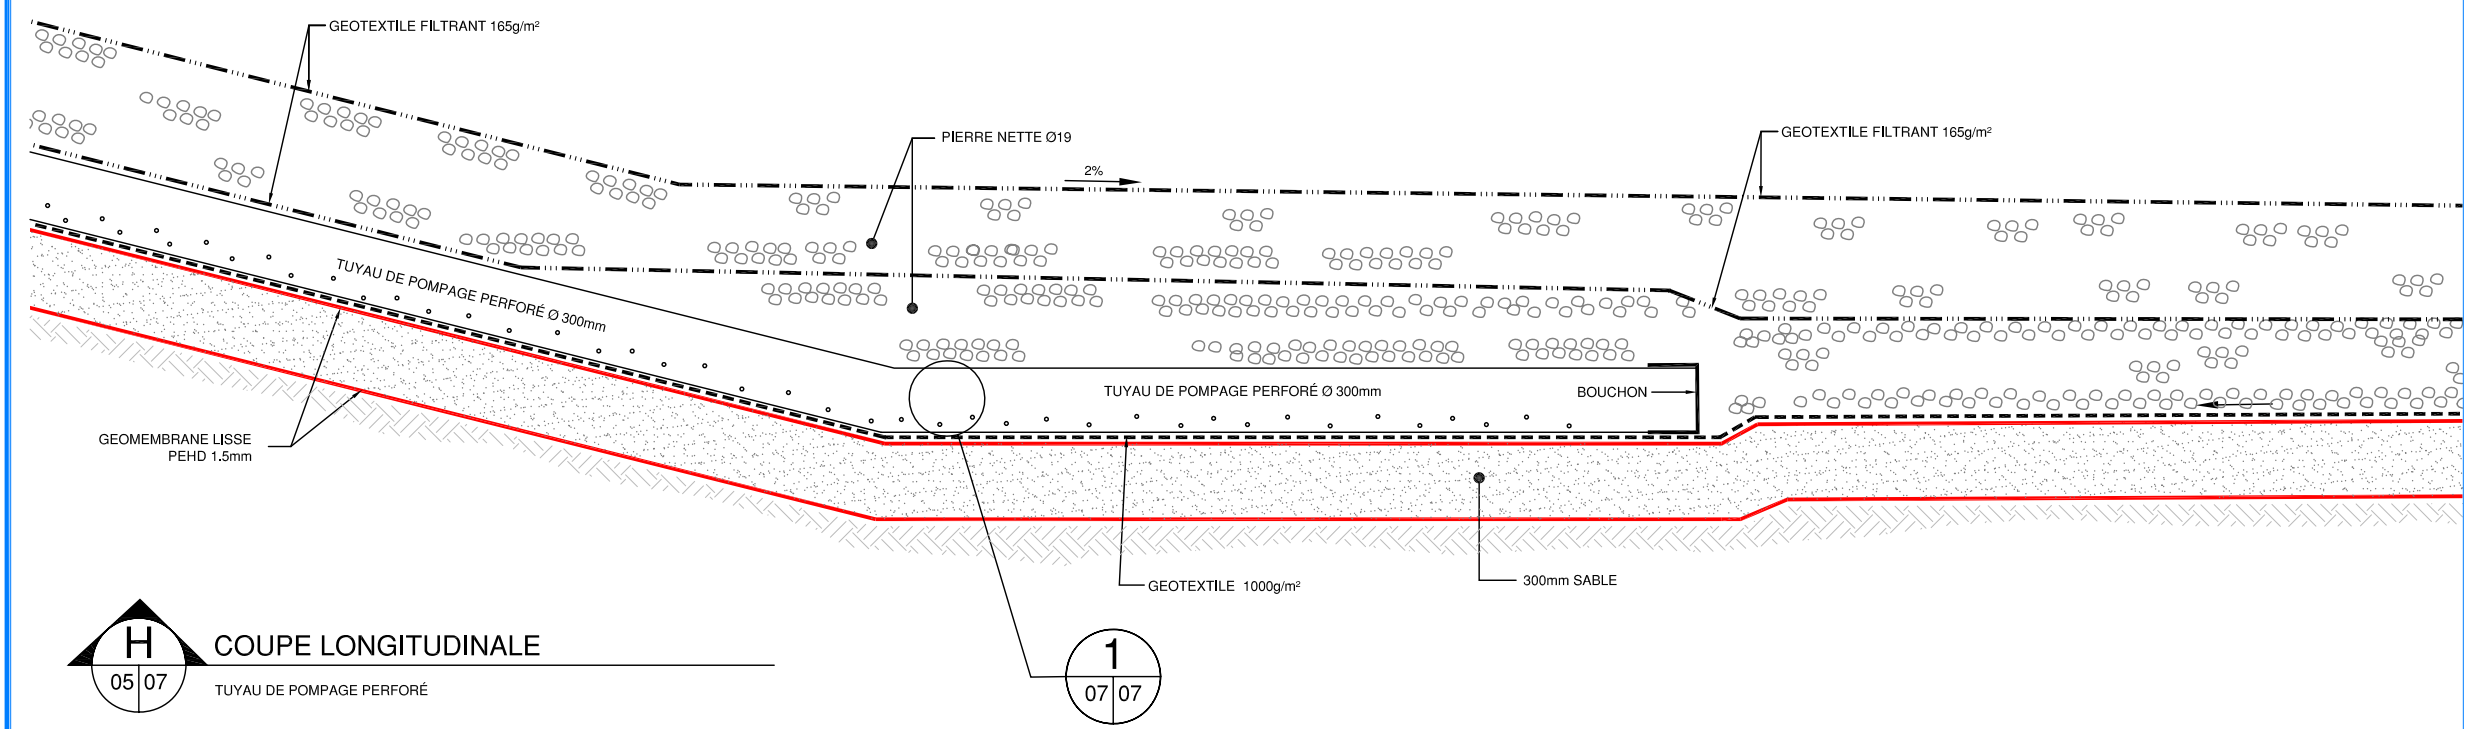

**H**  
05/07 **COUPE LONGITUDINALE**  
TUYAU DE POMPAGE PERFORÉ

0	2008 02 13	Tel que construit	V.A.	P.G.
RÉV	DATE	RÉVISIONS/DESCRIPTION	Dess.	Ver.

**ÉMIS POUR:**  
**TEL QUE CONSTRUIT**

Client/Customer  
**écolosol**  
COMPLEXE ENVIRONNEMENTAL LES MOULINS

**solmers**  
1 (450) 929 0303  
1 (450) 929 4334  
www.solmers.ca

Projet/Project **CENTRE D'ENFOUISSEMENT DE SOLS CONTAMINÉS**  
**AMÉNAGEMENT DE LA PHASE 2**

Titre/Title **COUPES TYPES PUIITS DE POMPAGE (1)**

Dessiné par /Drawn by	V. Angelov
Vérifié par /Checked by	P. Gince, ing.
Date	2008 02 13
Échelle/Scale	AUCUNE
Feuille/Sheet	7 de/of 8
Projet/Project	2368 005
Fichier/File	2368 005 T 07 r0

N° de Plan/Drawing N° **07** 0