


**I**  
05 | 08

**COUPE LONGITUDINALE**  
PUITS DE POMPAGE DU SYSTÈME DE DÉTECTION DE FUITES (SDF) ET TUYAU DU SYSTÈME DE DÉTECTION DE FUITES (SDF)

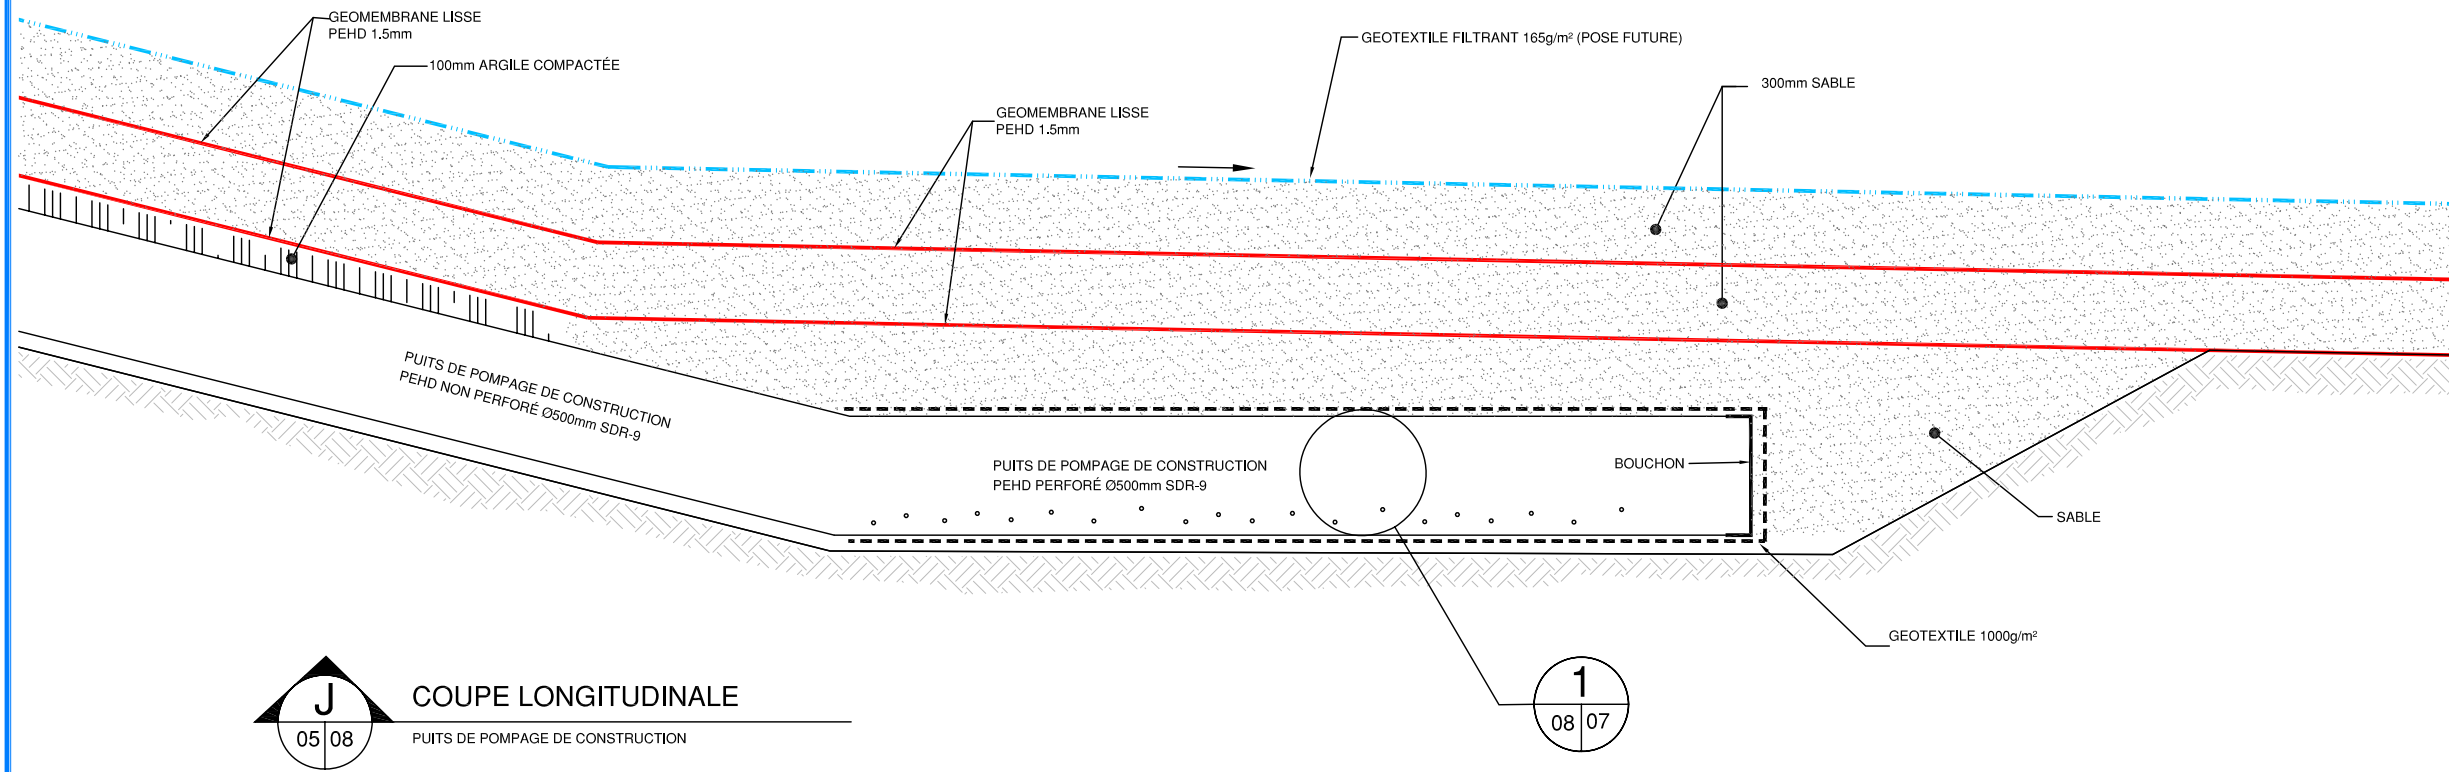

**J**  
05 | 08

**COUPE LONGITUDINALE**  
PUITS DE POMPAGE DE CONSTRUCTION

**LÉGENDE**

Sources :  
Plan de construction "COUPES ET DÉTAILS - PUIITS DE POMPAGE DE CONSTRUCTION ET TUYAU DRAINAGE SDF ET TUYAU DE DRAINAGE SRL", Tellus Experts-conseils inc., plan ECOG0050300, révision du 16-03-2007;

Plan de construction "COUPES TUYAU DE COLLECTE ET PUIITS POMPAGE SDF ET TUYAU DE COLLECTE ET PUIITS DE POMPAGE SRL", Tellus Experts-conseils inc., plan ECOG0050400, révision du 19-03-2007;

|     |            |                       |       |      |
|-----|------------|-----------------------|-------|------|
| 0   | 2008 02 13 | Tel que construit     | V.A.  | P.G. |
| RÉV | DATE       | RÉVISIONS/DESCRIPTION | Dess. | Ver. |

**ÉMIS POUR:**  
**TEL QUE CONSTRUIT**

Client/Customer  
**écolosol**  
COMPLEXE ENVIRONNEMENTAL LES MOULINS

**solmers**  
1(450) 929 0303  
1(450) 929 4334  
www.solmers.ca

Projet/Project  
**CENTRE D'ENFOUISSEMENT DE SOLS CONTAMINÉS**  
**AMÉNAGEMENT DE LA PHASE 2**

Titre/Title  
**COUPES TYPE**  
**PUITS DE POMPAGE (2)**

|                         |                  |
|-------------------------|------------------|
| Dessiné par /Drawn by   | V. Angelov       |
| Vérifié par /Checked by | P. Gince, ing.   |
| Date                    | 2008 02 13       |
| Échelle/Scale           | AUCUNE           |
| Feuille/Sheet           | 8 de/of 8        |
| Projet/Project          | 2368 005         |
| Fichier/File            | 2368 005 T 08 r0 |

N° de Plan/Drawing N° **08**