



No.	Revisions	DATE
0A	POUR INFORMATION	15-06-2005
0D	TEL QUE CONSTRUIT	09-04-2007

- PUIITS D'OBSERVATION NOVEMBRE 2001 (SANEXEN)
- PUIITS D'OBSERVATION OCTOBRE 1997 (LAVALIN)
- ◆ BORNE-FONTAINE
- POTEAU HQ
- POTEAU HAUBAN
- RECARD RÉSEAU LIXIVIAT
- RECARD PUISARD RÉSEAU LIXIVIAT
- RECARD RÉSEAU ÉMISSAIRE
- RECARD RÉSEAU PLUVIAL

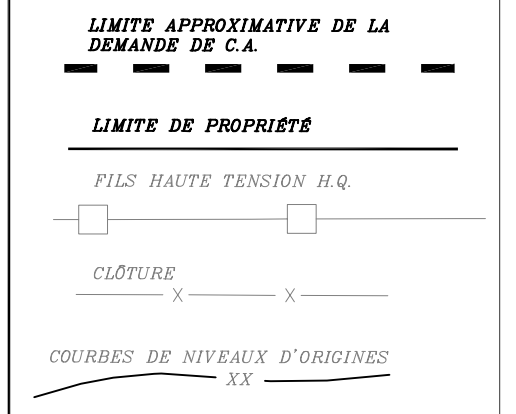

CLIENT: ECOLOSOL inc.

PROJET: CENTRE DE STOCKAGE DES SOLS

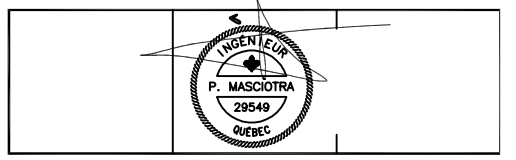

TITRE: PLAN D'AMÉNAGEMENT ET LIMITE DE LA DEMANDE DE C.A.

DESSINÉ PAR: M. DESROCHES	PROJETÉ PAR: P. MASCIOTRA, ing.	APPROUVÉ PAR: P. MASCIOTRA, ing.
DATE: 9 AVRIL 2007	ÉCHELLE: 1:1500	Rev: 01
FICHER AUTOCAD: E:\C\O\G\1\0\1\0\1\0\1		01

