

No.	Revisions	DATE
0A	POUR INFORMATION	16-05-2005
00	TEL QUE CONSTRUIT	17-11-2006

- PUIITS D'OBSERVATION PROPOSÉ NOVEMBRE 2004 (TELLIUS-EXPERTS CONSEILS)
- ◻ PUIITS D'OBSERVATION NOVEMBRE 2001 (SANEXEN)
- PUIITS D'OBSERVATION OCTOBRE 1997 (LAVALIN)
- POTEAU HQ
- POTEAU HAUBAN
- ⊙ RECAD RÉSEAU LIXIVIAT
- ⊙ RECAD RÉSEAU ÉMISSAIRE


LIMITE DE PROPRIÉTÉ

FILS HAUTE TENSION H.Q.

CLÔTURE

- BORNE-FONTAINE
- ▶ VALVE
- BOUCHON

C.C.= COMMENCEMENT DE COURBE
 F.C.= FIN DE COURBE
 D.P.= DEBUT DE PENTE
 F.P.= FIN DE PENTE
 CL/CL= CENTRE LIGNE/CENTRE LIGNE
 R= RAYON
 A= ARC

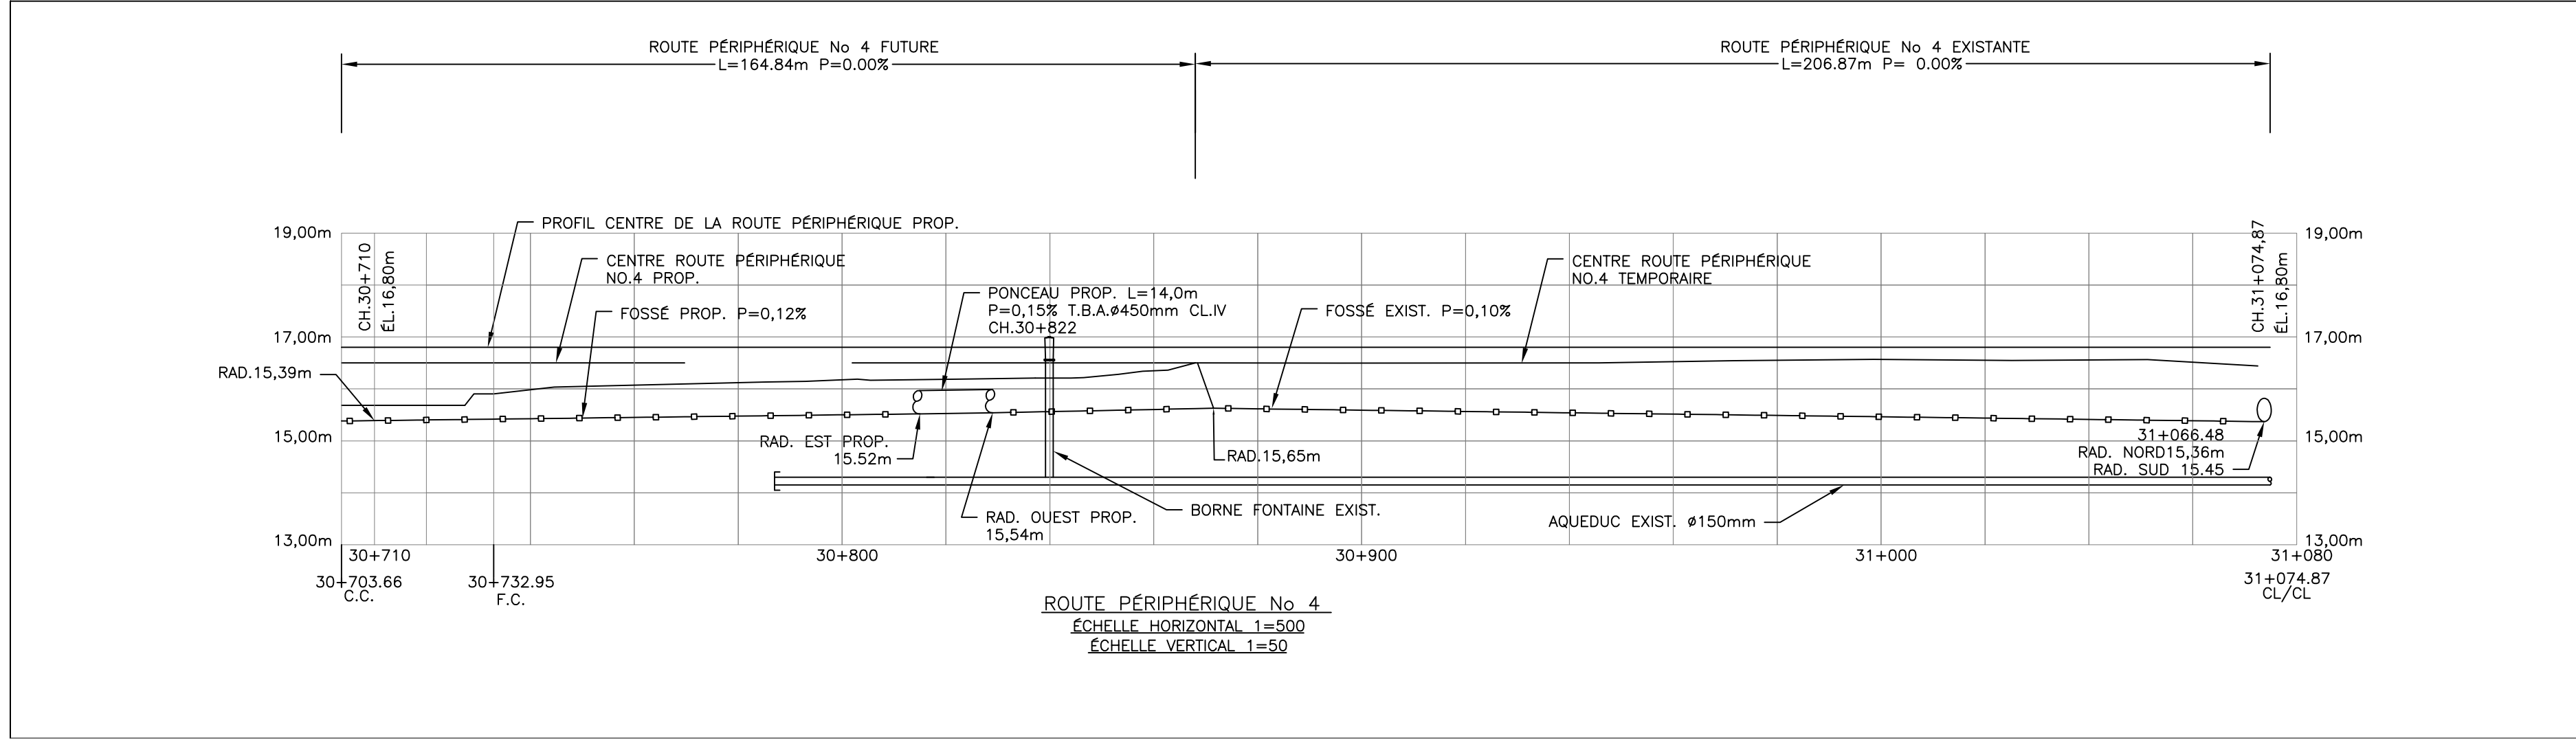

CLIENT: ECOLOSOL inc.

PROJET: CENTRE DE STOCKAGE DES SOLS

INGÉNIEUR
 P. MASCIOIRA
 29549
 QUÉBEC

TELLUS EXPERTS-CONSEILS inc
 7475 Boul. Newman suite 311
 Lachine (QUÉBEC)
 H9N 1X3
 90 rue Viret suite 103
 Montreal (QUÉBEC)
 H3J 2G9
 Tél: (514) 365-6249
 Fax: (514) 365-6256
 Web: www.tellus-experts.com

TITRE: PLAN ET PROFILÉ
 ROUTE PÉRIPHÉRIQUE No 4
 CHAINAGE 30+703.66 @ 31+074.87

DESSINÉ PAR: M. DESROCHES PROJETÉ PAR: P. MASCIOIRA, Ing. APPROUVÉ PAR: P. MASCIOIRA, Ing.

DATE: 17 NOVEMBRE 2006 ÉCHELLE: 1: 500

FICHER AUTOCAD: ECOG0061200.DWG Echelle: E1C1O1G1O1016112010