



No.	Revisions	DATE
0A	POUR INFORMATION	14-06-2005
0B	PUITS D'OBSERVATION PZ7 ET PZ8 ROC	13-10-2005
0C	TEL QUE CONSTRUIT	10-04-2007

- PUIITS D'OBSERVATION :  
 PO-1-P, PO-1-S, PO-2-P, PO-2-S  
 PO-3-P, PO-3-S, PO-4-P, PO-4-S  
 PO-5-P, PO-5-S, PO-6-P, PO-6-S,  
 PO-7-P RÉALISÉS PAR SNC-Lavalin  
 OCTOBRE 1997
- PUIITS D'OBSERVATION : PO-1, À PO-4  
 RÉALISÉS PAR SANEXEN NOVEMBRE 2001
- SONDAGES F-1, F-2, F-3 RÉALISÉS  
 PAR MENVIQ EN 1984
- SONDAGES BSP-01, BSP-02 RÉALISÉS  
 PAR Tellus-Experts Conseils inc.  
 le 22 octobre 2004
- SONDAGES S-1 À S-7 RÉALISÉS  
 PAR GROUPE SM LE 19 NOVEMBRE 2004
- PUIITS D'OBSERVATION  
 JANVIER 2005  
 ( S.M. ENVIRONNEMENT )
- SONDAGES TF-2 ET TF-2A RÉALISÉS PAR  
 ( SNC LAVALIN ENVIRONNEMENT )  
 MAI 2005
- PUIITS D'OBSERVATION PZ3 ROC, PZ7 ROC,  
 PZ8 ROC, RÉALISÉS PAR GROUPE SM  
 LE 3 ET 5 MAI 2006

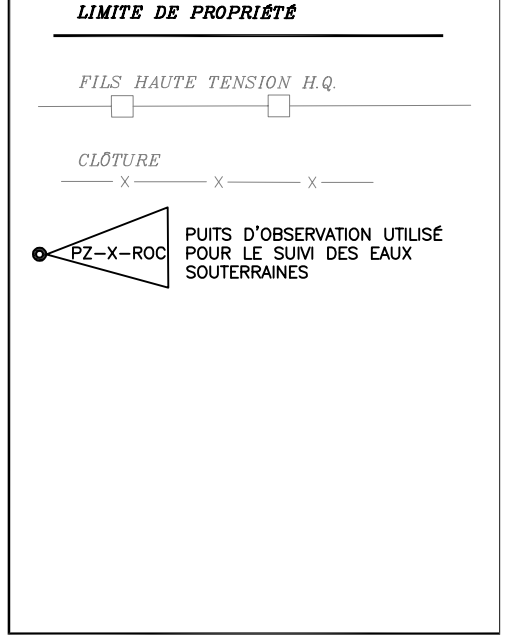

CLIENT:  
 ECOLOSOL inc.

PROJET:  
 CENTRE DE STOCKAGE DES SOLS

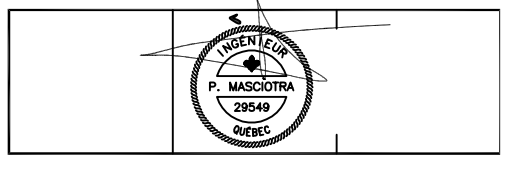

TELLUS EXPERTS-CONSEILS inc.  
 7475 Boul. Newman suite 311  
 Lachine (QUÉBEC)  
 H9N 1X3  
 90 rue Viret suite 103  
 Montréal (QUÉBEC)  
 H3J 2G9

TITRE:  
 PLAN D'ENSEMBLE  
 FORAGES GÉOTECHNIQUES ET  
 LOCALISATION DES PIÉZOMÈTRES

DESSINÉ PAR: M. DESROCHES	PROJETÉ PAR: P. MASCIOTRA, ing.	APPROUVÉ PAR: P. MASCIOTRA, ing.
DATE: 10 AVRIL 2007	ÉCHELLE: 1: 1500	Rev.:
FICHER AUTOCAD: ECOG000400.DWG		E1C1O1G1O1O1O14010

TABLEAU DES PIÉZOMÈTRES DU SUVI ENVIRONNEMENTAL

No	DENOMINATION	TYPE	COORDONNÉE		ÉLÉVATION (m)				
			NORD	EST	COUVERCLE	TUBE(PVC)	T.N.	FIN DU FORAGE	LANTERNE DE SABLE
1	PZ-5 (ROC)	PZ AMONT	5064753.88	299635.11	15.85	15.78	14.76	0.20	2.66 à 0.76
2	PZ-7 (ROC)	PZ AVAL	5065009.20	299051.15	16.46	16.42	15.69	-1.56	0.49 à -1.56
3	PZ-8 (ROC)	PZ AVAL	5064870.48	299010.77	17.10	17.04	16.13	-0.94	1.13 à 0.57
4	PZ-3 (ROC)	PZ AVAL	5064944.25	299004.90	17.67	17.63	16.66	-6.20	-4.04 à -6.2

