

No.	Revisions	DATE
0A	POUR INFORMATION	12-04-2005
0D	TEL QUE CONSTRUIT	19-02-2007

- PUIXS D'OBSERVATION JANVIER 2005 (S.M. ENVIRONNEMENT)
- ⊖ PUIXS D'OBSERVATION NOVEMBRE 2001 (SANEXEN)
- ⊙ PUIXS D'OBSERVATION OCTOBRE 1997 (LAVALIN)
- BORNE-FONTAINE
- POTEAU HQ
- POTEAU HAUBAN
- ⊕ RECARD RESEAU LIXIVIAT
- ⊗ RECARD PUISARD RESEAU LIXIVIAT
- ⊖ RECARD RESEAU EMISSAIRE
- ⊕ RECARD RESEAU PLUVIAL

LIMITE DE PROPRIÉTÉ

FILS HAUTE TENSION H.Q.

CLÔTURE


E E E
TUYAU ø200mm ÉMISSAIRE

F F F
FOSSÉ PLUVIAL

RP RP RP
RESEAU PLUVIAL TUYAU PEHD 210 kPa ø600mm

⊕
PONCEAU

50
DE PROPRIÉTÉ

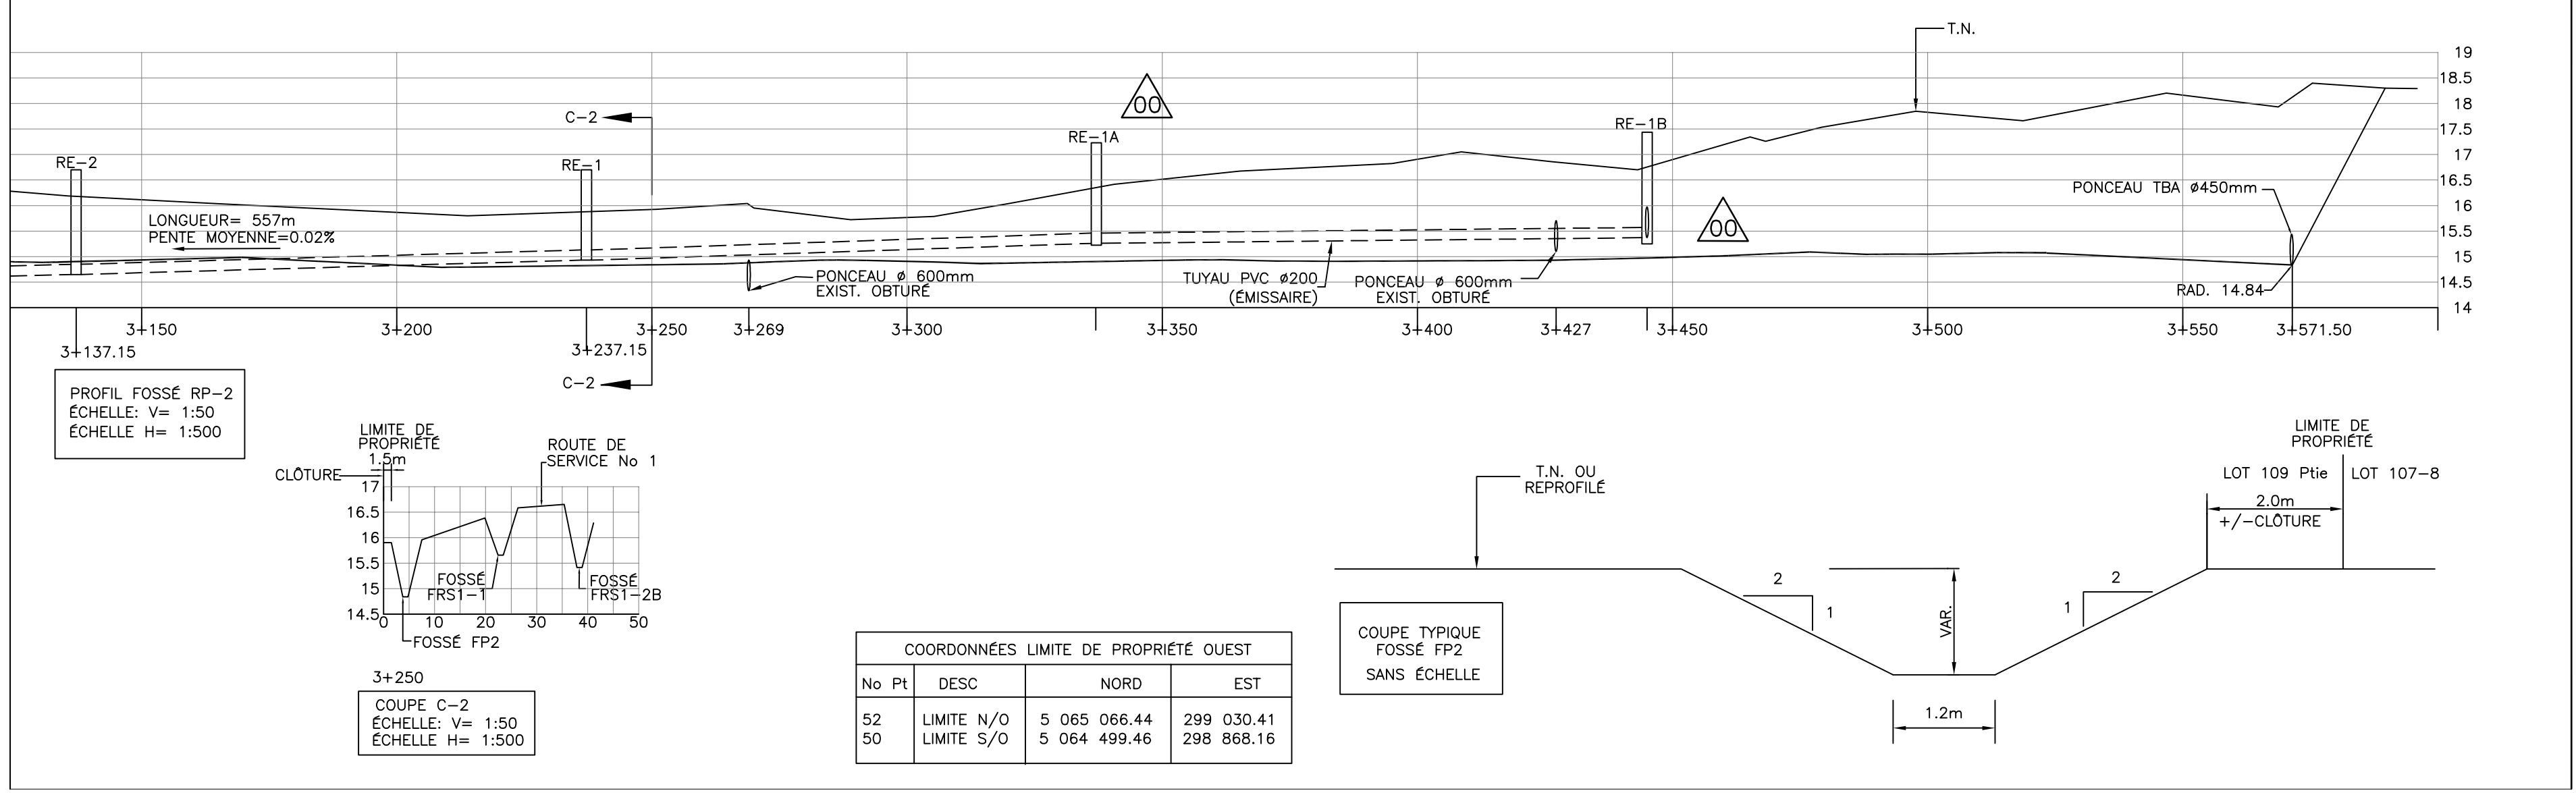

CLIENT: ECOLOSOL inc.

PROJET: CENTRE DE STOCKAGE DES SOLS

TELLUS EXPERTS-CONSEILS inc.
7475 Boul. Newman suite 311
Lévis (QUÉBEC)
H3N 1X3
90 rue Vintet suite 103
Montreal (QUÉBEC)
H3J 2G9
Tél: (514) 365-6249
Fax: (514) 365-6256
Web: www.tellus-experts.com

TITRE: PLAN ET PROFIL ET COUPE TYPIQUE FOSSÉ FP2 CHAINAGE 3+300 @ 3+571.44

DESSINÉ PAR: M. DESROCHES	PROJETÉ PAR: P. MASCIOTRA, ing.	APPROUVÉ PAR: P. MASCIOTRA, ing.
DATE: 19 FEVRIER 2007	ECHELLE: TEL QU'INDIQUÉ	Rev:
FICHER AUTOCAD: ECOG0061800.DWG		Rev: E1C1O1G1O10161181010

COORDONNÉES LIMITE DE PROPRIÉTÉ OUEST			
No	Pt	DESC	
52	LIMITE N/O	5 065 066.44	299 030.41
50	LIMITE S/O	5 064 499.46	298 868.16

COUPE TYPIQUE FOSSÉ FP2 SANS ÉCHELLE