
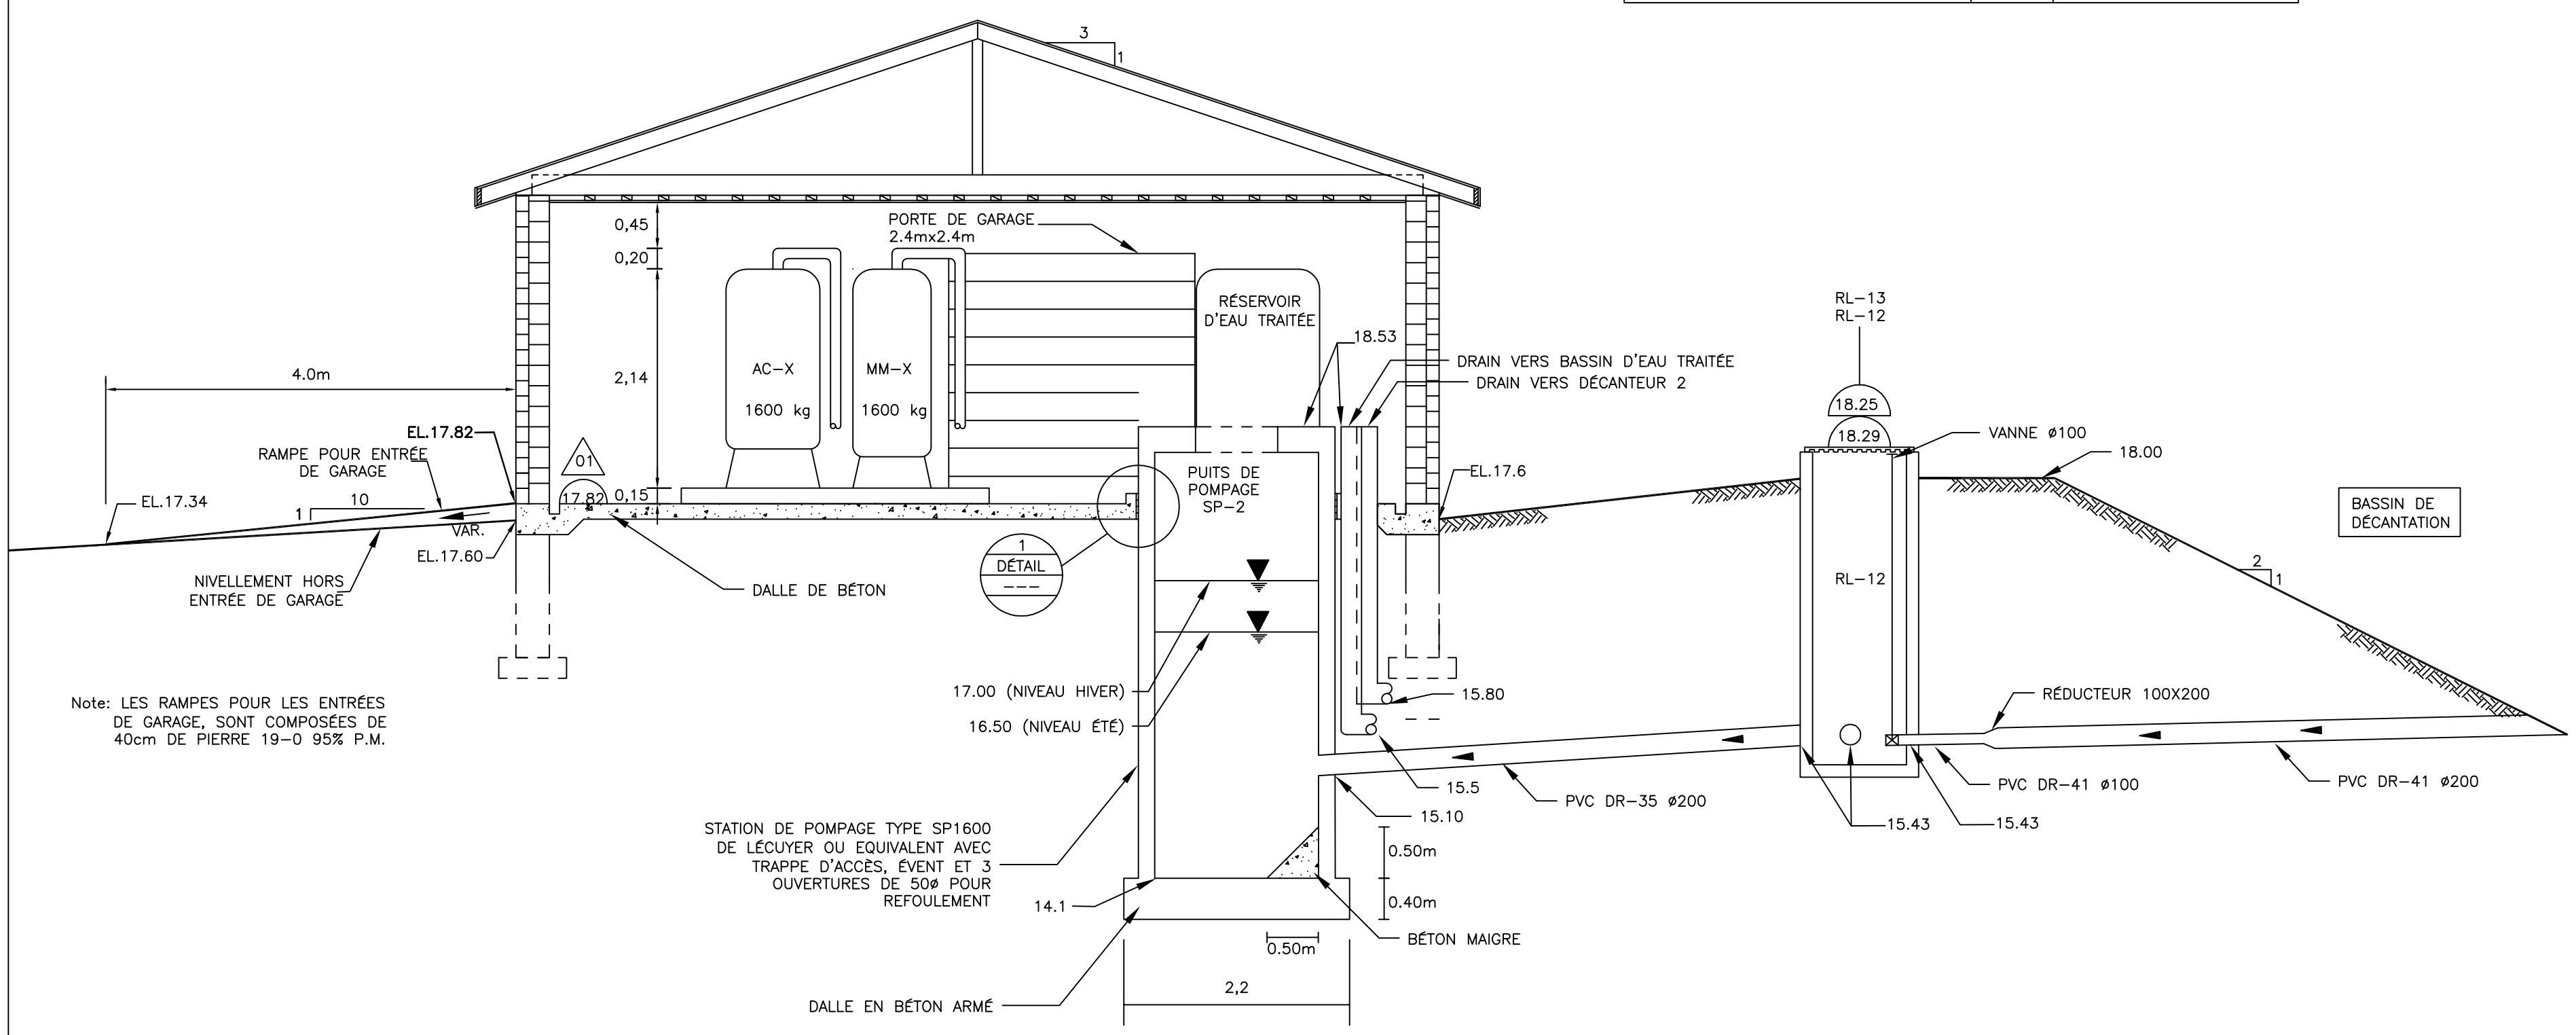


No.	Revisions	DATE
0A	POUR INFORMATION	8-05-2006
00	CHANGEMENT NIVEAU DE LA DALLE DE BÉTON	12-07-2006
01	TEL QUE CONSTRUIT	03-05-2007

AC-x Charbon activé
MM-x Multi-media
V Vanne

MASSE DE CHAQUE FILTRE: 1600kg
6 FILTRES PROPOSÉS MAINTENANT
2 FILTRES FUTURS

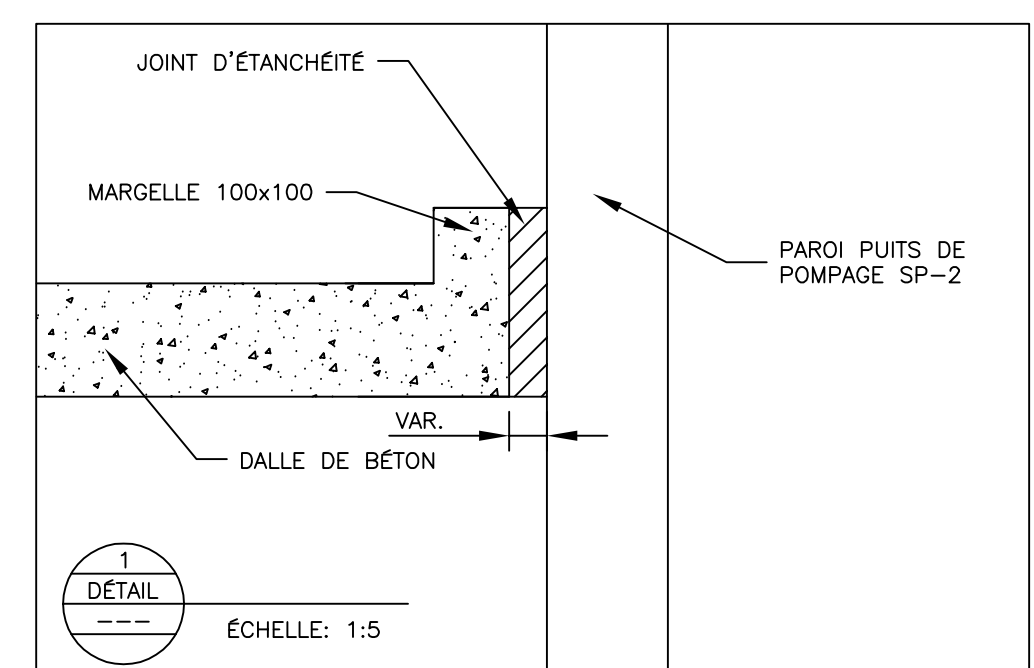


Note: LES RAMPES POUR LES ENTRÉES DE GARAGE, SONT COMPOSÉES DE 40cm DE PIERRE 19-0 95% P.M.

A
COUPE
G004-01
ÉCHELLE: 1:25

CLIENT:
ECOLO SOL inc.

PROJET:
CENTRE DE STOCKAGE DES SOLS

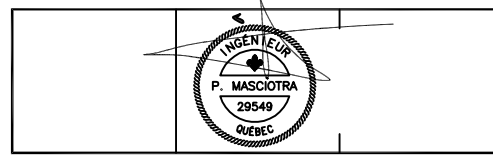

TELLUS EXPERTS-CONSEILS inc.
2505 Dolbeau, Bât. 5 suite 214
Lacolle (QUEBEC)
H3N 3J9
90 rue Vinet suite 103
Montreal (QUEBEC)
H3U 2G3
Télex: (514) 365-6249
Fax: (514) 365-6256
Web: www.tellus-experts.com

TITRE:
U.T.E.
COUPE TRANSVERSALE
DU
BÂTIMENT DES FILTRES

DESSINÉ PAR: H. ST-HILAIRE	PROJETÉ PAR: P. MASCOTRA, Ing.	APPROUVÉ PAR: P. MASCOTRA, Ing.
DATE: 3 MAI 2007	ÉCHELLE: VOIR PLAN	Rev.
FICHER AUTOCAD: ECOG0040201.DWG	E1C10G1010401201	01