


Revisions		DATE
0A	POUR INFORMATION	24-11-2004
0D	TEL QUE CONSTRUIT	29-09-2008

- ⊕ PIEZOMETRE
- ⊙ BORNE-FONTAINE
- POTEAU ELECTRIQUE
- ⊙ REGARD RESEAU LIXIVAT
- ⊙ REGARD RESEAU EMISSAIRE
- ⊙ REGARD RESEAU PLUVIAL
- LIMITE DE PROPRIÉTÉ
- FILS HAUTE TENSION H.Q.
- CLÔTURE
- RÉSEAU ÉMISSAIRE PVC DR-35 Ø200mm
- FOSSE PLUVIAL
- RÉSEAU PLUVIAL PEHD 210 kPa Ø600mm
- PONCEAU
- RÉSEAU DE LIXIVAT PVC DR-35 Ø200mm
- FOSSE DE DRAINAGE PLUVIAL

CLIENT: ECOLOSOL inc.

PROJET: CENTRE DE STOCKAGE DES SOLS

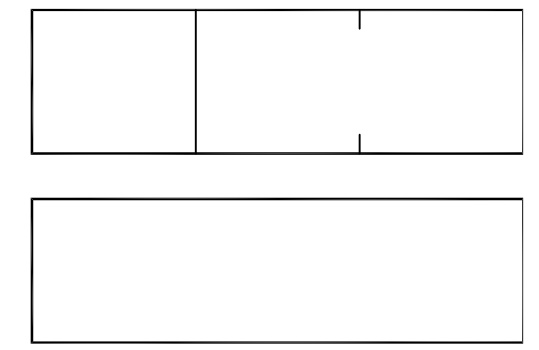

TELLUS EXPERTS-CONSEILS inc.
7475 Boul. Newman suite 311
Lévis (QUÉBEC)
H3N 1X3
90 rue Viret suite 103
Montreal (QUÉBEC)
H3J 2G9
Tél: (514) 365-6249
Fax: (514) 365-6256
Web: www.tellus-experts.com

TITRE: PLAN ET PROFIL TUYAU ÉMISSAIRE ET ROUTE ET FOSSES DE SERVICE No 3 CHAINAGE 0+550 @ 0+900

DESSINÉ PAR: M. DESROCHES	PROJETÉ PAR: P. MASCIOTRA, ing.	APPROUVÉ PAR: P. MASCIOTRA, ing.
DATE: 29 SEPTEMBRE 2006	ECHELLE: 1: 500	Rev: 0
FICHER AUTOCAD: EC00062300.DWG		Rev: 0