



No.	Revisions	DATE
0A	POUR INFORMATION	12-04-2005
0D	TEL QUE CONSTRUIT	05-10-2006

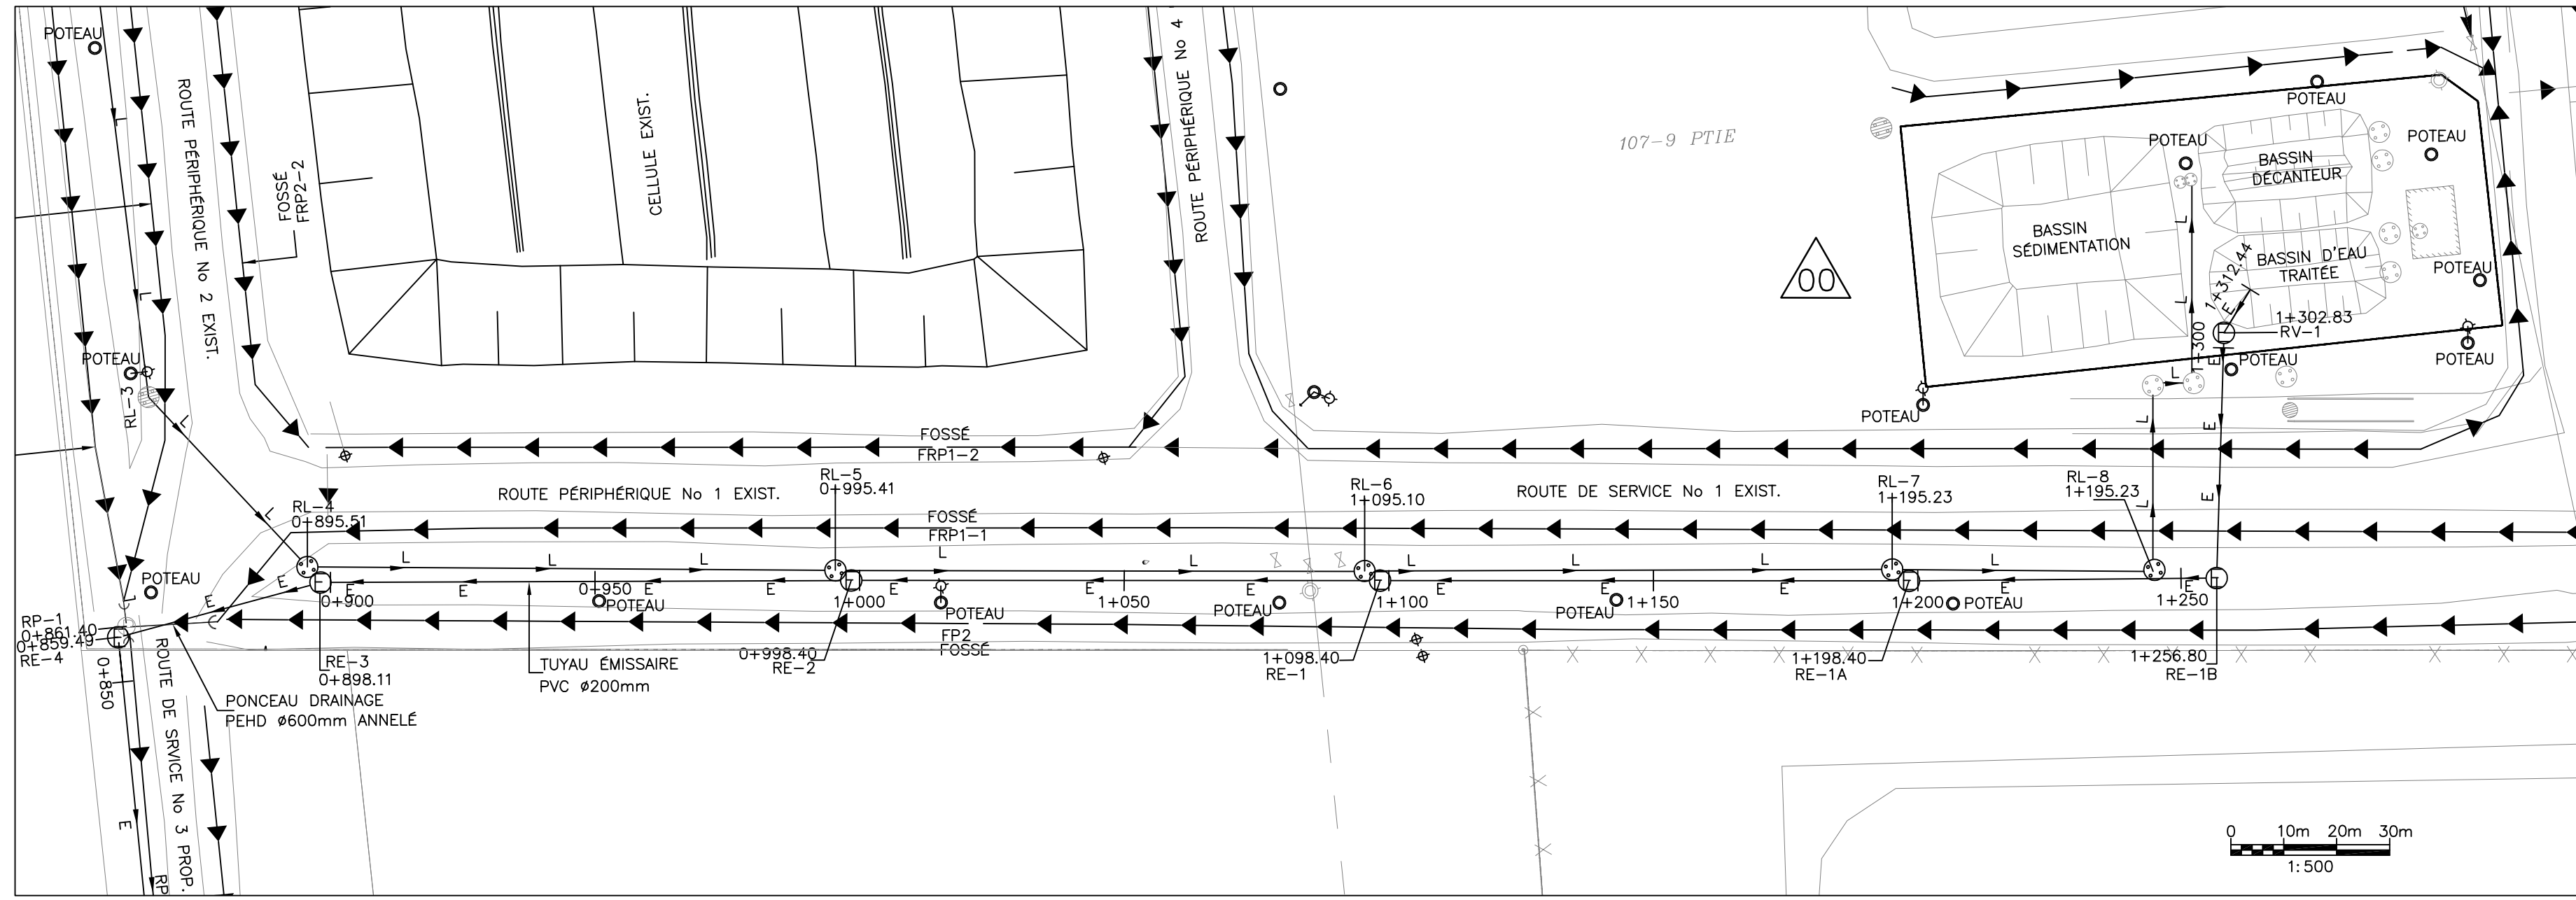

- ◆ PIEZOMÈTRE
  - ⊙ BORNE-FONTAINE
  - POTEAU ÉLECTRIQUE
  - ⊕ REGARD RÉSEAU LIXIVIAT
  - ⊗ REGARD PUISARD RÉSEAU LIXIVIAT
  - ⊖ REGARD RÉSEAU ÉMISSAIRE
  - ⊙ REGARD RÉSEAU PLUVIAL
- LIMITE DE PROPRIÉTÉ**
- FILS HAUTE TENSION H.Q.
- CLÔTURE
- RÉSEAU ÉMISSAIRE PVC DR-35 ø200mm
- RÉSEAU PLUVIAL PEHD 210 x 210 ø200mm
- PONCEAU RP
- RÉSEAU DE LIXIVIAT PVC DR-35 ø200mm
- ← FOSSÉ DE DRAINAGE PLUVIAL

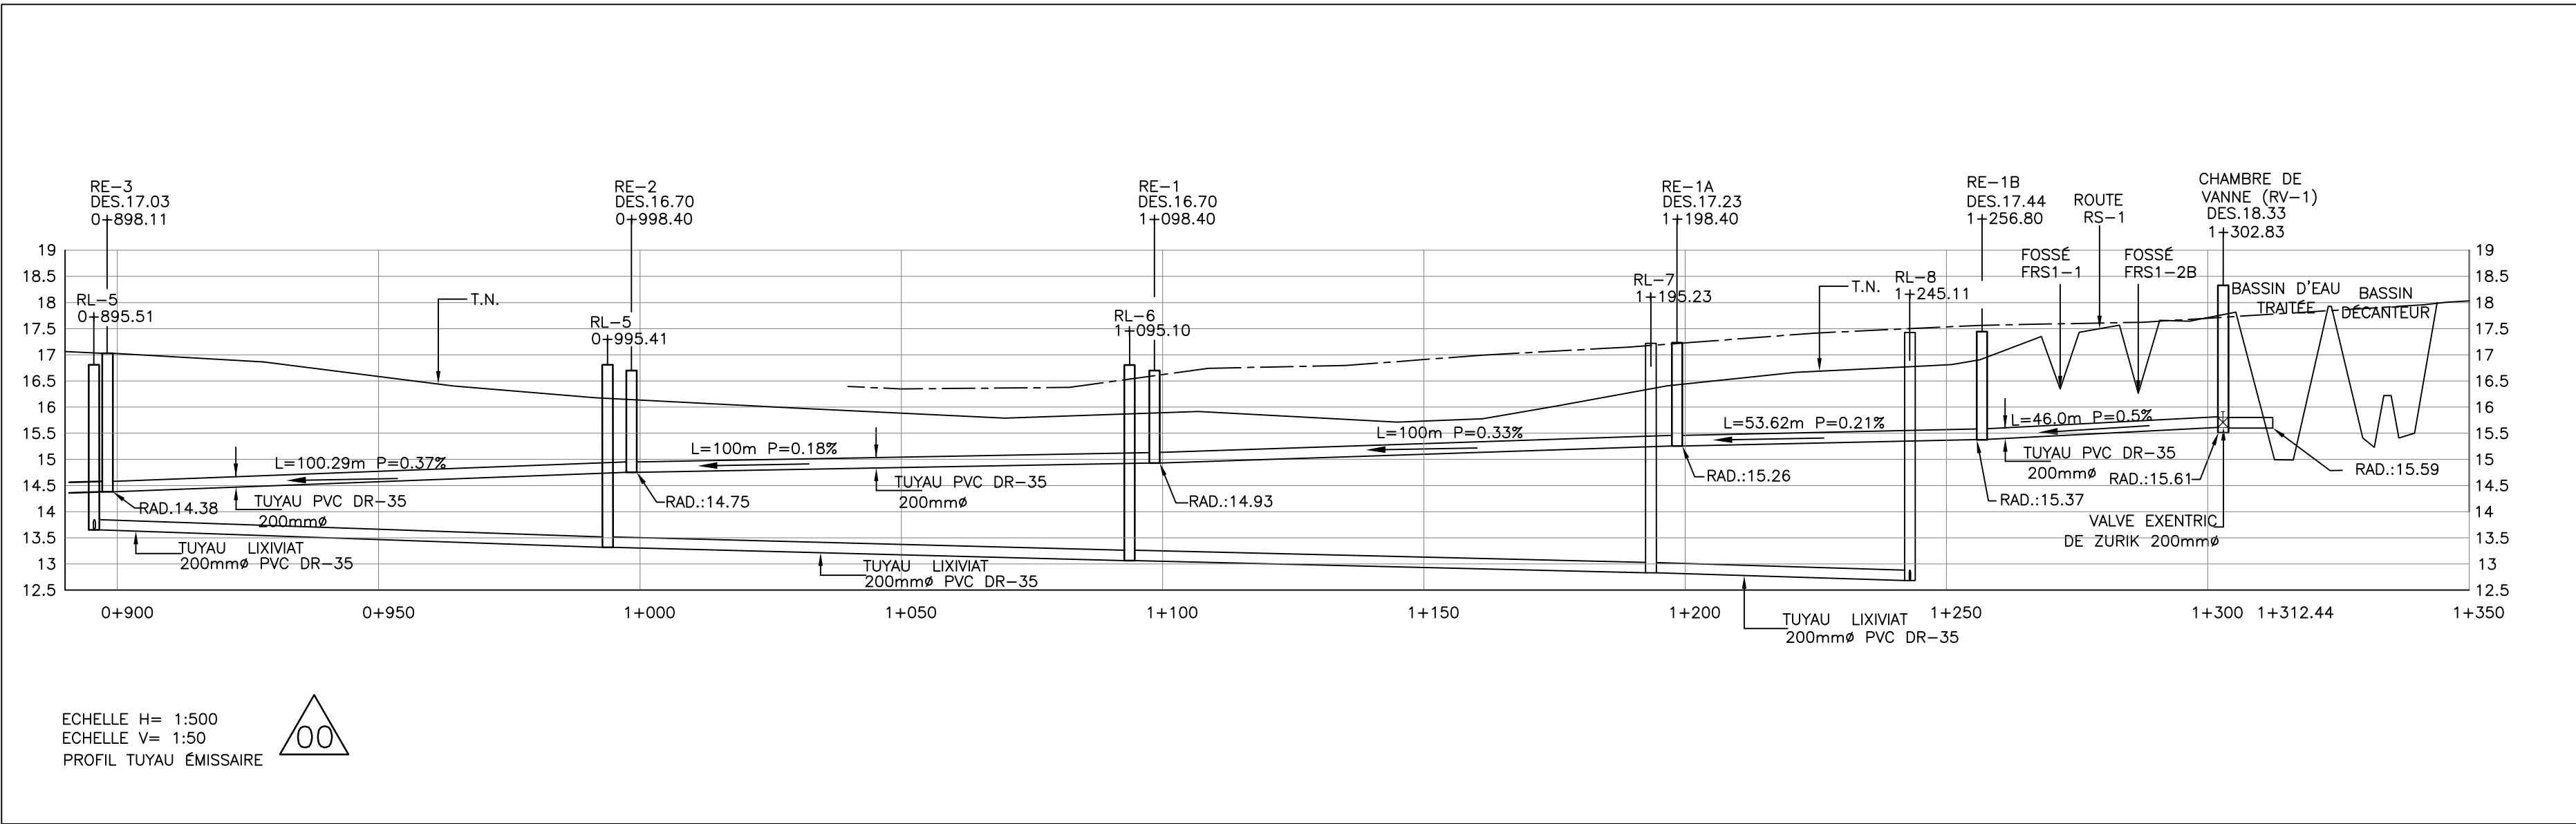

CLIENT: ECOLOSOL inc.

PROJET: CENTRE DE STOCKAGE DES SOLS



TITRE: PLAN ET PROFIL TUYAU ÉMISSAIRE CHÂINAGE 0+900 @ 1+312.44

TELLUS EXPERTS-CONSEILS inc.  
7475 Boul. Newman suite 311  
Lévis (QUÉBEC)  
H3N 1X3  
90 rue Viret suite 103  
Montreal (QUÉBEC)  
H3J 2G9  
Tél: (514) 365-6249  
Fax: (514) 365-6256  
Web: www.tellus-experts.com

DESSINÉ PAR: M. DESROCHES	PROJETÉ PAR: P. MASCOTRA, ing.	APPROUVÉ PAR: P. MASCOTRA, ing.
DATE: 5 OCTOBRE 2006	ECHELLE: TEL QU'INDIQUÉ	Rev:
FICHER AUTOCAD: ECOG0062400.DWG		E1C10G10106214010