

COORDONNÉES DE LA CLÔTURE PROPOSÉE


No	NORD	EST	DESC
1	5064708.65	299031.00	CLOTURE
2	5064607.71	299012.29	CLOTURE
3	5064602.44	299005.59	CLOTURE
4	5064609.64	298963.59	CLOTURE
5	5064717.55	298982.36	CLOTURE

LONGUEUR DES SEGMENTS DE LA CLÔTURE TEL QUE CONSTRUITE

No	VERS	No	DIST.
1	-->	2=	102.66m
2	-->	3=	8.52m
3	-->	4=	42.62m
4	-->	5=	109.54m
5	-->	1=	49.44m
TOTAL=			312.78m

NOTE: CLÔTURE À MAILLES DE CHÂÎNES DE 1.83m ET PLUS AVEC 3 RANGS DE FILS BARBELLÉS


No.	Revisions	DATE
00	POUR CONSTRUCTION	02-08-2006
01	TEL QUE CONSTRUIT	09-05-2007

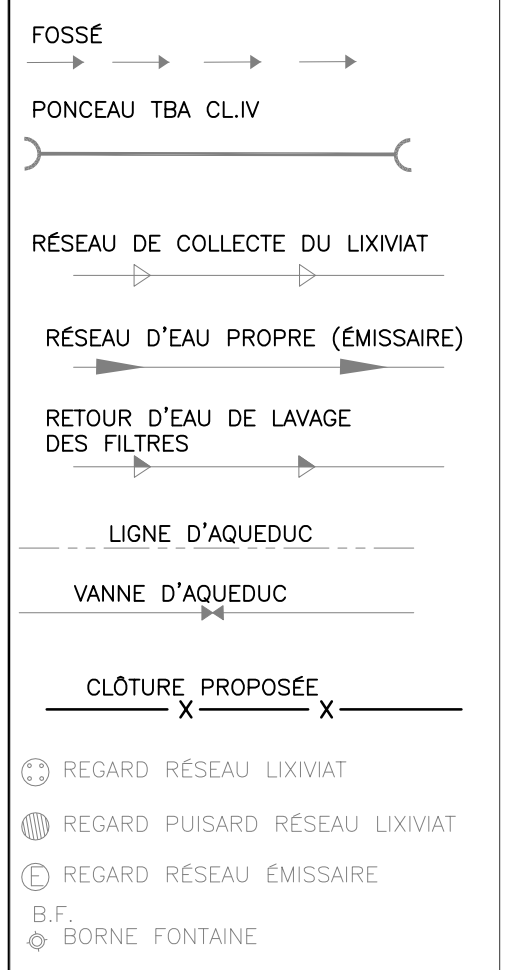

AIRE D'ENTREPOSAGE ET DE TRAITEMENT DES SOLS

CLIENT: ECOLOSOL inc.

PROJET: AIRE D'ENTREPOSAGE DES SOLS

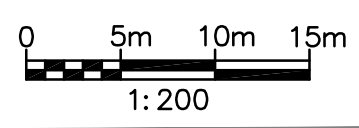

TELLUS EXPERTS-CONSEILS inc.
7475 Boul. Newman suite 311
Lévis (QUÉBEC)
R.N. 133
90 rue Viret suite 103
Montreal (QUÉBEC)
H3J 2G9
Tél: (514) 365-6249
Fax: (514) 365-6256
Web: www.tellus-experts.com

TITRE: PLAN MONTRANT LA CLÔTURE CEINTURANT LES BASSINS DE SÉDIMENTATION, DÉCANTATION, EAU TRAITÉE ET LE BÂTIMENT UTE

DESSINÉ PAR:	PROJETÉ PAR:	APPROUVÉ PAR:
M. DESROCHES	P. MASCIOTRA, ing.	P. MASCIOTRA, ing.
DATE:	ÉCHELLE:	Rev.
9 MAI 2007	1: 200	
FICHER AUTOCAD:	E1C1O1G101014111011	
ECOG0041101.DWG		