



No.	Revisions	DATE
0A	POUR INFORMATION	30-05-2005
0D	TEL QUE CONSTRUIT	14-03-2007

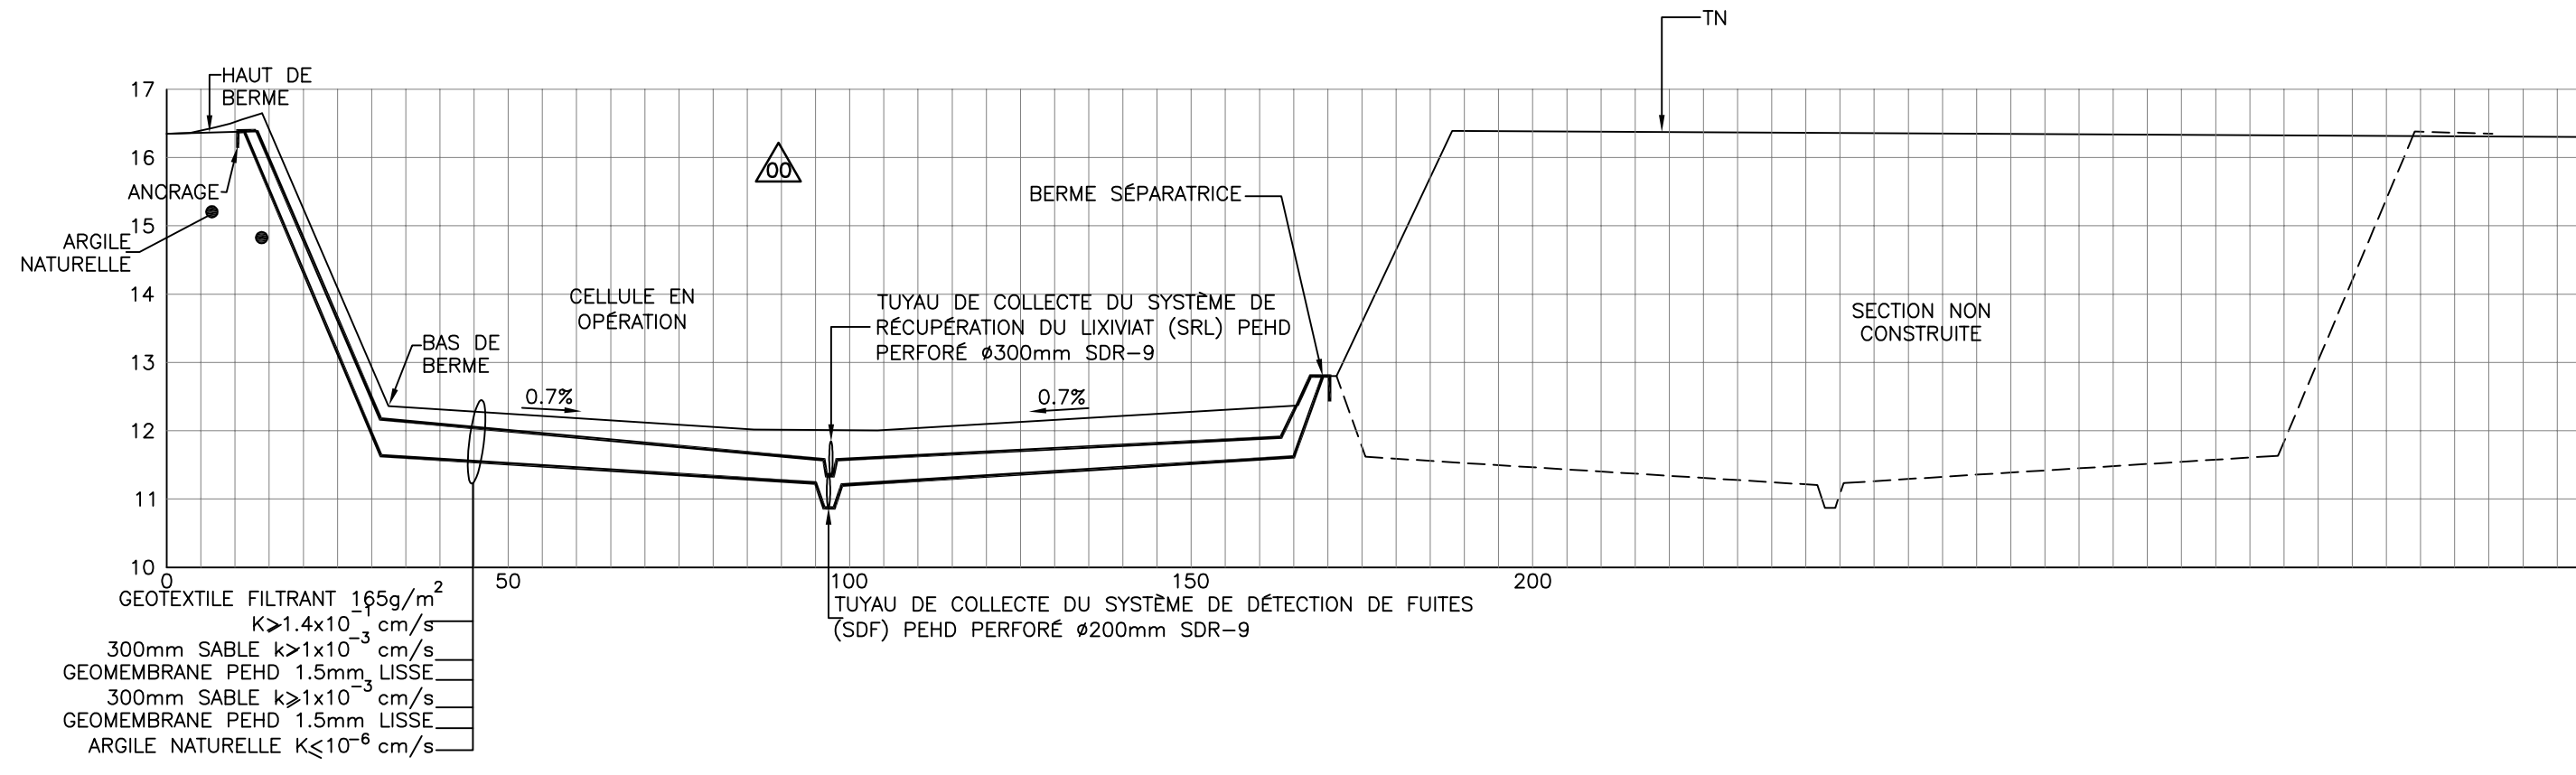

9 COUPE LONGITUDINALE EST/OUEST DU FOND  
ÉCHELLE: H=1:500  
V=1:50

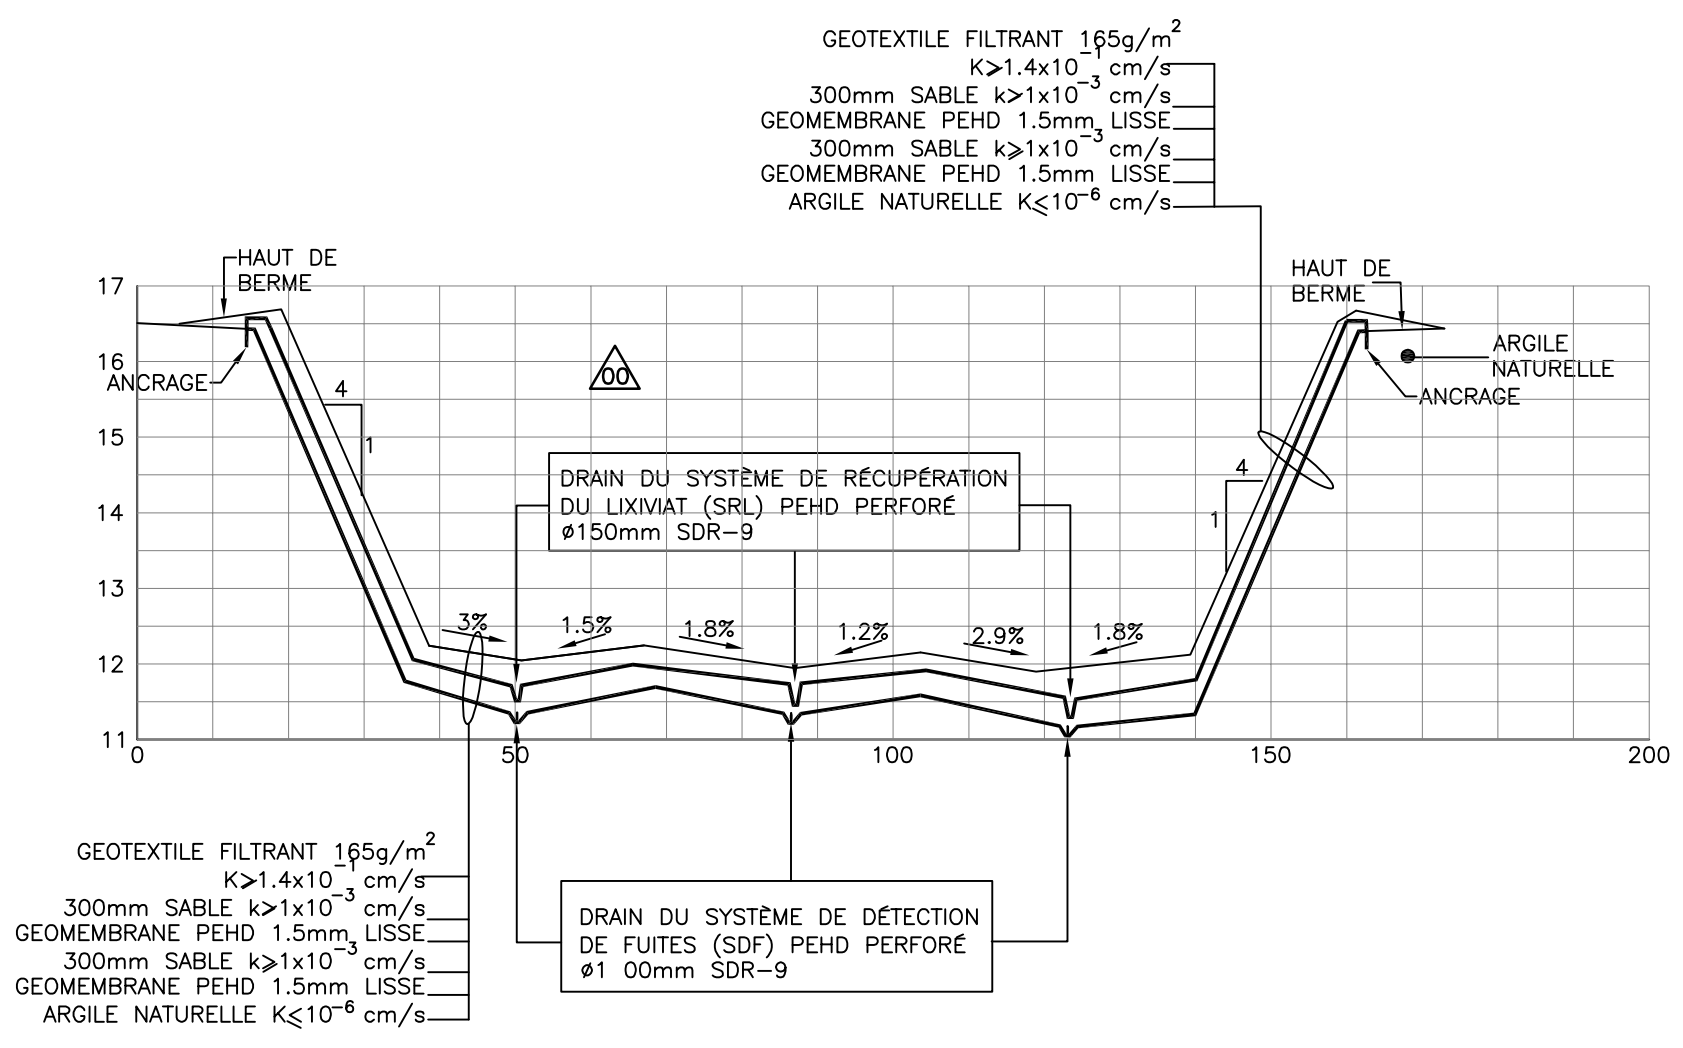

10 COUPE TRANSVERSALE NORD/SUD DU FOND  
ÉCHELLE: H=1:500  
V=1:50

CLIENT:  
ECOLO SOL inc.

PROJET:  
CENTRE DE STOCKAGE DES SOLS



TELLUS EXPERTS-CONSEILS inc.  
7475 Boul. Newman suite 311  
Lacolle (QUEBEC)  
RBN 1x3  
90 rue Viret suite 103  
Montreal (QUEBEC)  
H3J 2G9  
Télex: (514) 365-6249  
Fax: (514) 365-6256  
Web: www.tellus-experts.com

TITRE:  
COUPES DU FOND DE LA CELLULE  
(EST/OUEST ET NORD/SUD)

DESSINÉ PAR:	PROJETÉ PAR:	APPROUVÉ PAR:
M. DESROCHES	P. MASCIOTRA, ing.	P. MASCIOTRA, ing.
DATE:	ÉCHELLE:	TEL QU'INDIQUÉ
14 MARS 2007		
FICHER AUTOCAD:		Rev:
