




No.	Revisions	DATE
00	POUR CONSTRUCTION	31-05-2006
01	VUE DU DESSUS REGARD RL-15	10-07-2006
02	TEL QUE CONSTRUIT	04-04-2007

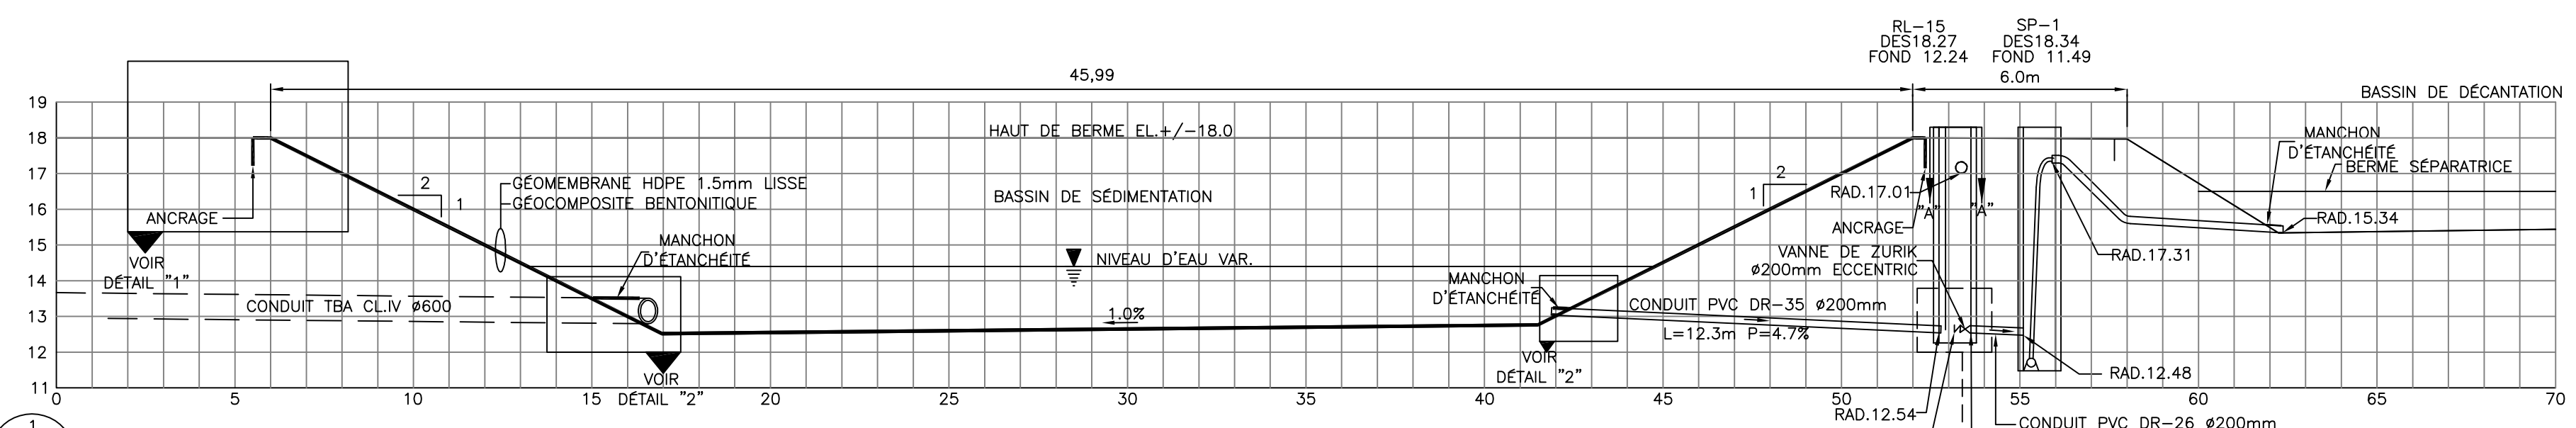



1  
COUPE  
1217  
BASSIN DE SÉDIMENTATION  
ÉCHELLE: 1:75

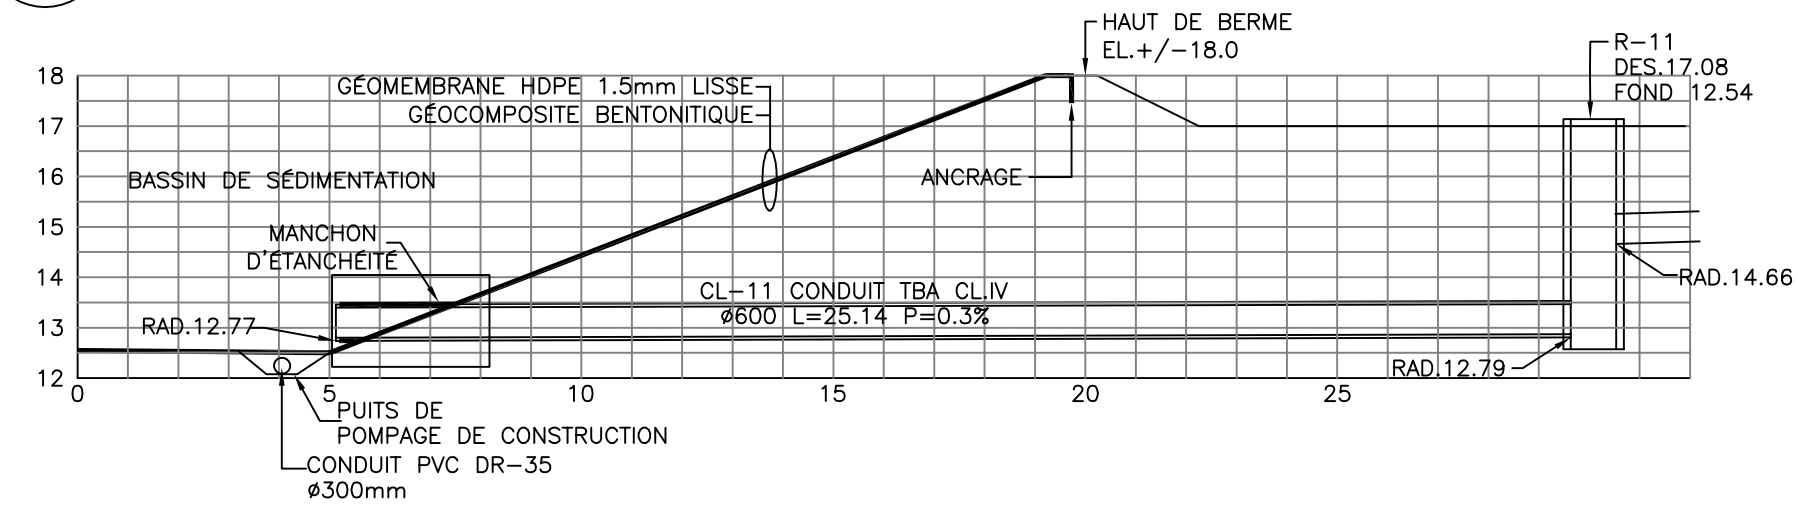


2  
COUPE  
1217  
CONDUIT TBA CL.IV Ø600mm  
PASSANT AU TRAVERS LA BERME  
ÉCHELLE: SANS ÉCHELLE

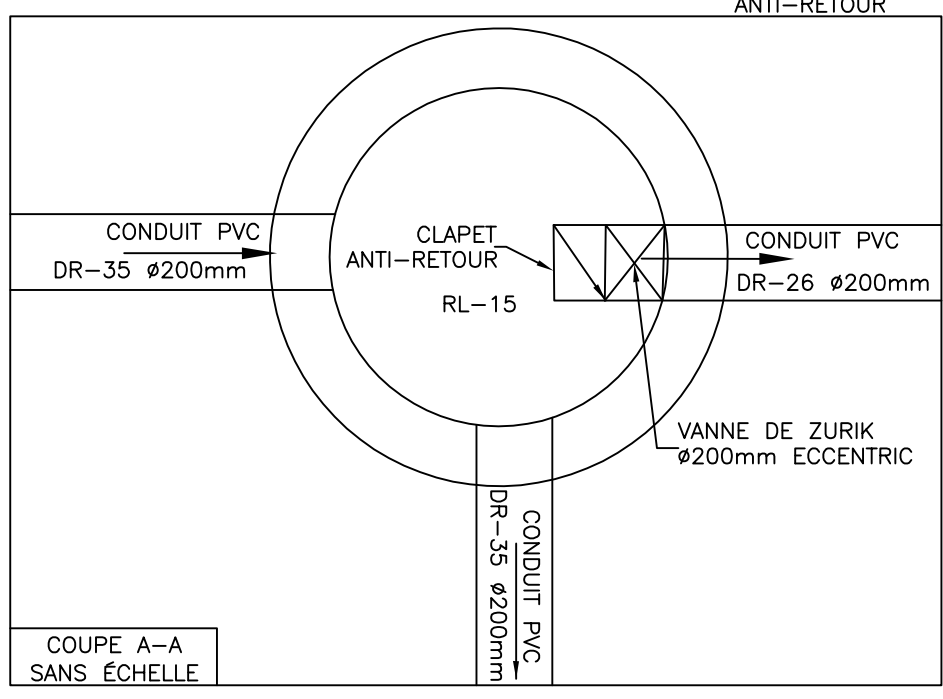

COUPE A-A  
SANS ÉCHELLE

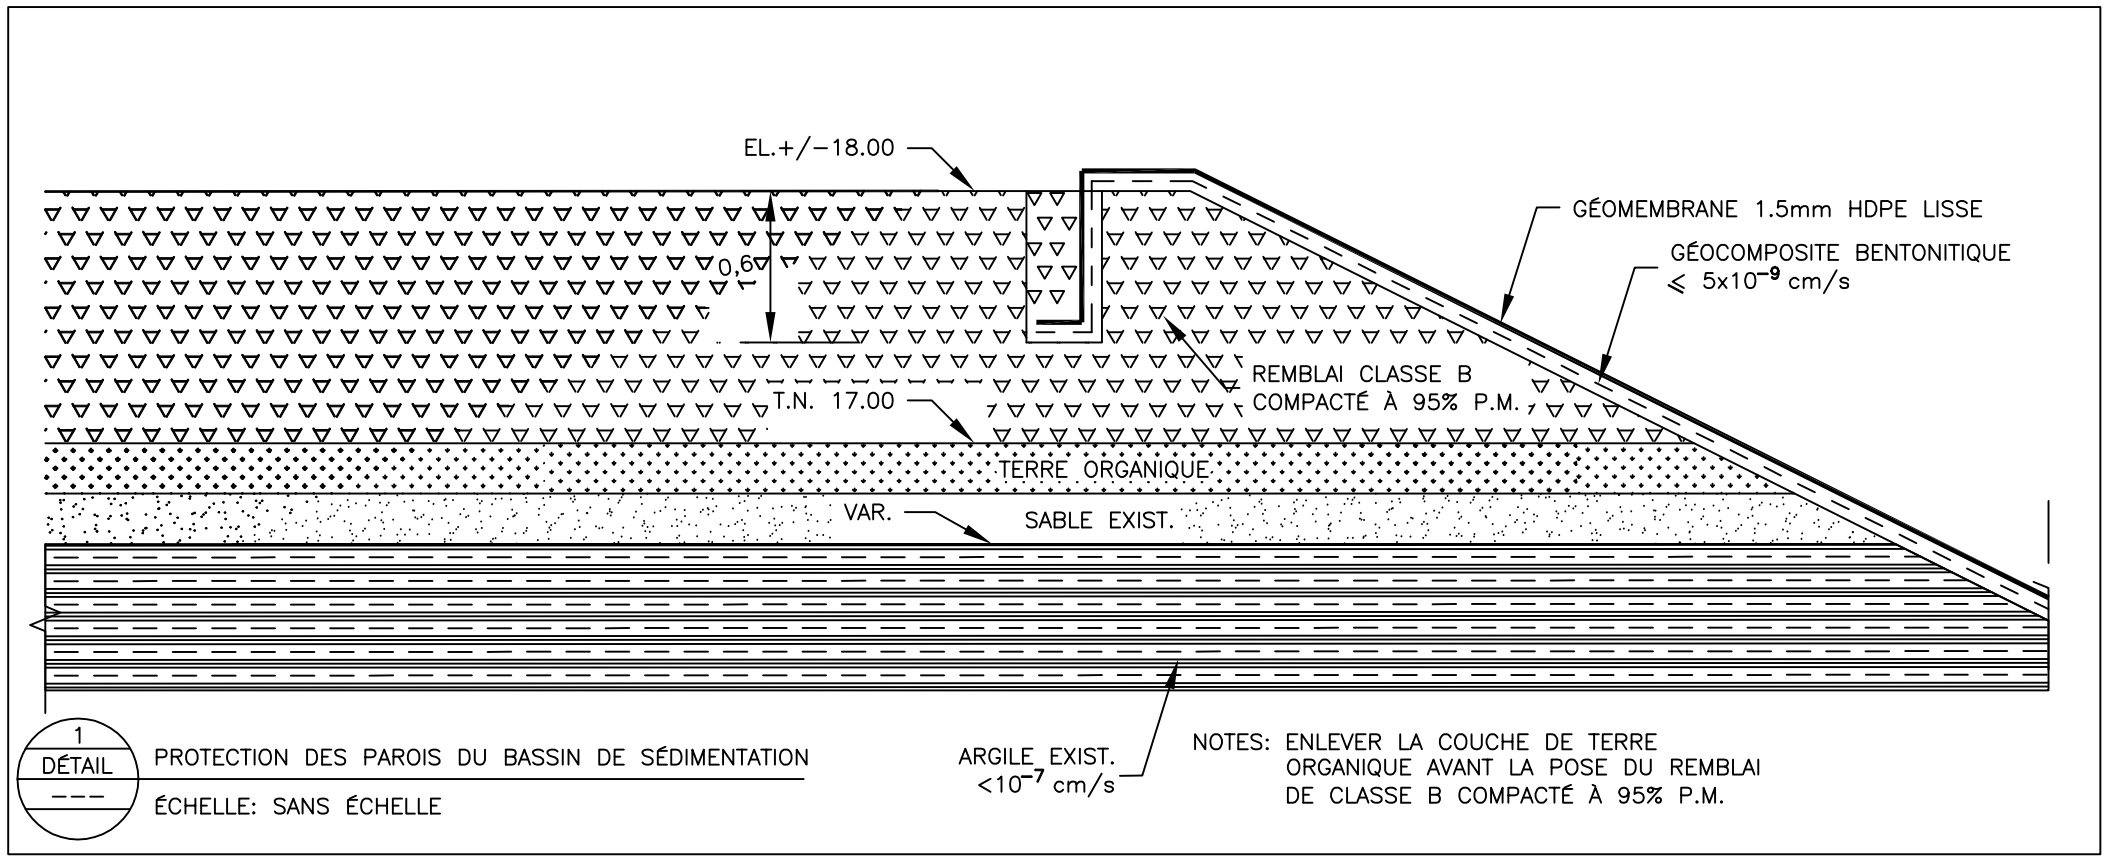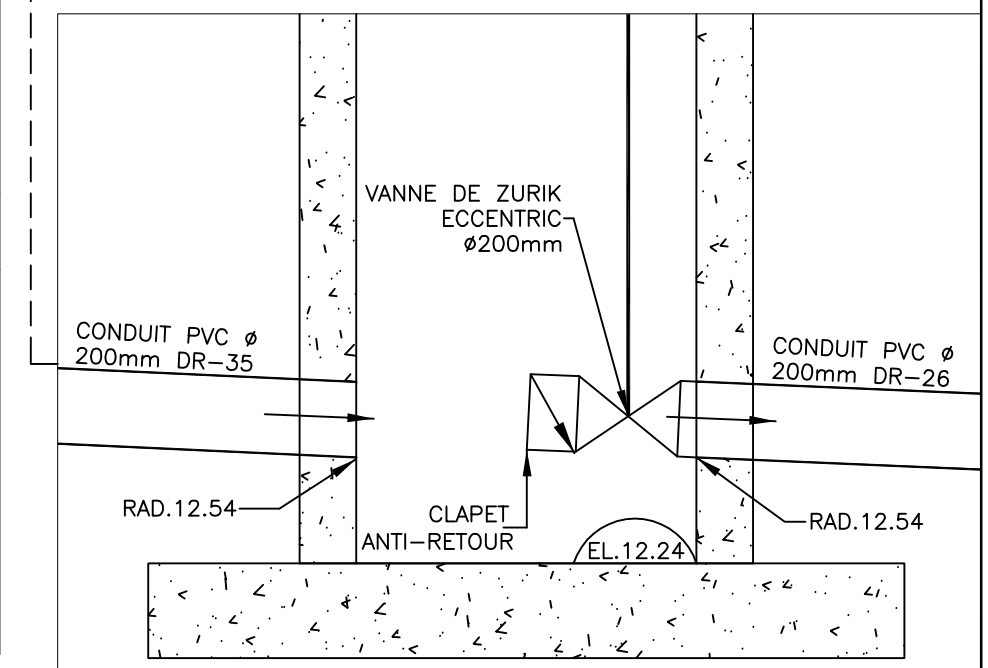


1  
DÉTAIL  
PROTECTION DES PAROIS DU BASSIN DE SÉDIMENTATION  
ÉCHELLE: SANS ÉCHELLE

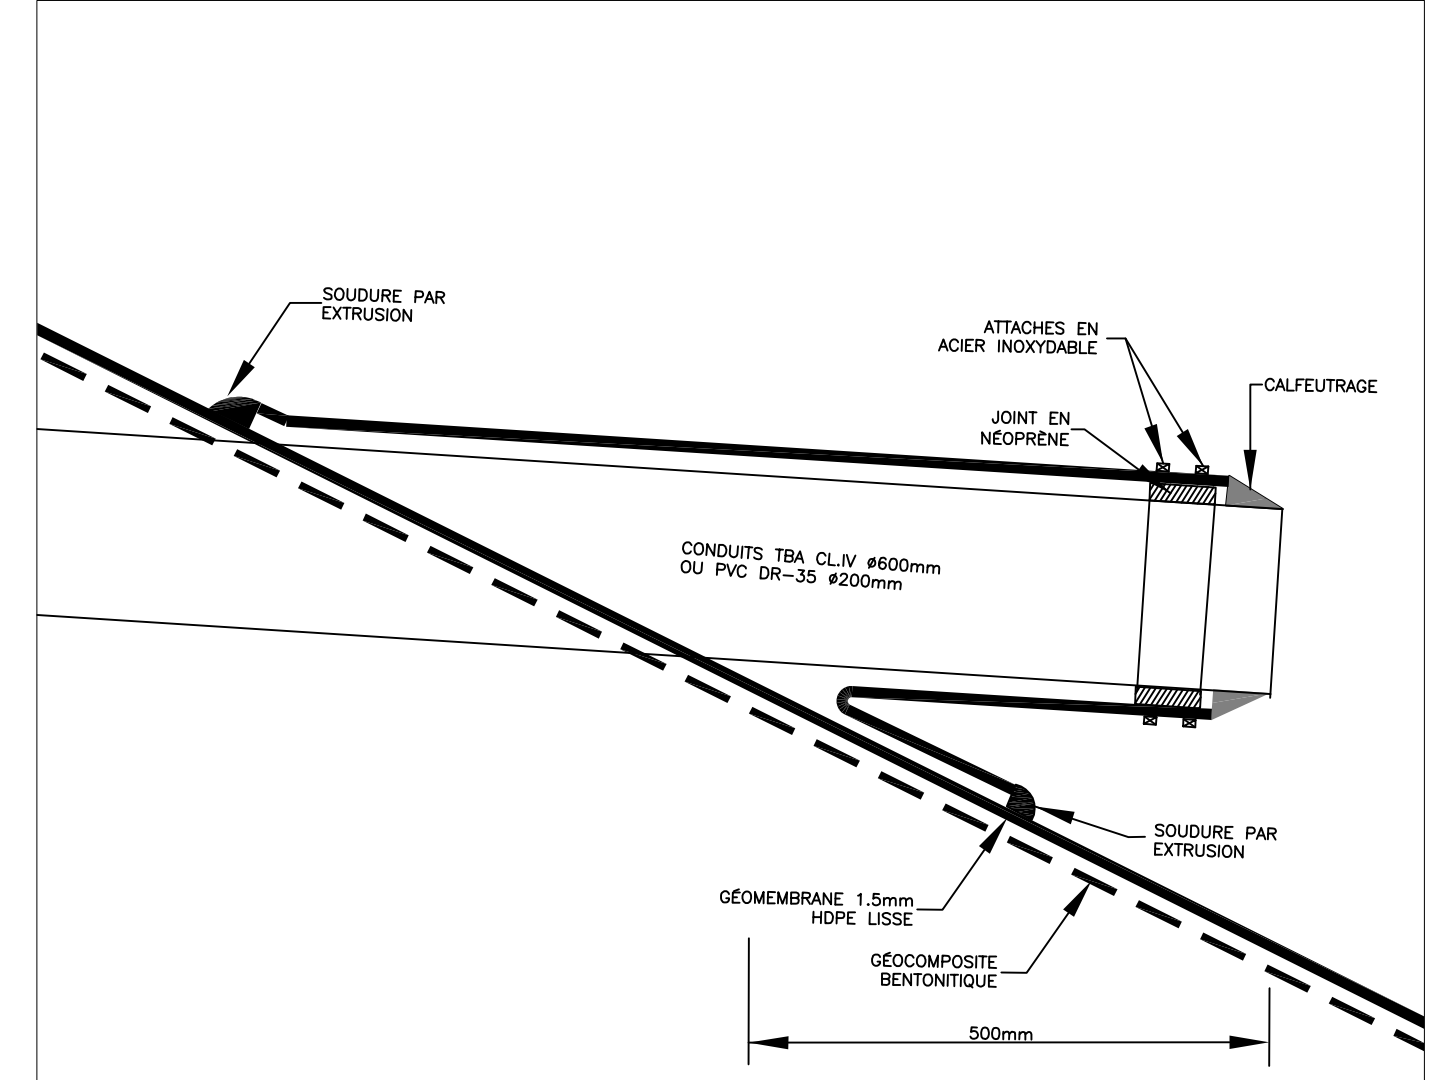

2  
DÉTAIL  
MANCHONS D'ÉTANCHÉITÉ TYPE  
ÉCHELLE: SANS ÉCHELLE

CLIENT:  
ECOLOGOL inc.

PROJET:  
AIRE D'ENTREPOSAGE  
DES SOLS

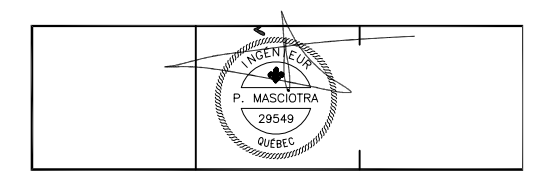

TITRE:  
DÉTAILS DU BASSIN  
DE SÉDIMENTATION

DESSINÉ PAR:  
M. DESROCHES

PROJETÉ PAR:  
P. MASCIOTRA, ing.

APPROUVÉ PAR:  
P. MASCIOTRA, ing.

DATE:  
4 AVRIL 2007

ÉCHELLE:  
TEL QU'INDIQUÉ

FICHER AUTOCAD:  
ECOG0121702.DWG

Rev:  
E1C10G10112118012