



No.	Revisions	DATE
0A	POUR INFORMATION	16-05-2005
0B	AQUEDUC, FOSSE, PENTE PONCEAU	18-05-2005
0C	AJOUT RESEAU ÉMISSAIRE ET LIXIVIAT	13-04-2006
0D	TEL QUE CONSTRUIT	08-10-2006

- PUIXS D'OBSERVATION PROPOSÉ NOVEMBRE 2004 (TELLUS-EXPERTS CONSEILS)
 - PUIXS D'OBSERVATION NOVEMBRE 2001 (SANEXEN)
 - PUIXS D'OBSERVATION OCTOBRE 1997 (LAVALIN)
 - BORNE-FONTAINE
 - POTEAU HQ
 - POTEAU HAUBAN
 - FILS H.Q. AÉRIEN
 - REGARD RÉSEAU LIXIVIAT
 - REGARD PUISARD LIXIVIAT
 - REGARD ÉMISSAIRE
- LIMITE DE PROPRIÉTÉ**
- CLÔTURE —
- BORNE-FONTAINE
- ▶ VALVE
- BOUCHON —

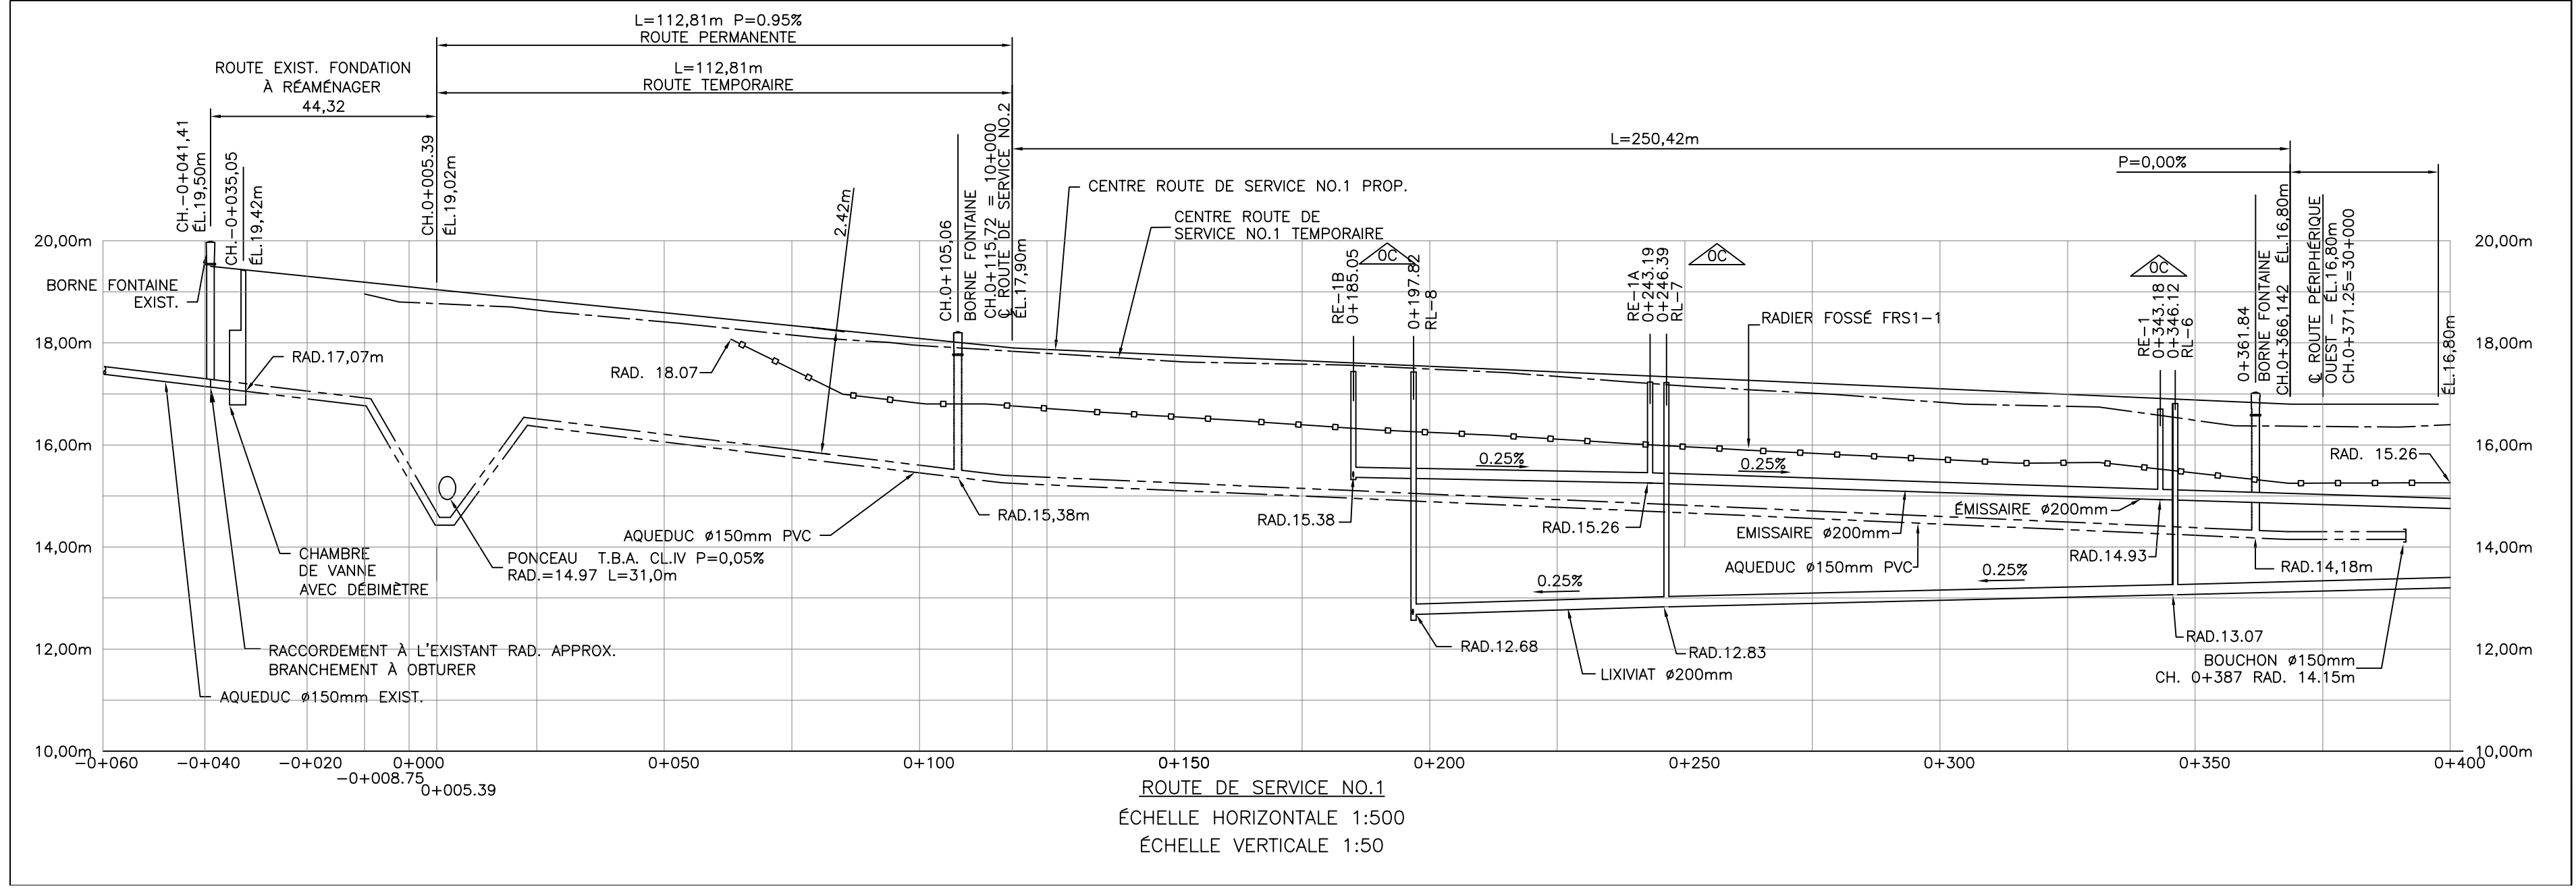

CLIENT: ECOLOSOL inc.

PROJET: CENTRE DE STOCKAGE DES SOLS

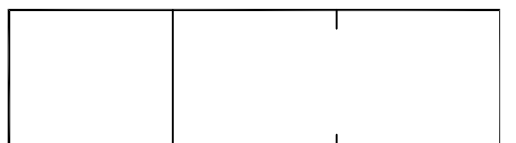

TELLUS EXPERTS-CONSEILS inc.
2555 avenue Dollard bureau 214
Edifice S. Lavoie (QUEBEC)
R.N. 340
90 rue Viateur suite 103
Montreal (QUEBEC)
H3J 2G9
Tél: (514) 365-6249
Fax: (514) 365-6256
Web: www.tellus-experts.com

TITRE: PLAN ET PROFIL
ROUTE DE SERVICE No 1
CHAINAG -0+008.75 @ 0+371.25
TEL QUE CONSTRUIT

DESSINÉ PAR: M. DESROCHES	PROJETÉ PAR: P. MASCIOTRA, ing.	APPROUVÉ PAR: P. MASCIOTRA, ing.
DATE: 13 AVRIL 2006	ÉCHELLE: 1: 500	Rev:
FICHER AUTOCAD: ECOC0060600.DWG		E1C1O1G1O1016101010