
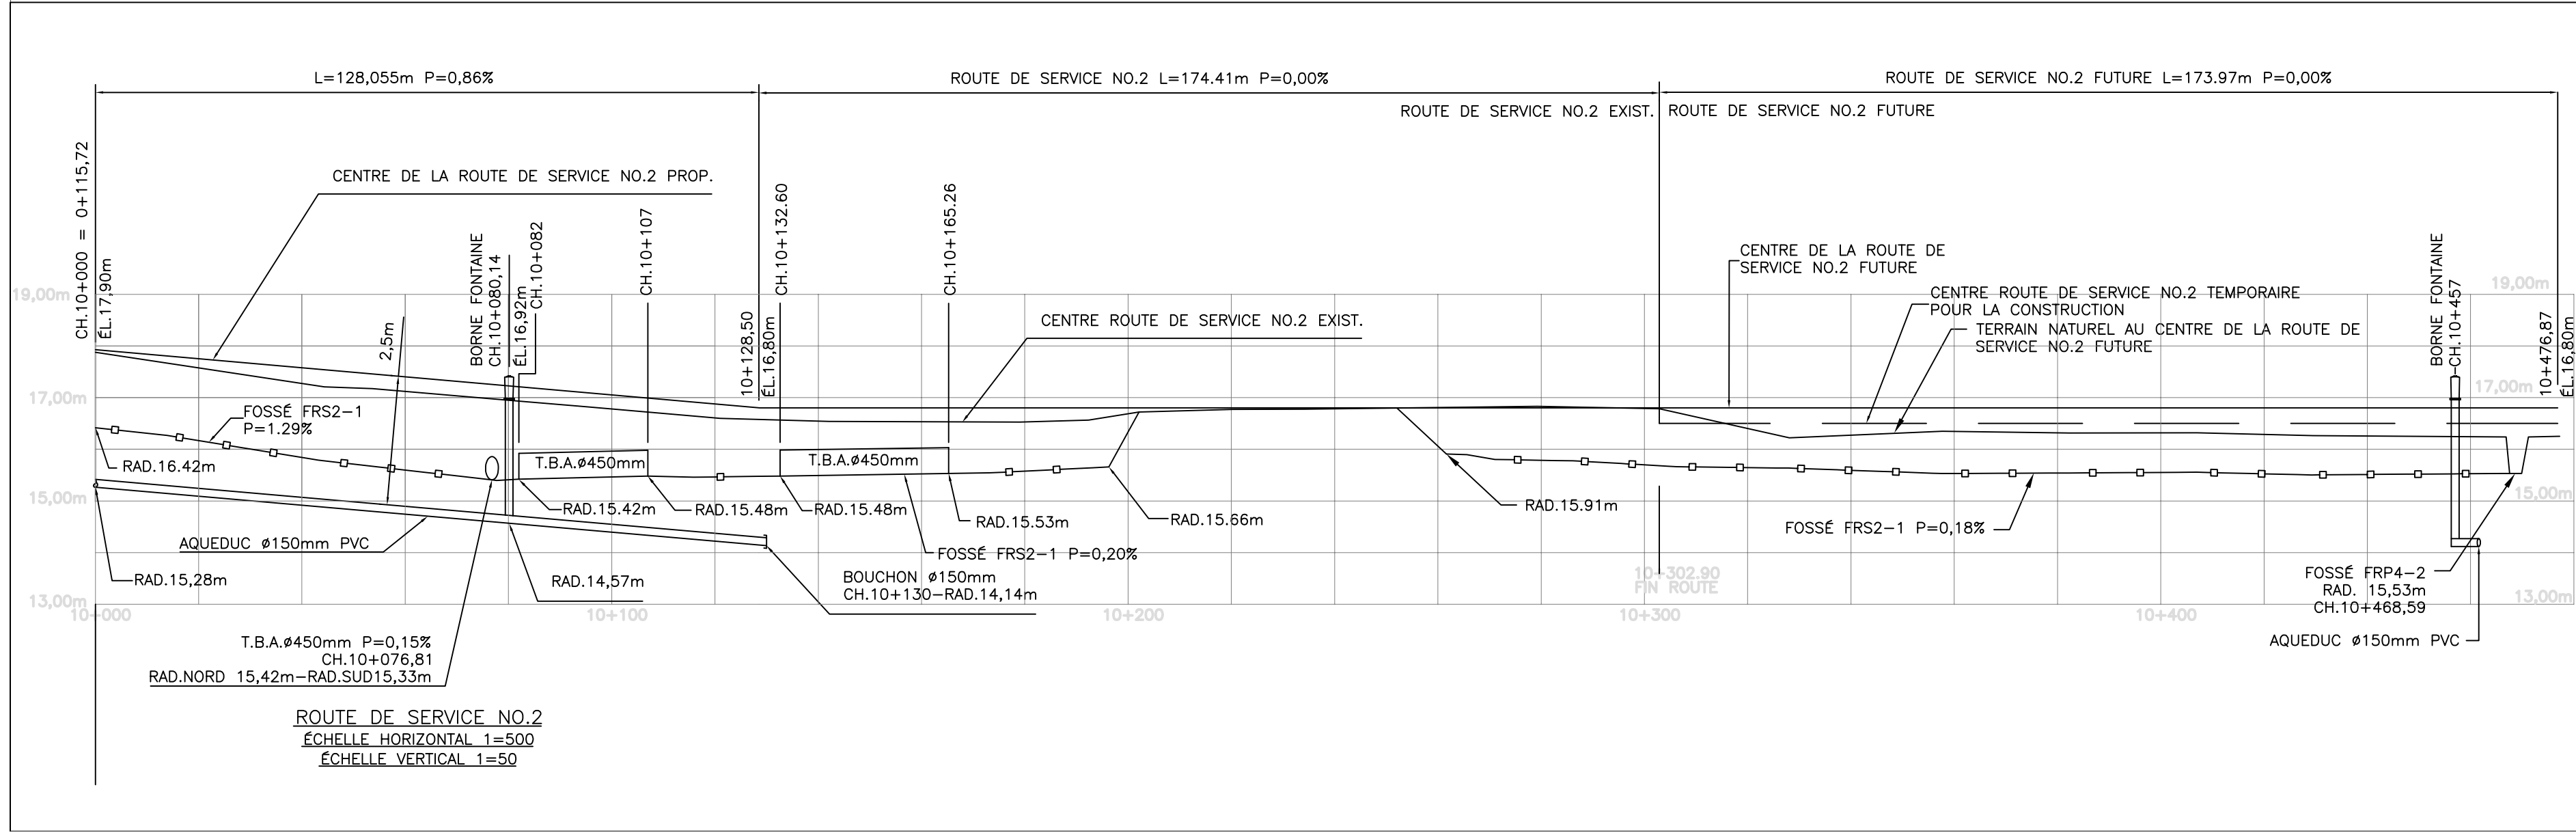


No.	Revisions	DATE
0A	POUR INFORMATION	16-05-2005
0B	DEPLACEMENT SECTEURS 3, 4, 5.1	13-04-2008
0D	TEL QUE CONSTRUIT	10-10-2006

- PUIXS D'OBSERVATION PROPOSÉ NOVEMBRE 2004 (TELUS-EXPERTS CONSEILS)
- ⊠ PUIXS D'OBSERVATION NOVEMBRE 2001 (SANEXEN)
- ⊙ PUIXS D'OBSERVATION OCTOBRE 1997 (LAVALIN)
- ⊙ POTEAU ÉLECTRIQUE
- ⊙ POTEAU HAUBAN
- ⊙ REGARD RÉSEAU LIXIVIAT
- ⊙ REGARD PUISARD RÉSEAU LIXIVIAT
- ⊙ REGARD RÉSEAU ÉMISSAIRE

- LIMITE DE PROPRIÉTÉ**
- FILS HAUTE TENSION H.Q.**
- CLÔTURE**
- ⊙ BORNE-FONTAINE
 - ⊙ VALVE
 - ⊙ BOUCHON
 - ←←← FOSSE DE DRAINAGE PLUVIAL
 - ⊙ PONCEAU

C.C= COMMENCEMENT DE COURBE
 F.C.= FIN DE COURBE
 D.P.= DÉBUT DE PENTE
 F.P.= FIN DE PENTE
 CL/CL= CENTRE LIGNE/CENTRE LIGNE
 R= RAYON
 A= ARC

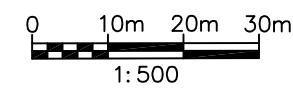

CLIENT: ECOLOSOL inc.

PROJET: CENTRE DE STOCKAGE DES SOLS



TELLUS EXPERTS-CONSEILS inc.
 7475 Boul. Newman suite 311
 Lachine (QUÉBEC)
 H9N 1X3
 90 rue Viateur suite 103
 Montréal (QUÉBEC)
 H3J 2G9
 Tél: (514) 365-6249
 Fax: (514) 365-6256
 Web: www.tellus-experts.com

TITRE: PLAN ET PROFIL ROUTE DE SERVICE NO 2
 PROP. CHAINAGE 10+000 @ 10+128.50
 FUTUR CHAINAGE 10+302.90 @ 10+476.87

DESSINÉ PAR: M. DESROCHES	PROJETÉ PAR: P. MASCIOTRA, ing.	APPROUVÉ PAR: P. MASCIOTRA, ing.
DATE: 10 OCTOBRE 2006	ÉCHELLE: 1=500	Rev:
FICHER AUTOCAD: EC00060800.DWG		E1C1O1G1010160181010