




2368 005
CENTRE D'ENFOUISSEMENT
DE SOLS CONTAMINÉS
AMÉNAGEMENT DE LA PHASE 2
TEL QUE CONSTRUIT

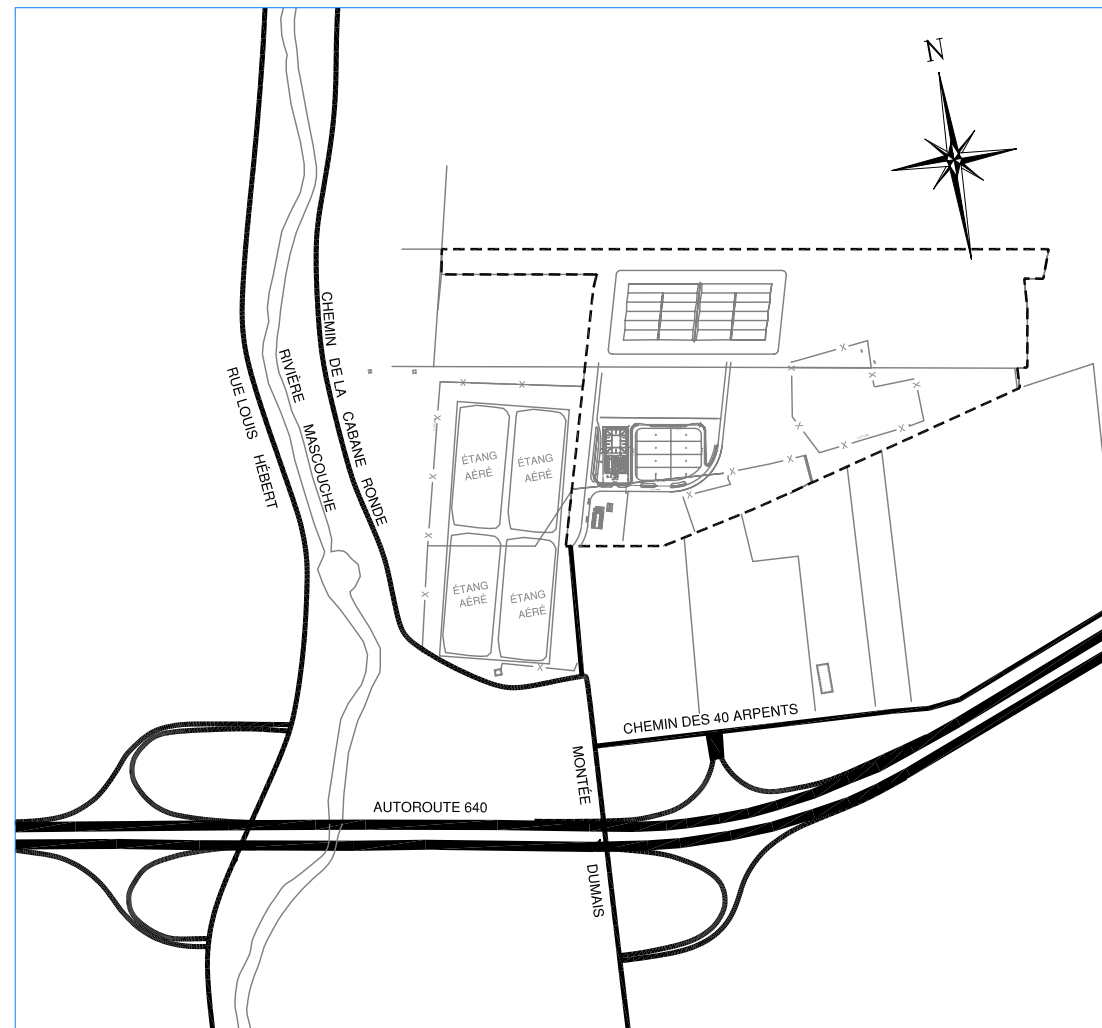

LISTE DES PLANS

01	PAGE TITRE
02	PLAN D'ENSEMBLE DU SITE
03	FOND D'EXCAVATION
04	FOND DE CELLULE
05	COUPES TYPES - SYSTÈMES DE DRAINAGE
06	COUPES TYPES - FOND DE CELLULE
07	COUPES TYPES - PUIITS DE POMPAGE (1)
08	COUPES TYPES - PUIITS DE POMPAGE (2)

LÉGENDE

----- Limite du centre d'enfouissement des sols contaminés

Sources :
Fond du plan - plan "PAGE TITRE", Tellus
Experts-conseils inc., plan ECOG0000000 du 18-04-2007;

0	2008 02 13	Tel que construit	V.A.	P.G.
RÉV	DATE	RÉVISIONS/DESCRIPTION	Dess.	Ver.

ÉMIS POUR:
TEL QUE CONSTRUIT

Client/Customer

COMPLEXE ENVIRONNEMENTAL LES MOULINS

1 (450) 929 0303
1 (450) 929 4334
www.solmers.ca

Projet/Project

CENTRE D'ENFOUISSEMENT
DE SOLS CONTAMINÉS

AMÉNAGEMENT DE LA PHASE 2

Titre/Title

PAGE TITRE

Dessiné par /Drawn by V. Angelov
Vérifié par /Checked by P. Gince, ing.
Date 2008 02 13
Échelle/Scale AUCUNE
Feuille/Sheet 1 de/of 8
Projet/Project 2368 005
Fichier/File 2368 005 T 01 r0

N° de Plan/Drawing N°

01 0