


LOT 110 PTIE

LIMITE DE PROPRIÉTÉ

PUITS DE POMPAGE DU SYSTÈME DE DÉTECTION DE FUITES (SDF) PEHD NON PERFORÉ Ø500mm

PUITS DE POMPAGE DE CONSTRUCTION TUYAU PEHD NON PERFORÉ Ø500mm

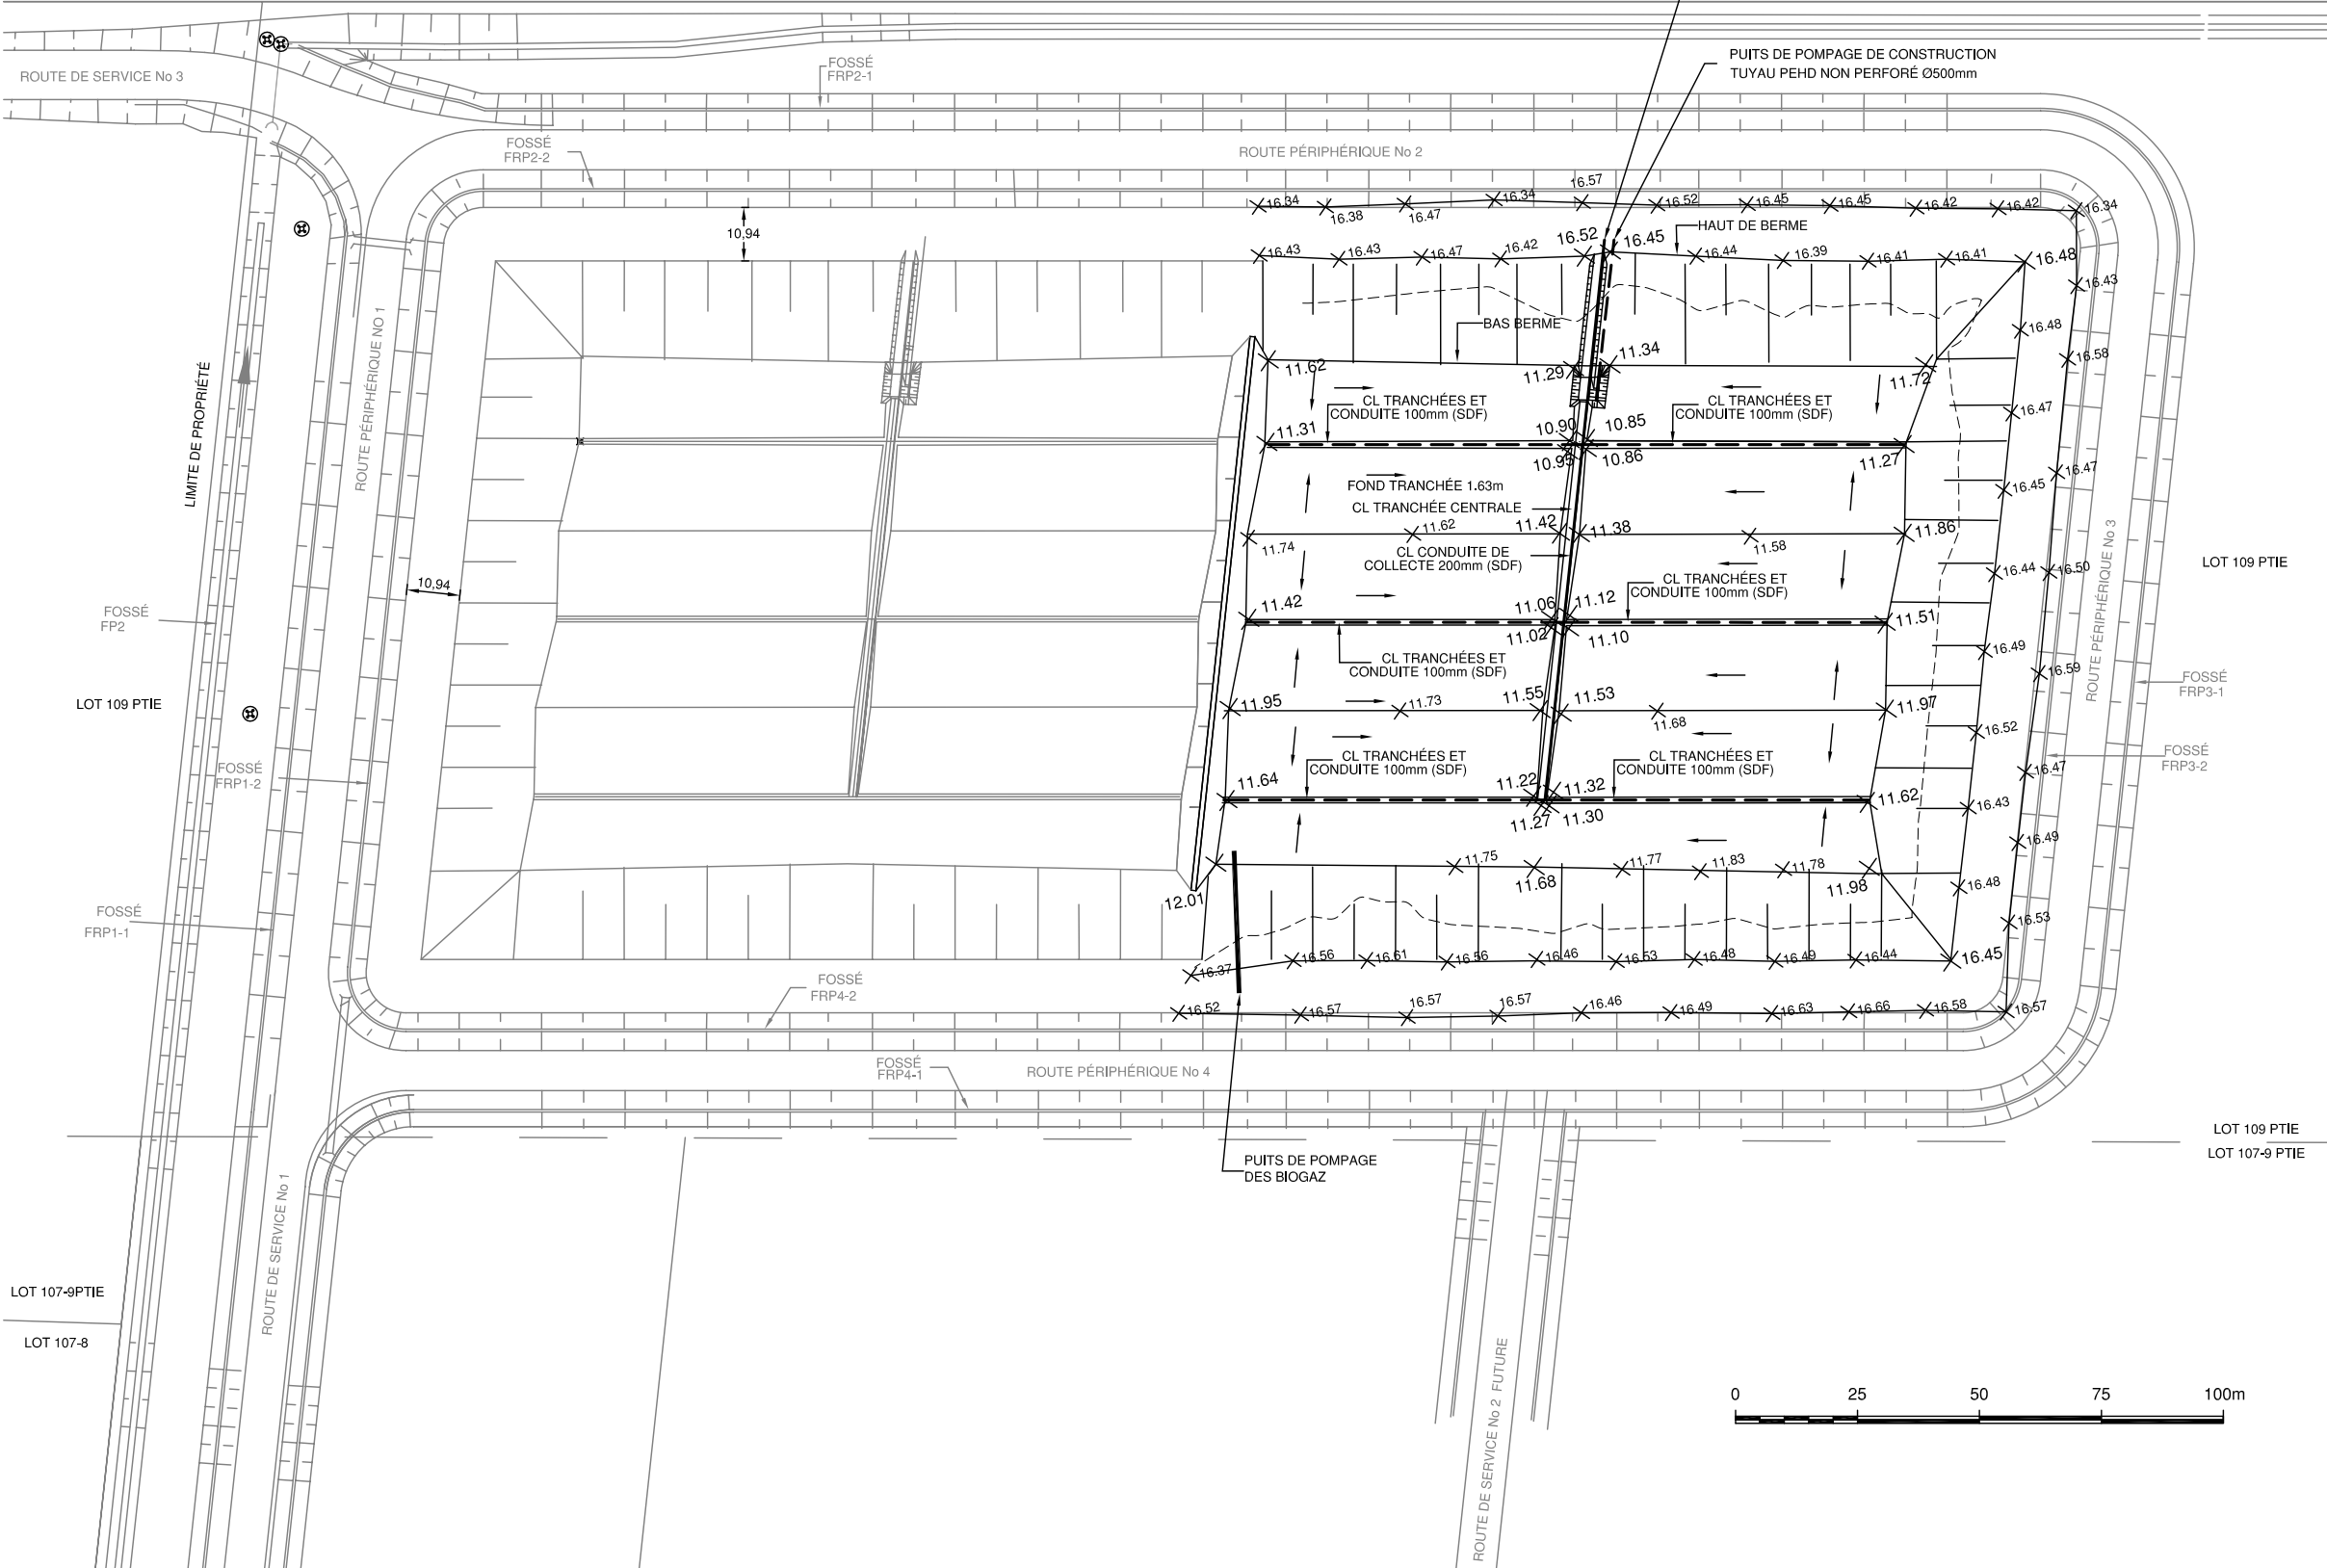

**LÉGENDE**

- ⊗ Regard
- × 11.74 Points de controle
- Limite de la réconstitution de la digue périphérique en argile

Sources :  
Fond du plan - plan de construction "Fond de la cellule, niveau géomembrane inférieure du SDF", Tellus Experts-conseils inc., plan ECO00050108 du 13-04-2004;

Points de controle - relevé TQC LOUISBOURG CONSTRUCTION 2007 08 17.

Niveaux d'excavation pour la réconstitution d'argile - relevé TQC LOUISBOURG CONSTRUCTION 2007 juillet-août

0	2008 02 13	Tel que construit	V.A.	P.G.
RÉV	DATE	RÉVISIONS/DESCRIPTION	Dess.	Ver.

**ÉMIS POUR:**  
**TEL QUE CONSTRUIT**

Client/Customer  
**écolosol**  
COMPLEXE ENVIRONNEMENTAL LES MOULINS

**solmers**  
1 (450) 929 0303  
1 (450) 929 4334  
www.solmers.ca

Projet/Project  
**CENTRE D'ENFOUISSEMENT DE SOLS CONTAMINÉS**

Titre/Title  
**AMÉNAGEMENT DE LA PHASE 2**

**FOND D'EXCAVATION**

Dessiné par /Drawn by	V. Angelov
Vérifié par /Checked by	P. Gince, ing.
Date	2008 02 13
Échelle/Scale	1 : 1500
Feuille/Sheet	3 de/of 8
Projet/Project	2368 005
Fichier/File	2368 005 T 03 r0

N° de Plan/Drawing N° **03**

