


No.	Revisions	DATE
0A	POUR INFORMATION	16-05-2005
0B	TITRE AQUEDEC	18-05-2005
0C	AJOUT CONSTATS ÉMISSAIRE ET LIXIVIAT	13-04-2006
0D	TEL QUE CONSTRUIT	13-10-2006


- PUIXS D'OBSERVATION PROPOSÉ NOVEMBRE 2004 (TELLUS-EXPERTS CONSEILS)
- PUIXS D'OBSERVATION NOVEMBRE 2001 (SANEXEN)
- PUIXS D'OBSERVATION OCTOBRE 1997 (LAVALIN)
- POTEAU HQ
- POTEAU HAUBAN
- ⊕ REGARD RÉSEAU ÉMISSAIRE
- ⊕ REGARD RÉSEAU LIXIVIAT

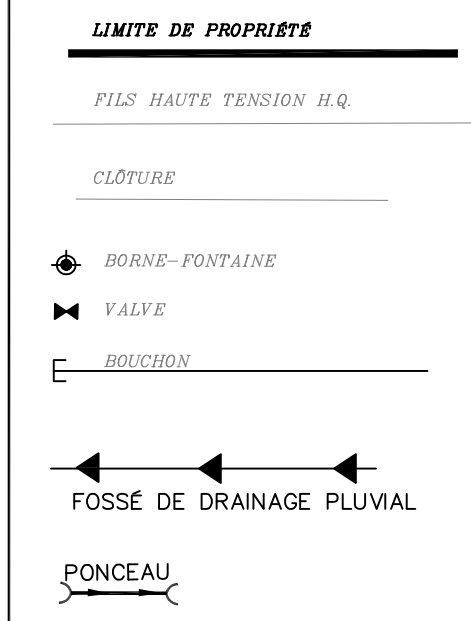

C.C.= COMMENCEMENT DE COURBE
 F.C.= FIN DE COURBE
 D.P.= DÉBUT DE PENTE
 F.P.= FIN DE PENTE
 CL/CL= CENTRE LIGNE/CENTRE LIGNE
 R= RAYON
 A= ARC

CLIENT:
 ECOLOSOL inc.

PROJET:
 CENTRE DE STOCKAGE DES SOLS

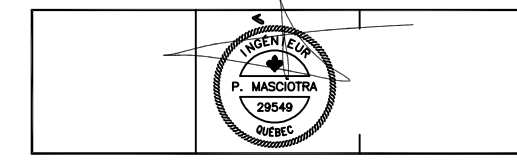

TELLUS EXPERTS-CONSEILS inc.
 2555 avenue Dollard bureau 214,
 Edifice S. Morin, Lévis, QUÉBEC
 H8N 3A9
 90 rue West suite 103
 Montréal (QUÉBEC)
 H3J 2G9
 Tél: (514) 365-6249
 Fax: (514) 365-6256
 Web: www.tellus-experts.com

TITRE:
 PLAN ET PROFIL
 ROUTE PÉRIPHÉRIQUE No 1
 CHAINAGE 30+000 @ 30+171.84

DESSINÉ PAR: M. DESROCHES	PROJETÉ PAR: P. MASCIOTRA, ing.	APPROUVÉ PAR: P. MASCIOTRA, ing.
DATE: 13 OCTOBRE 2006	ÉCHELLE: 1: 500	Rev:
FICHER AUTOCAD: EC00060900.DWG		E1C1G101061091010

