
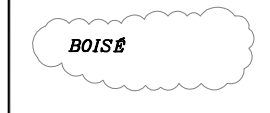



No.	Revisions	DATE
0A	POUR INFORMATION	15-06-2005
0D	TEL QUE CONSTRUIT	09-04-2007

- Puits d'observation NOVEMBRE 2001 (SANEXEN)
- Puits d'observation OCTOBRE 1997 (LAVALIN)
- ◆ BORNE-FONTAINE
- POTEAU HQ
- POTEAU HAUBAN
- RECARD RÉSEAU LIXIVIAT
- RECARD PUISARD RÉSEAU LIXIVIAT
- RECARD RÉSEAU ÉMISSAIRE
- RECARD RÉSEAU PLUVIAL

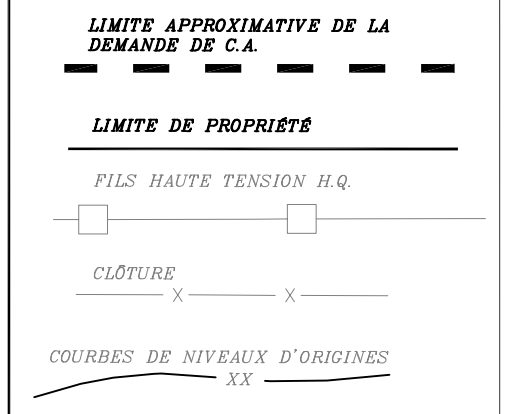

CLIENT: ECOLOSOL inc.


PROJET: CENTRE DE STOCKAGE DES SOLS

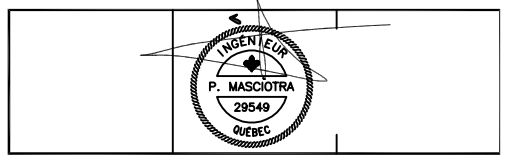

TELLUS EXPERTS-CONSEILS inc.
 7475 Boul. Newman suite 311
 Lachine (QUEBEC)
 H9N 1X3
 90 rue Viret suite 103
 Montréal (QUEBEC)
 H3J 2G9
 Tél: (514) 365-6249
 Fax: (514) 365-6256
 Web: www.tellus-experts.com

TITRE: PLAN D'AMÉNAGEMENT ET LIMITE DE LA DEMANDE DE C.A.

DESSINÉ PAR: M. DESROCHES	PROJETÉ PAR: P. MASCIOIRA, ing.	APPROUVÉ PAR: P. MASCIOIRA, ing.
DATE: 9 AVRIL 2007	ÉCHELLE: 1:1500	Rev:
FICHER AUTOCAD: EC06000100.DWG		E,C,I,O,G,I,O,I,O,I,O,I,O

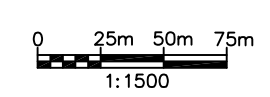

CHEMIN 40 ARPENTS 1 951 053

CHEMIN DE LA CABANE RONDE

RIVIERE MASOUCHE

MAIS