


No.	Revisions	DATE
0A	POUR INFORMATION	14-06-2005
0B	PUITS D'OBSERVATION PZ7 ET PZ8 ROC	13-10-2005
0C	TEL QUE CONSTRUIT	10-04-2007

- PUIITS D'OBSERVATION :
PO-1-P, PO-1-S, PO-2-P, PO-2-S
PO-3-P, PO-3-S, PO-4-P, PO-4-S
PO-5-P, PO-5-S, PO-6-P, PO-6-S,
PO-7-P RÉALISÉS PAR SNC-Lavalin
OCTOBRE 1997
- PUIITS D'OBSERVATION : PO-1, À PO-4
RÉALISÉS PAR SANEXEN NOVEMBRE 2001
- SONDAGES F-1, F-2, F-3 RÉALISÉS
PAR MENVIQ EN 1984
- SONDAGES BSP-01, BSP-02 RÉALISÉS
PAR Tellus-Experts Conseils inc.
le 22 octobre 2004
- SONDAGES S-1 À S-7 RÉALISÉS
PAR GROUPE SM LE 19 NOVEMBRE 2004
- PUIITS D'OBSERVATION
JANVIER 2005
(S.M. ENVIRONNEMENT)
- SONDAGES TF-2 ET TF-2A RÉALISÉS PAR
(SNC LAVALIN ENVIRONNEMENT)
MAY 2005
- PUIITS D'OBSERVATION PZ3 ROC, PZ7 ROC,
PZ8 ROC, RÉALISÉS PAR GROUPE SM
LE 3 ET 5 MAI 2006
- ◆ BORNE-FONTAINE
- POTEAU HQ
- POTEAU HAUBAN
- REGARD RÉSEAU LIXIVIAT
- REGARD PUISARD RÉSEAU LIXIVIAT
- REGARD RÉSEAU ÉMISSAIRE
- REGARD RÉSEAU PLUVIAL

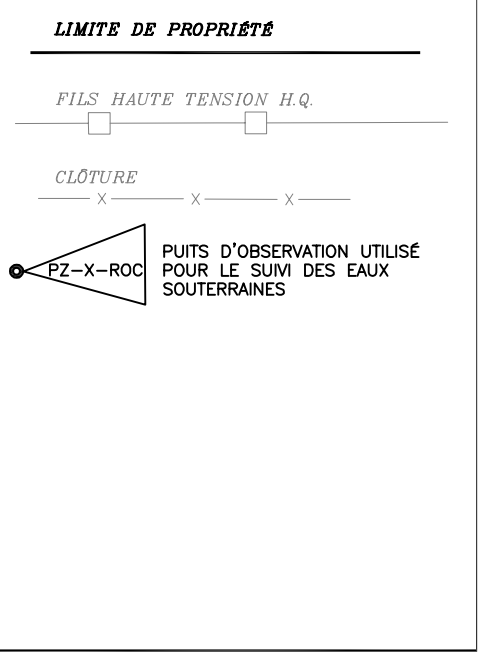

CLIENT:
ECOLOGOL inc.

PROJET:
CENTRE DE STOCKAGE DES SOLS




TELLUS EXPERTS-CONSEILS inc.
7475 Boul. Newman suite 311
Lévis (QUÉBEC)
H3N 1X3
90 rue Viret suite 103
Montreal (QUÉBEC)
H3J 2G9
Tél: (514) 365-6249
Fax: (514) 365-6256
Web: www.tellus-experts.com

TITRE:
PLAN D'ENSEMBLE
FORAGES GÉOTECHNIQUES ET
LOCALISATION DES PIÉZOMÈTRES

DESSINÉ PAR: M. DESROCHES
PROJETÉ PAR: P. MASCIOTRA, ing.
APPROUVÉ PAR: P. MASCIOTRA, ing.
DATE: 10 AVRIL 2007
ÉCHELLE: 1:1500
FICHER AUTOCAD: EC06000400.DWG

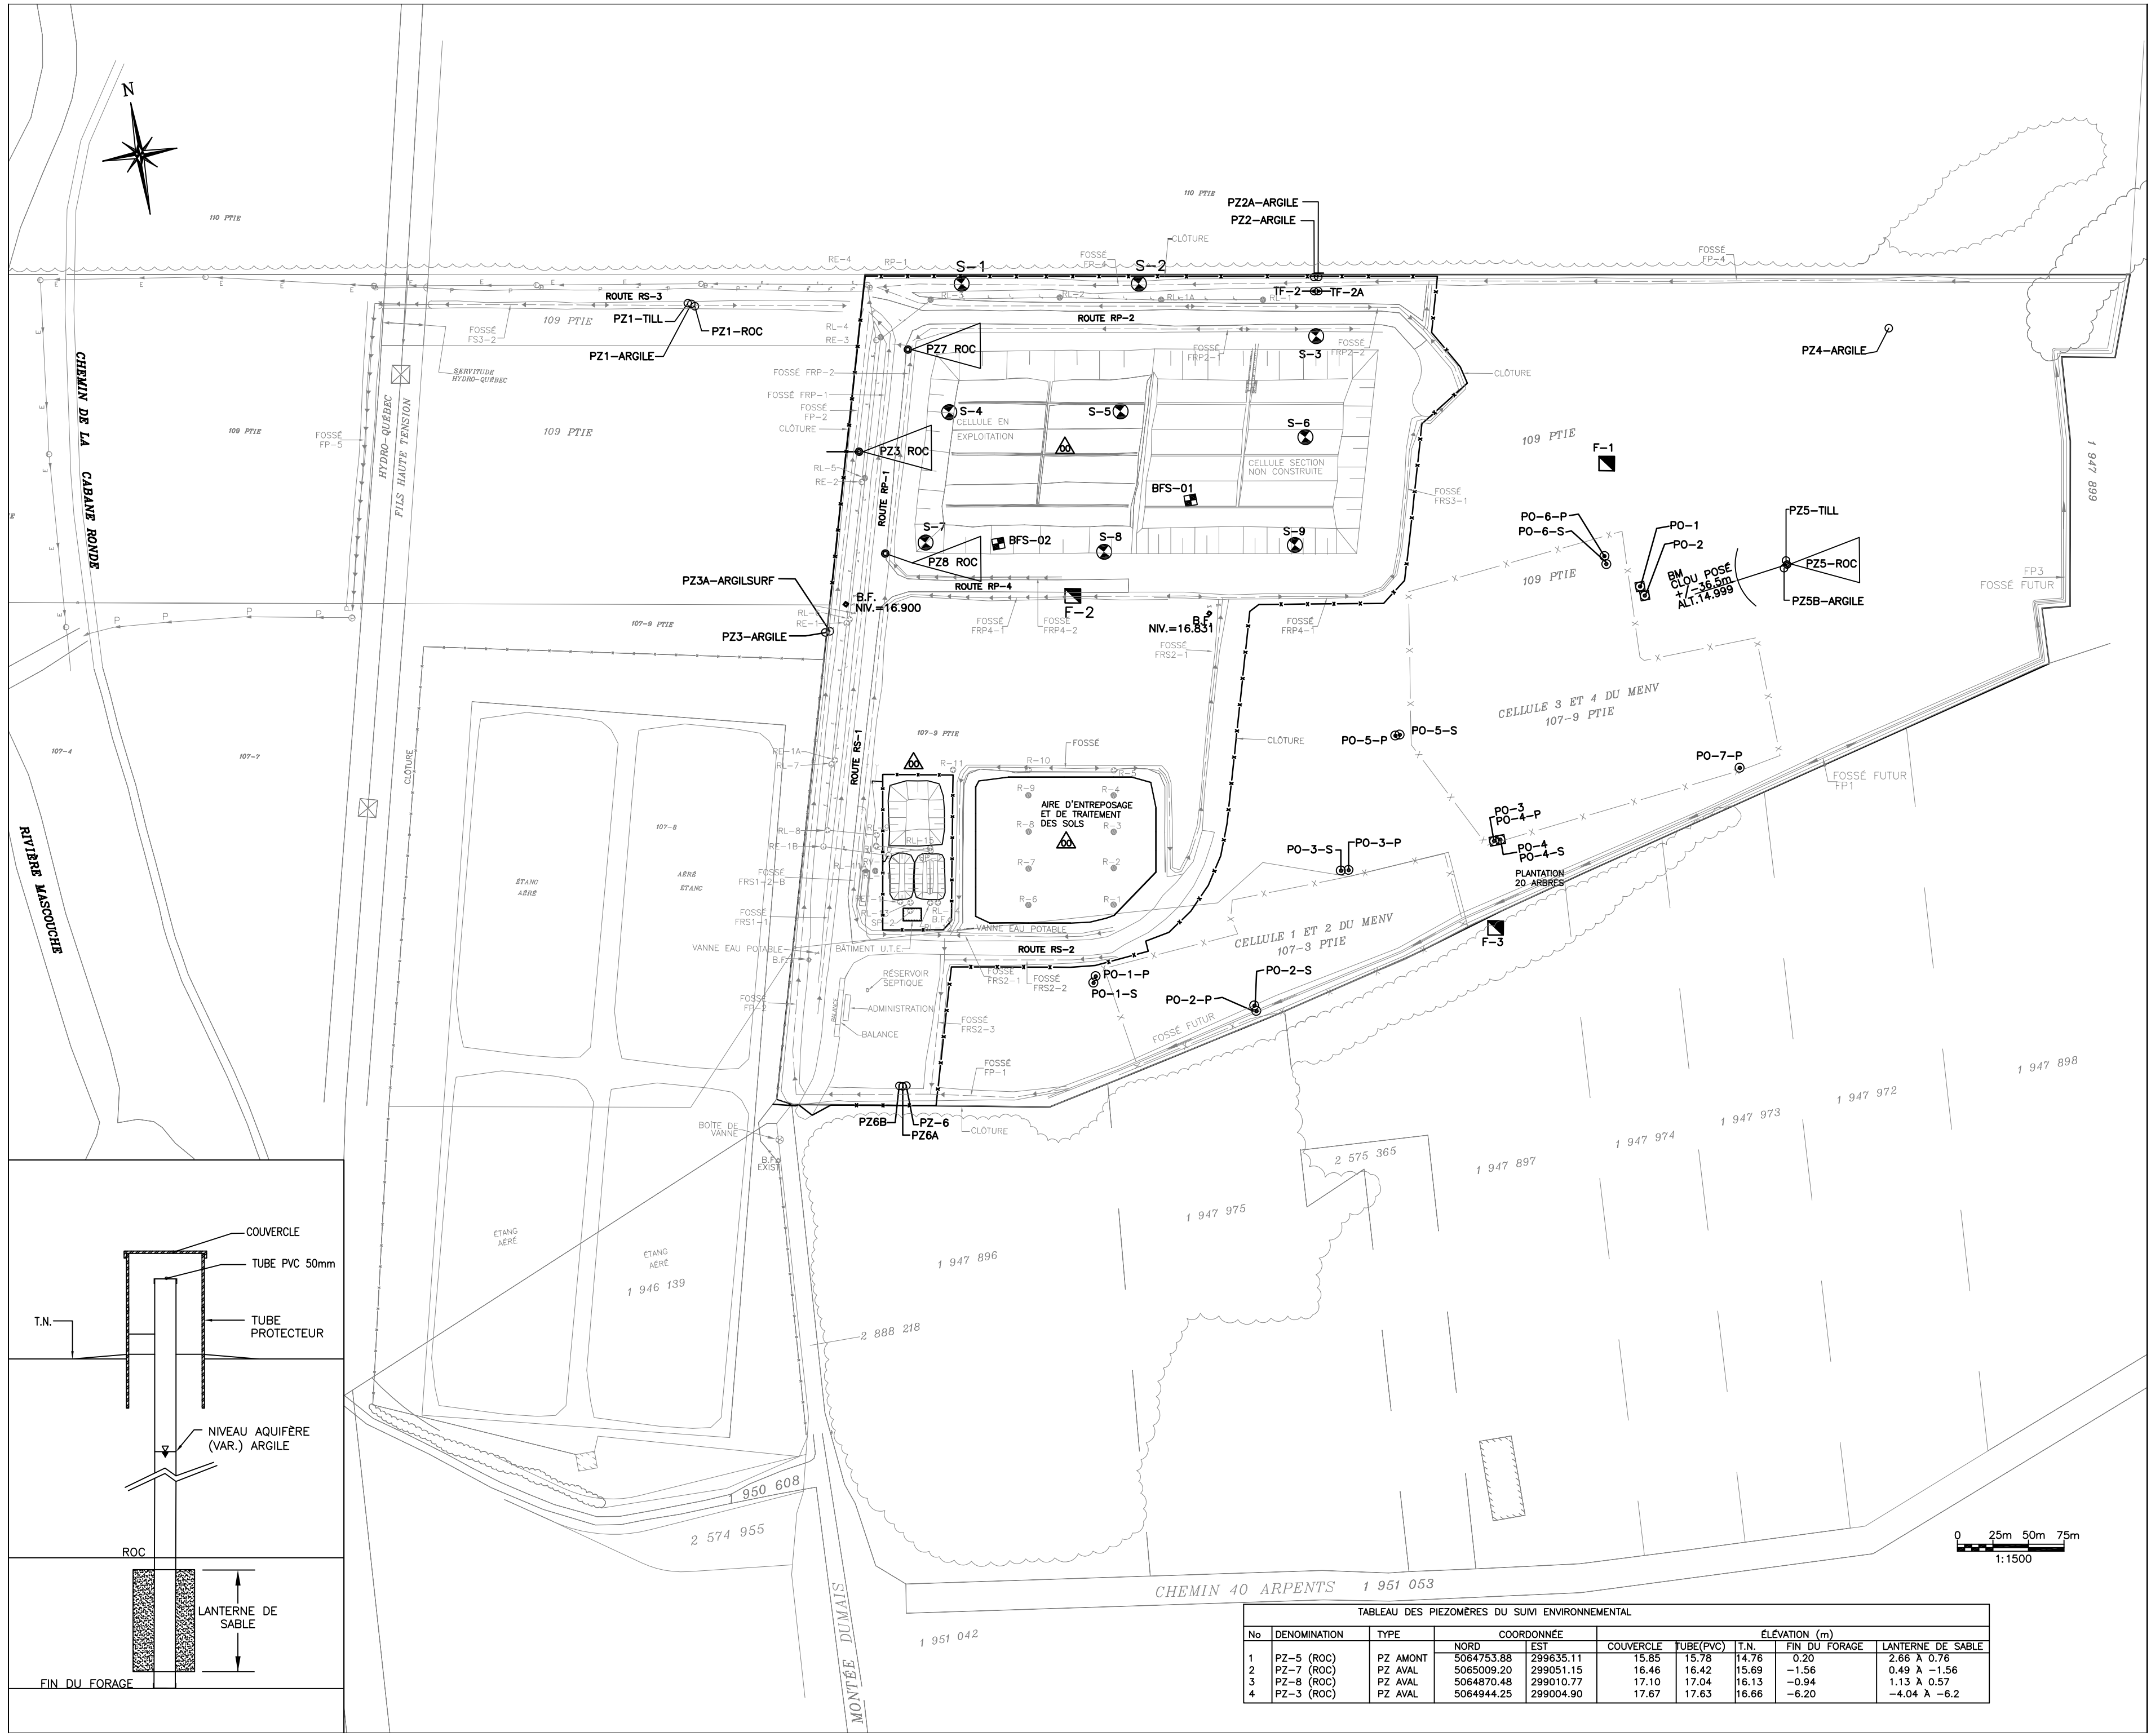


TABLEAU DES PIÉZOMÈTRES DU SUIVI ENVIRONNEMENTAL

No	DENOMINATION	TYPE	COORDONNÉE		ÉLEVATION (m)				
			NORD	EST	COUVERCLE	TUBE(PVC)	T.N.	FIN DU FORAGE	LANTERNE DE SABLE
1	PZ-5 (ROC)	PZ AMONT	5064753.88	299635.11	15.85	15.78	14.76	0.20	2.66 à 0.76
2	PZ-7 (ROC)	PZ AVAL	5065009.20	299051.15	16.46	16.42	15.69	-1.56	0.49 à -1.56
3	PZ-8 (ROC)	PZ AVAL	5064870.48	299010.77	17.10	17.04	16.13	-0.94	1.13 à 0.57
4	PZ-3 (ROC)	PZ AVAL	5064944.25	299004.90	17.67	17.63	16.66	-6.20	-4.04 à -6.2

