



COORDONNÉES DE LA CLÔTURE PROPOSÉE

No	NORD	EST
1	5064804.30	298955.51
2	5065065.37	299030.39
3	5064995.92	299427.31
4	5064789.03	299367.70
5	5064775.69	299350.44
6	5064789.98	299263.72
7	5064786.35	299256.64
8	5064641.90	299215.29
9	5064561.16	299089.21
10	5064575.79	299006.70
11	5064481.49	298979.32
12	5064502.11	298866.44

LONGUEUR DES SEGMENTS DE LA CLÔTURE TEL QUE CONSTRUIT


No	VERS	No	DIST.
1	-->	2=	271.58m
2	-->	3=	402.95m
3	-->	4=	237.60m
4	-->	5=	21.81m
5	-->	6=	87.89m
6	-->	7=	7.96m
7	-->	8=	150.24m
8	-->	9=	170.15m
9	-->	10=	83.80m
10	-->	11=	98.19m
11	-->	12=	114.75m
TOTAL= 1 646.92m			

No.	Revisions	DATE
00	POUR CONSTRUCTION	21-JUIN 2006
00	TEL QUE CONSTRUIT	24-04-2007

CLÔTURE TEL QUE CONSTRUITE
 X X X X X X X X
 CLÔTURE D'ORIGINE
 X X X X X X X X

CLIENT:
 ECOLOSOL inc.

PROJET:
 CELLULE DE STOCKAGE DES SOLS

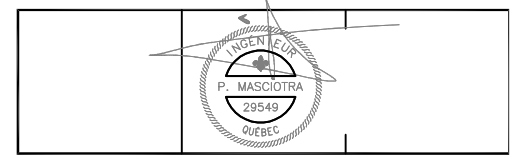

CELLULE 1 ET 2 DU MENV
 107-3 PTIE

TELLUS EXPERTS-CONSEILS inc
 7475 Boul. Newman suite 311
 Lachine (QUEBEC)
 H9N 1X3
 90 rue Viatec suite 103
 Montreal (QUEBEC)
 H3J 2G9
 Tél: (514) 365-6249
 Fax: (514) 365-6256
 Web: www.tellus-experts.com

TITRE:
 PLAN MONTRANT
 LA CLÔTURE CEINTURANT
 LE PROJET

DESSINÉ PAR:	PROJETÉ PAR:	APPROUVÉ PAR:
M. DESROCHES	P. MASCIOTRA, ing.	P. MASCIOTRA, ing.
DATE:	ÉCHELLE:	Rev.
24 AVRIL 2007	1: 750	
EC00000901.DWG		

