


No.	Revisions	DATE
0A	POUR INFORMATION	12-04-2005
00	TEL QUE CONSTRUIT	22/02/2007

- PUIS D'OBSERVATION JANVIER 2005 (S.M. ENVIRONNEMENT)
 - ☐ PUIS D'OBSERVATION NOVEMBRE 2001 (SANEXEN)
 - ⊙ PUIS D'OBSERVATION OCTOBRE 1997 (LAVALIN)
 - BORNE-PONTAINE
 - POTEAU HQ
 - POTEAU HAUBAN
 - ⊕ REGARD RÉSEAU LIXIVIAT
 - ⊗ REGARD PUISARD RÉSEAU LIXIVIAT
 - ⊖ REGARD RÉSEAU ÉMISSAIRE
 - ⊙ REGARD RÉSEAU PLUVIAL
- LIMITE DE PROPRIÉTÉ**
- CLÔTURE
- E E E
TUYAU Ø200mm ÉMISSAIRE
- F F F
FOSSÉ PLUVIAL
- RP RP RP
RÉSEAU PLUVIAL TUYAU PEHD 210 kPa Ø600mm
- PONCEAU
- 50 No Pt COORDONNÉE LIMITE DE PROPRIÉTÉ

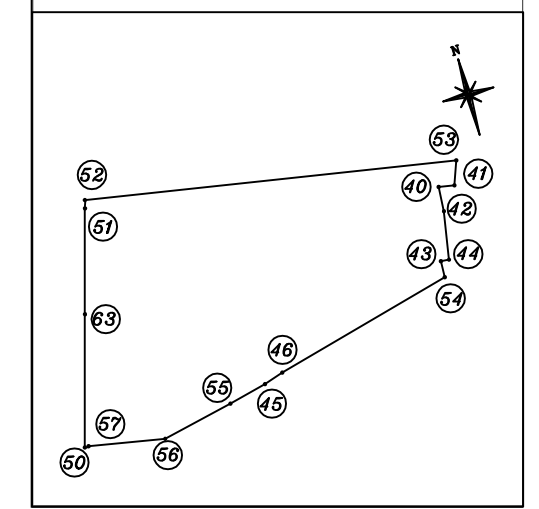

CLIENT:
ECOLOGOL inc.


PROJET:
CENTRE DE STOCKAGE DES SOLS




TELUS EXPERTS-CONSEILS inc.
7475 Boul. Newman suite 311
Lévis (QUÉBEC)
H3N 1X3
90 rue Viret suite 103
Montreal (QUÉBEC)
H3J 2G9
Tél: (514) 365-6249
Fax: (514) 365-6256
Web: www.telus-experts.com

TITRE:
PLAN ET PROFIL
ET COUPE TYPIQUE FOSSÉ FP1
CHAINAGE 4+000 @ 4+235

DESSINÉ PAR:	PROJETÉ PAR:	APPROUVÉ PAR:
M. DESROCHES	P. MASCIOTRA, ing.	P. MASCIOTRA, ing.
DATE:	ÉCHELLE:	TEL QU'INDIQUÉ
22 FEVRIER 2007		
FICHER AUTOCAD:		Rev:
ECOC0061900.DWG	E1C1O1G1010161191010	

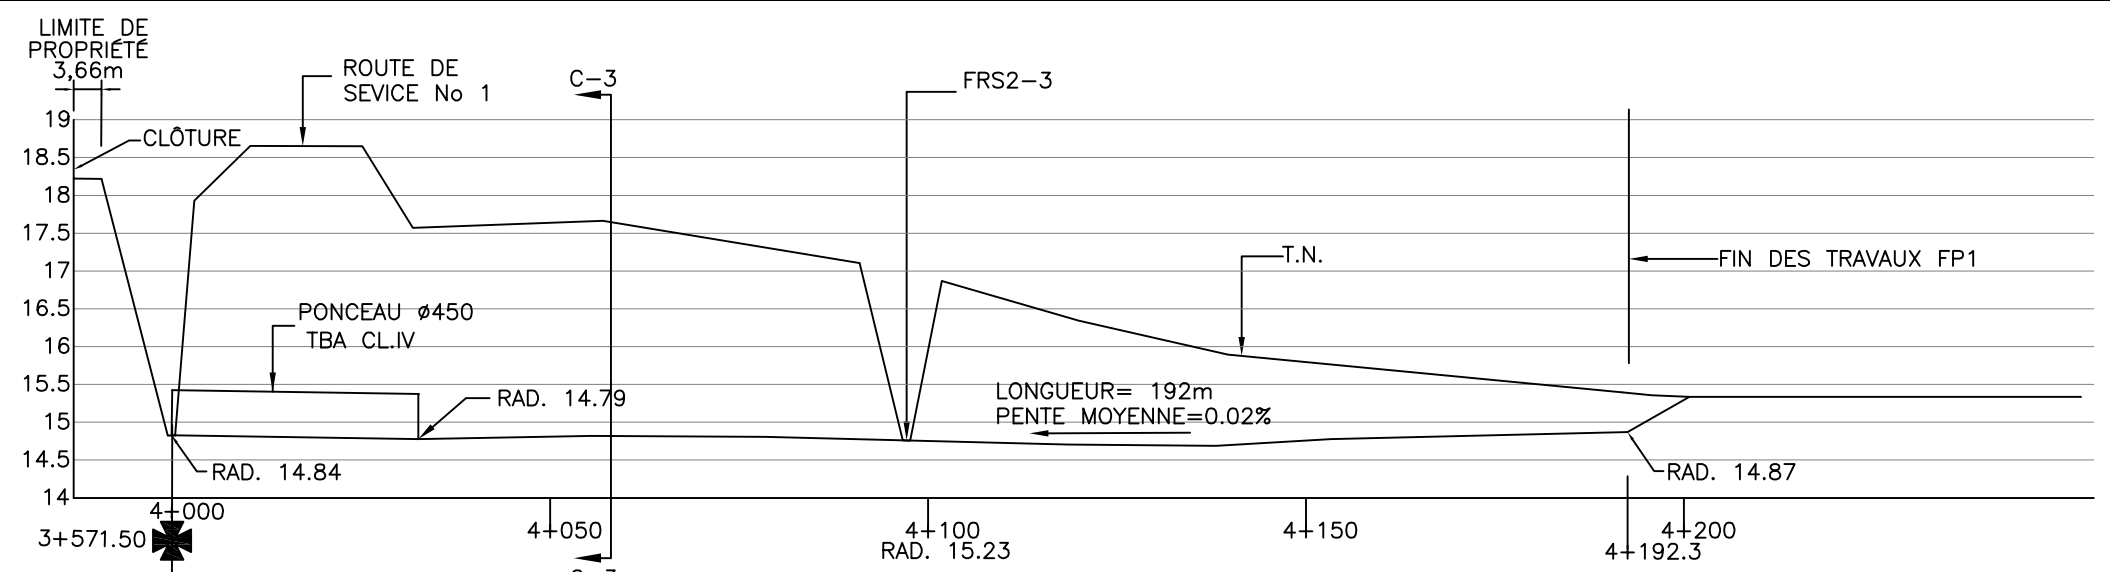

PROFIL FOSSÉ FP1
ÉCHELLE: V= 1:50
ÉCHELLE H= 1:500

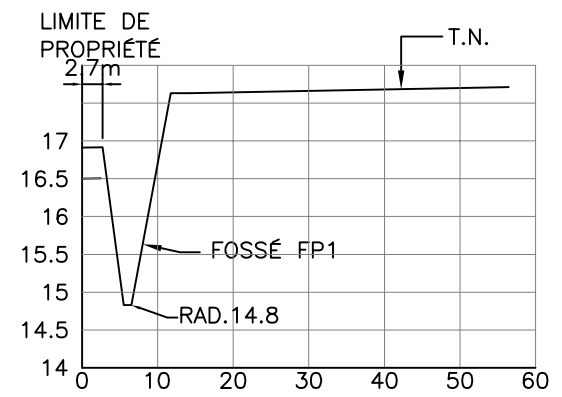

COUPE TYPIQUE
FOSSÉ FP1
SANS ÉCHELLE

COORDONNÉES LIMITE DE PROPRIÉTÉ OUEST			
No Pt	DESC	NORD	EST
50	LIMITE S/O	5 064 499.46	298 868.16
55	LIMITE SUD	5 064 504.42	299 230.80
56	LIMITE SUD	5 064 466.73	299 058.10
57	LIMITE S/O	5 064 499.99	298 877.33

COUPE C-3
ÉCHELLE: V= 1:50
ÉCHELLE H= 1:500