


Revisions		DATE
0A	POUR INFORMATION	24-11-2004
0D	TEL QUE CONSTRUIT	29-09-2008

◊ PIEZOMÈTRE  
 ⊙ BORNE-FONTAINE  
 ○ POTEAU ÉLECTRIQUE  
 ⊕ REGARD RÉSEAU LIXIVIAI  
 ⊕ REGARD RÉSEAU ÉMISSAIRE  
 ⊕ REGARD RÉSEAU PLUVIAL  
 ——— LIMITE DE PROPRIÉTÉ  
 ——— FILS HAUTE TENSION H.Q.  
 ——— CLÔTURE  
 ——— RÉSEAU ÉMISSAIRE PVC DR-35 Ø200mm  
 ——— FOSSE PLUVIAL  
 ——— RÉSEAU PLUVIAL PEHD 210 kPa Ø600mm  
 ——— PONCEAU  
 ——— RÉSEAU DE LIXIVIAI PVC DR-35 Ø200mm  
 ——— FOSSE DE DRAINAGE PLUVIAL

CLIENT: ECOLOSOL inc.

PROJET: CENTRE DE STOCKAGE DES SOLS

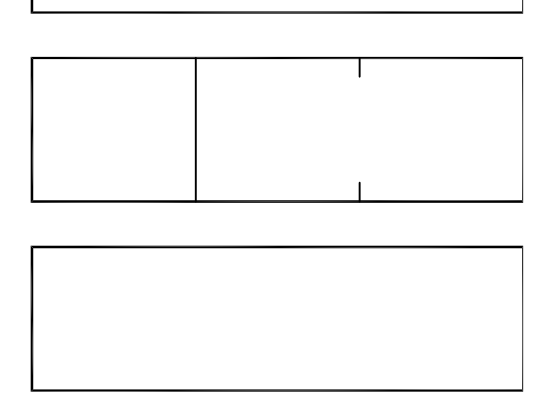

**TELLUS EXPERTS-CONSEILS inc.**  
 7475 Boul. Newman suite 311  
 Lachine (QUÉBEC)  
 H9N 1X3  
 90 rue Vintault suite 103  
 Montréal (QUÉBEC)  
 H3J 2G9  
 Tél: (514) 365-6249  
 Fax: (514) 365-6256  
 Web: www.tellus-experts.com

TITRE: PLAN ET PROFIL TUYAU ÉMISSAIRE ET ROUTE ET FOSSES DE SERVICE No 3 CHAINAGE 0+550 @ 0+900

DESSINÉ PAR: M. DESROCHES	PROJETÉ PAR: P. MASCIOTRA, ing.	APPROUVÉ PAR: P. MASCIOTRA, ing.
DATE: 29 SEPTEMBRE 2006	ECHELLE: 1: 500	Rev: 0
FICHER AUTOCAD: E:\C\G\010\6213\010		