



No.	Revisions	DATE
0A	POUR INFORMATION	27-05-2005
0B	NIVEAU DU FOND ONT ÉTÉ RÉHAUSSÉS ÉCOULEMENT (SDF) A ÉTÉ PERMIS VERS LE NORD	13-04-2006
0D	TEL QUE CONSTRUIT	02-03-2007

- PUIS D'OBSERVATION PROPOSÉ NOVEMBRE 2004 ( TELUS-EXPERTS CONSEILS )
  - PUIS D'OBSERVATION NOVEMBRE 2001 ( SANEXEN )
  - PUIS D'OBSERVATION OCTOBRE 1997 ( LAVALIN )
  - ◆ BORNE-FONTAINE
  - POTEAU HQ
- FILS H.Q. AÉRIEN
- FILS H.Q. ENFOUÏ
- REGARD RÉSEAU LIXIVIAT
  - REGARD PUISARD RÉSEAU LIXIVIAT
  - REGARD RÉSEAU ÉMISSAIRE
  - REGARD RÉSEAU PLUVIAL

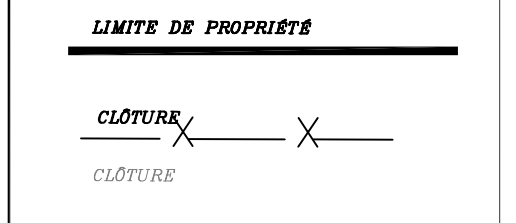

CLIENT: ECOLOSOL inc.

PROJET: CENTRE DE STOCKAGE DES SOLS

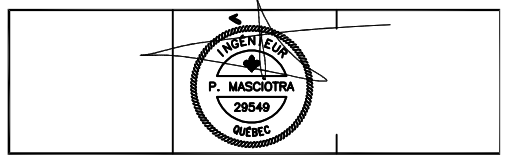

TELLUS EXPERTS-CONSEILS inc.  
2555 avenue Dollard bureau 214,  
Edifice S. Montée, Lachine, QUÉBEC  
H9N 3A9  
90 rue Viateur suite 103  
Montreal (QUEBEC)  
H3J 2G9  
Tel: (514) 365-6249  
Fax: (514) 365-6256  
Web: www.tellus-experts.com

TITRE: FOND DE LA CELLULE NIVEAU GEOMEMBRANE INFÉRIEURE DU SDF

DESSINÉ PAR: M. DESROCHES	PROJETÉ PAR: P. MASCIOTRA, ing.	APPROUVÉ PAR: P. MASCIOTRA, ing.
DATE: 02 MARS 2007	ECHELLE: TEL QU'INDIQUÉ	Rev: E1C0G10105011010
FICHER AUTOCAD: ECO00050100.DWG		

