 




No.	Revisions	DATE
00	POUR CONSTRUCTION	05-06-2006
01	MODIFICATION TYPE DE CONDUIT	20-06-2006
02	AJOUT ROUTE ACCES A L'AIRE DE LAVAGE ET FOSSES	07-07-2006
03	TEL QUE CONSTRUIT	04-04-2007

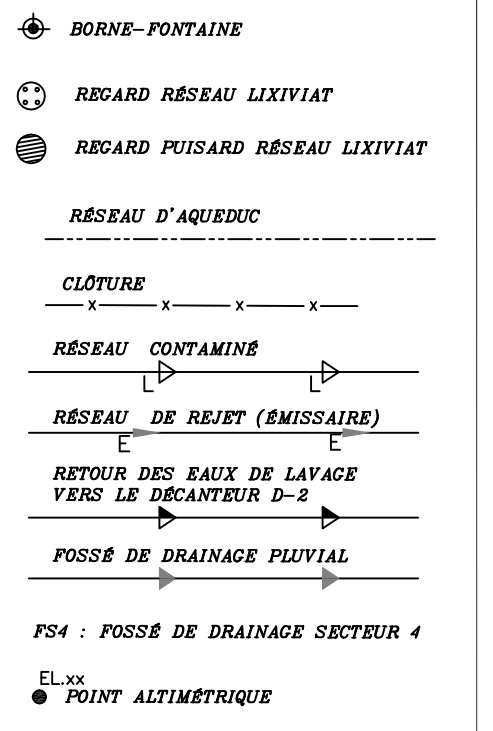

CLIENT:
ECOLOGOL inc.


PROJET:
AIRE D'ENTREPOSAGE
DES SOLS

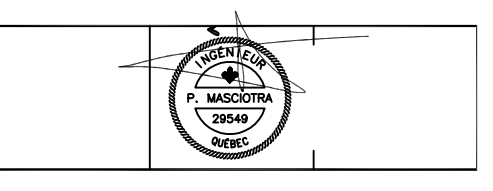

TITRE:
PLAN AMÉNAGEMENT
BASSIN DE SÉDIMENTATION

TELLUS EXPERTS-CONSEILS inc.
7475 Boul. Newman suite 311
Lévis (QUÉBEC)
H3N 1X3
90 rue Viret suite 103
Montreal (QUÉBEC)
H3J 2G9
Tél: (514) 365-6249
Fax: (514) 365-6256
Web: www.tellus-experts.com

DESSINÉ PAR: M. DESROCHES	PROJETÉ PAR: P. MASCIOTRA, ing.	APPROUVÉ PAR: P. MASCIOTRA, ing.
DATE: 4 AVRIL 2007	ÉCHELLE: 1: 150	Rev.:
FICHER AUTOCAD: ECOG0121703WG		E1C1O1G10112117013

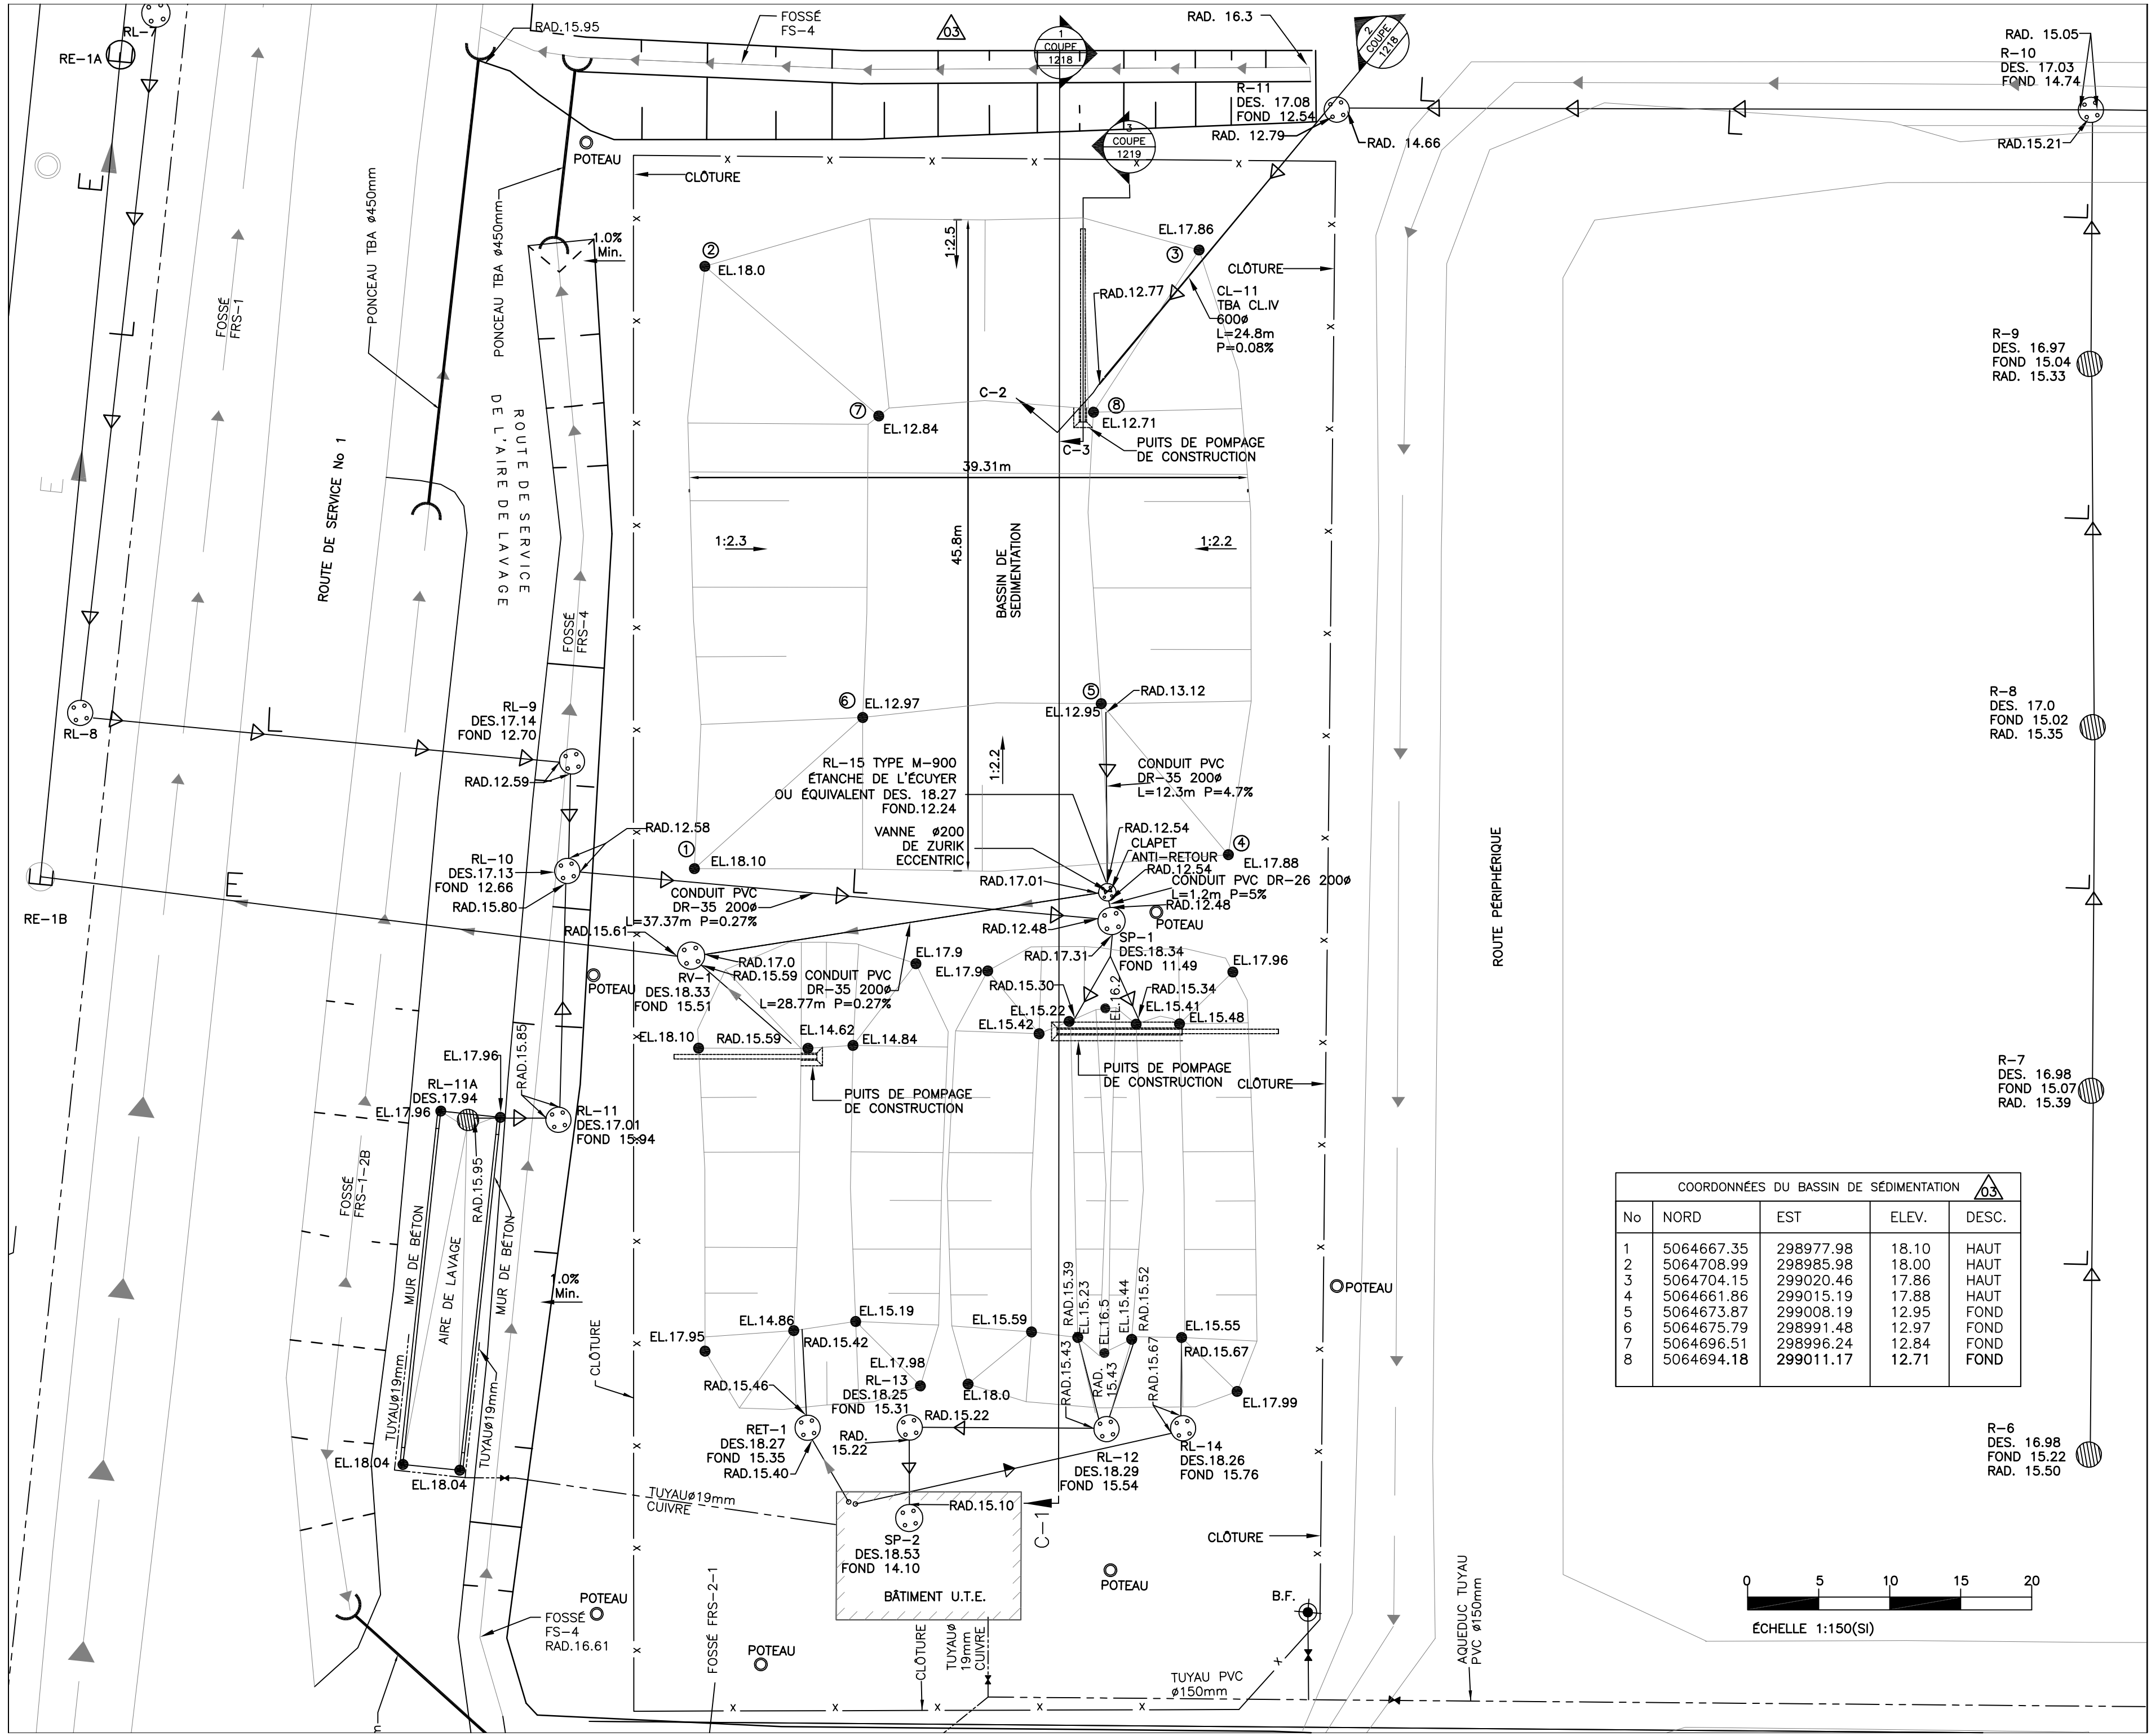

No	NORD	EST	ELEV.	DESC.
1	5064667.35	298977.98	18.10	HAUT
2	5064708.99	298985.98	18.00	HAUT
3	5064704.15	299020.46	17.86	HAUT
4	5064661.86	299015.19	17.88	HAUT
5	5064673.87	299008.19	12.95	FOND
6	5064675.79	298991.48	12.97	FOND
7	5064696.51	298996.24	12.84	FOND
8	5064694.18	299011.17	12.71	FOND

