



No.	Revisions	DATE
0A	POUR INFORMATION	30-05-2005
0D	TEL QUE CONSTRUIT	14-03-2007

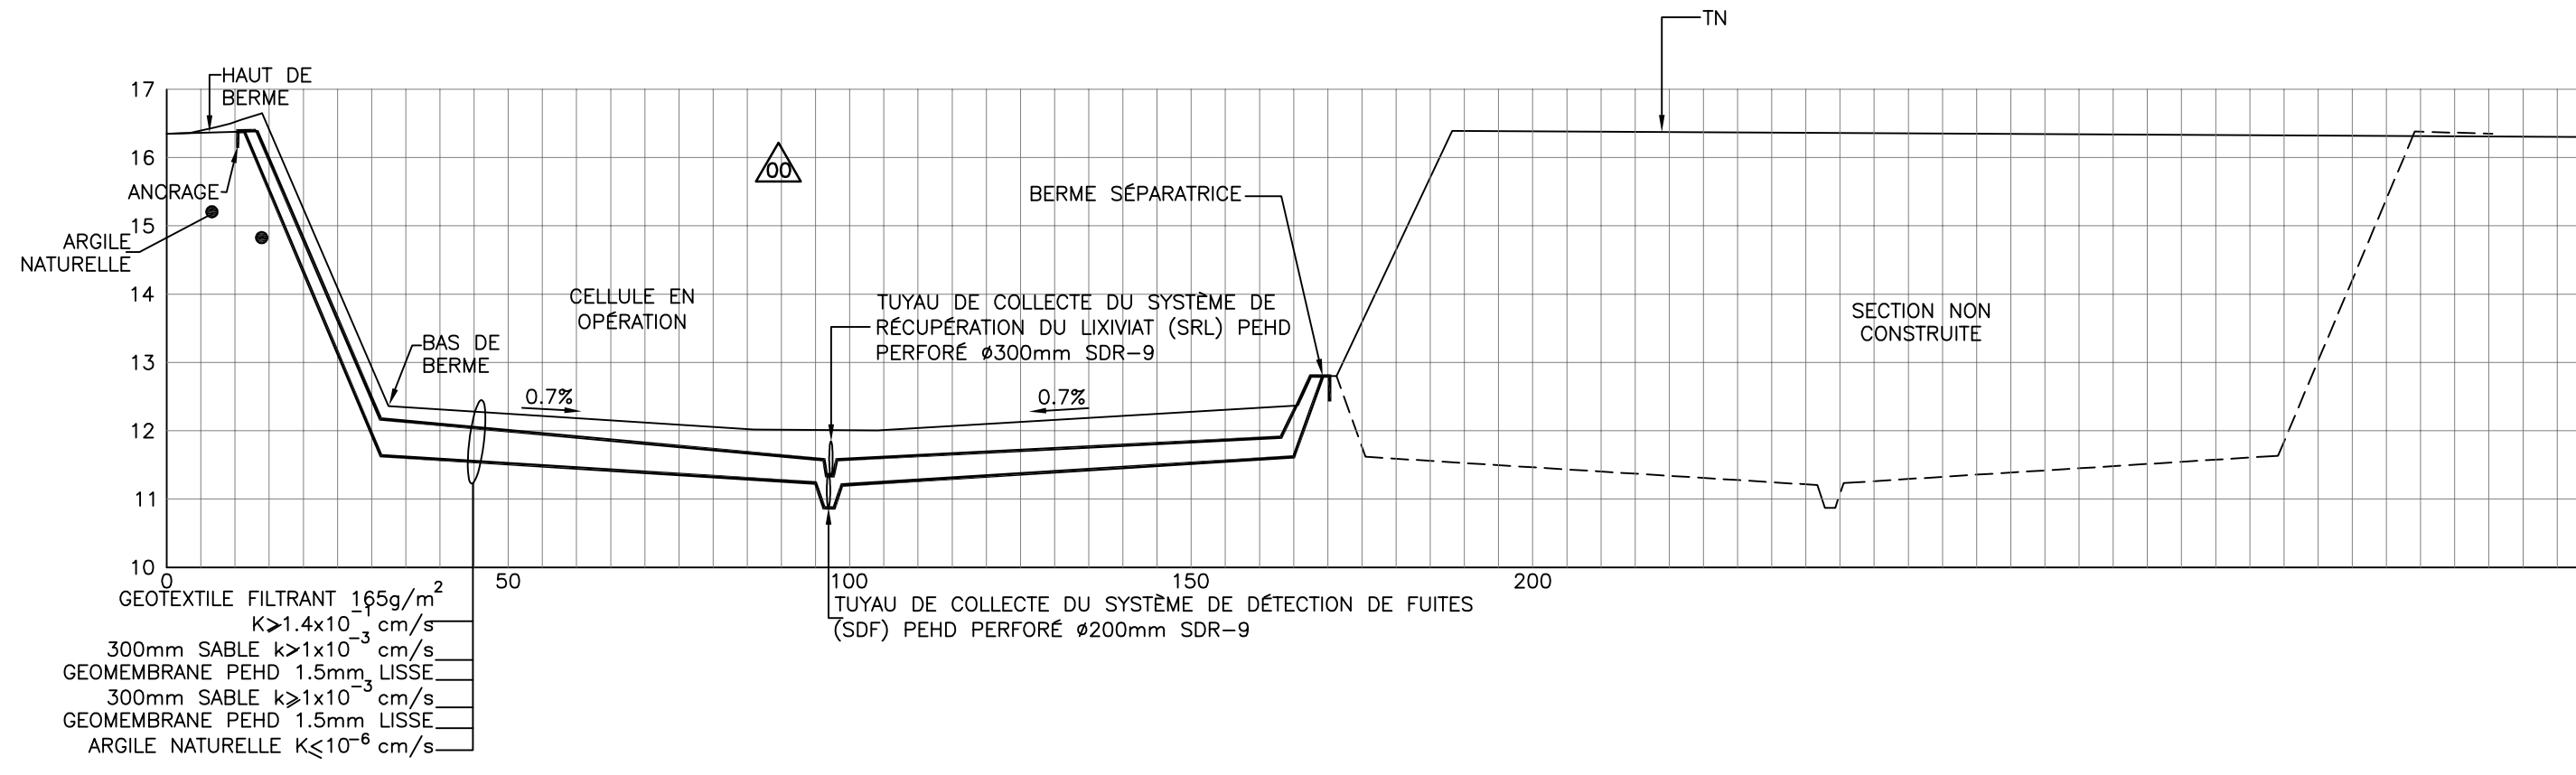


9 COUPE LONGITUDINALE EST/OUEST DU FOND
ÉCHELLE: H=1:500
V=1:50

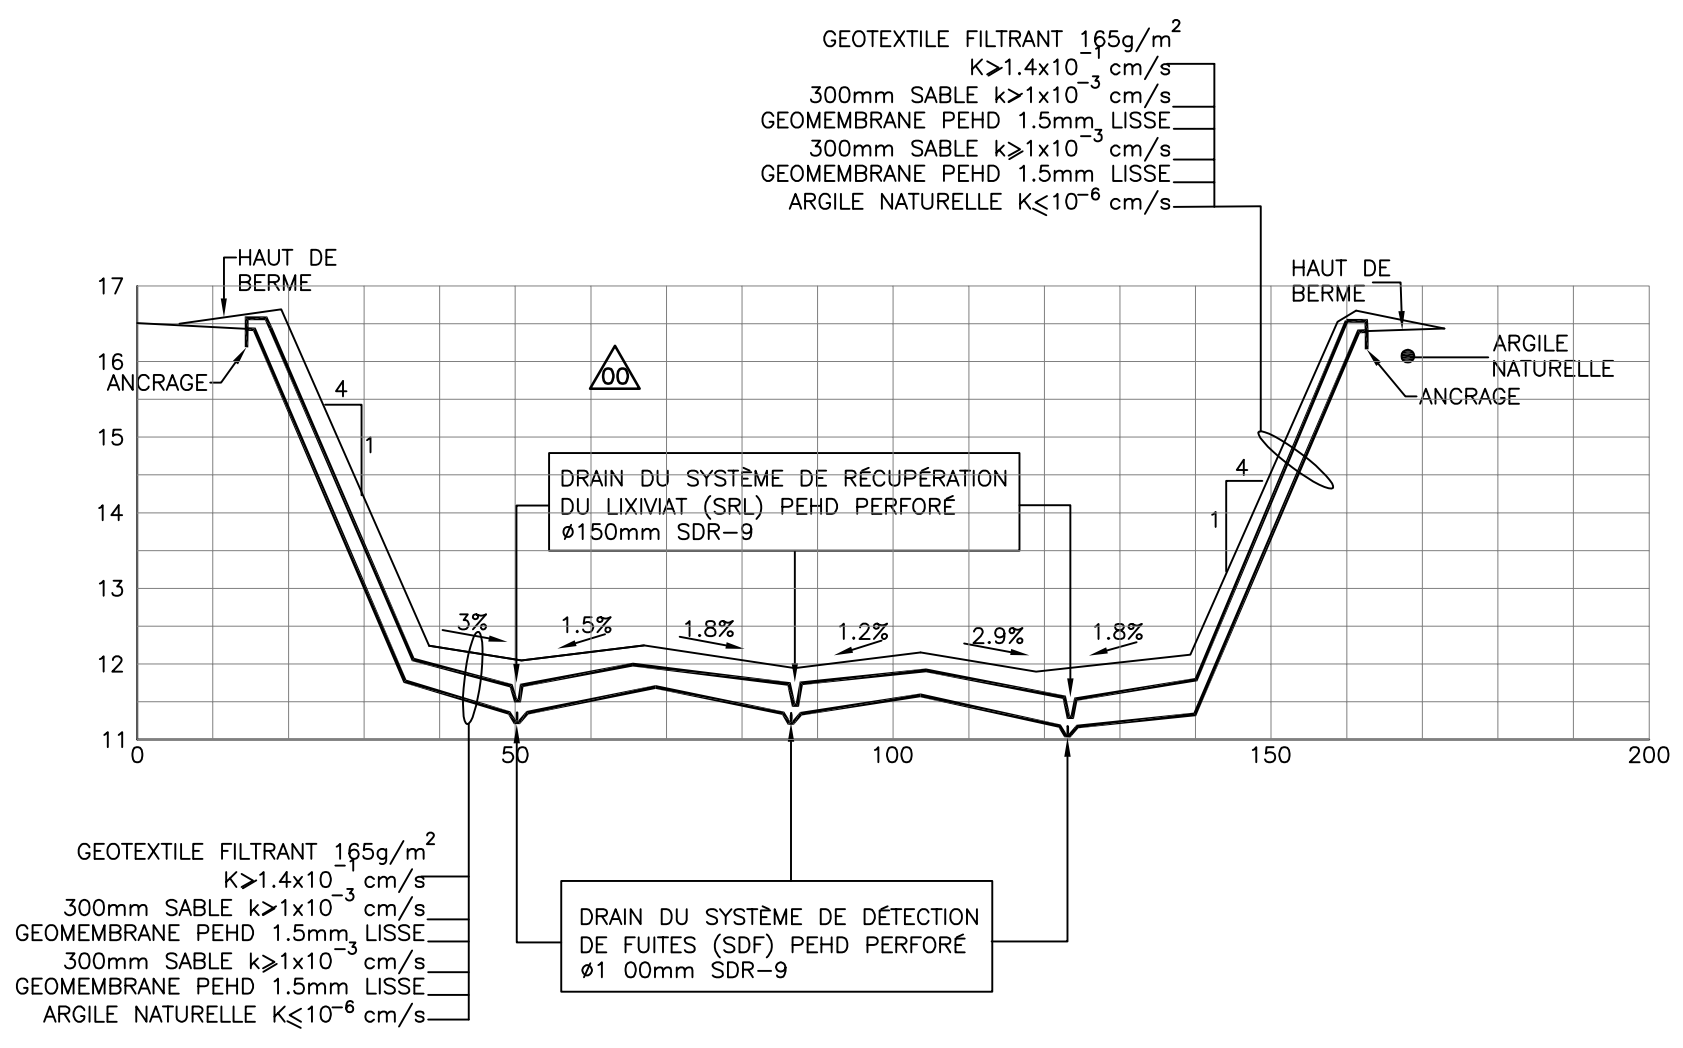

10 COUPE TRANSVERSALE NORD/SUD DU FOND
ÉCHELLE: H=1:500
V=1:50

CLIENT:
ECOLO SOL inc.

PROJET:
CENTRE DE STOCKAGE DES SOLS

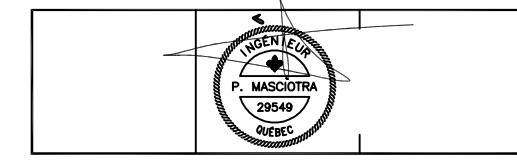

TELLUS EXPERTS-CONSEILS inc.
7475 Boul. Newman suite 311
Lacolle (QUEBEC)
RBN 1x3
90 rue Viret suite 103
Montreal (QUEBEC)
H3J 2G9
Tél: (514) 365-6249
Fax: (514) 365-6256
Web: www.tellus-experts.com

TITRE:
COUPES DU FOND DE LA CELLULE
(EST/OUEST ET NORD/SUD)

DESSINÉ PAR:	PROJETÉ PAR:	APPROUVÉ PAR:
M. DESROCHES	P. MASCIOTRA, ing.	P. MASCIOTRA, ing.
DATE:	ÉCHELLE:	TEL QU'INDIQUÉ
14 MARS 2007		
FICHER AUTOCAD:		Rev:
