




No.	Revisions	DATE
00	POUR CONSTRUCTION	31-05-2006
01	VUE DU DESSUS REGARD RL-15	10-07-2006
02	TEL QUE CONSTRUIT	04-04-2007

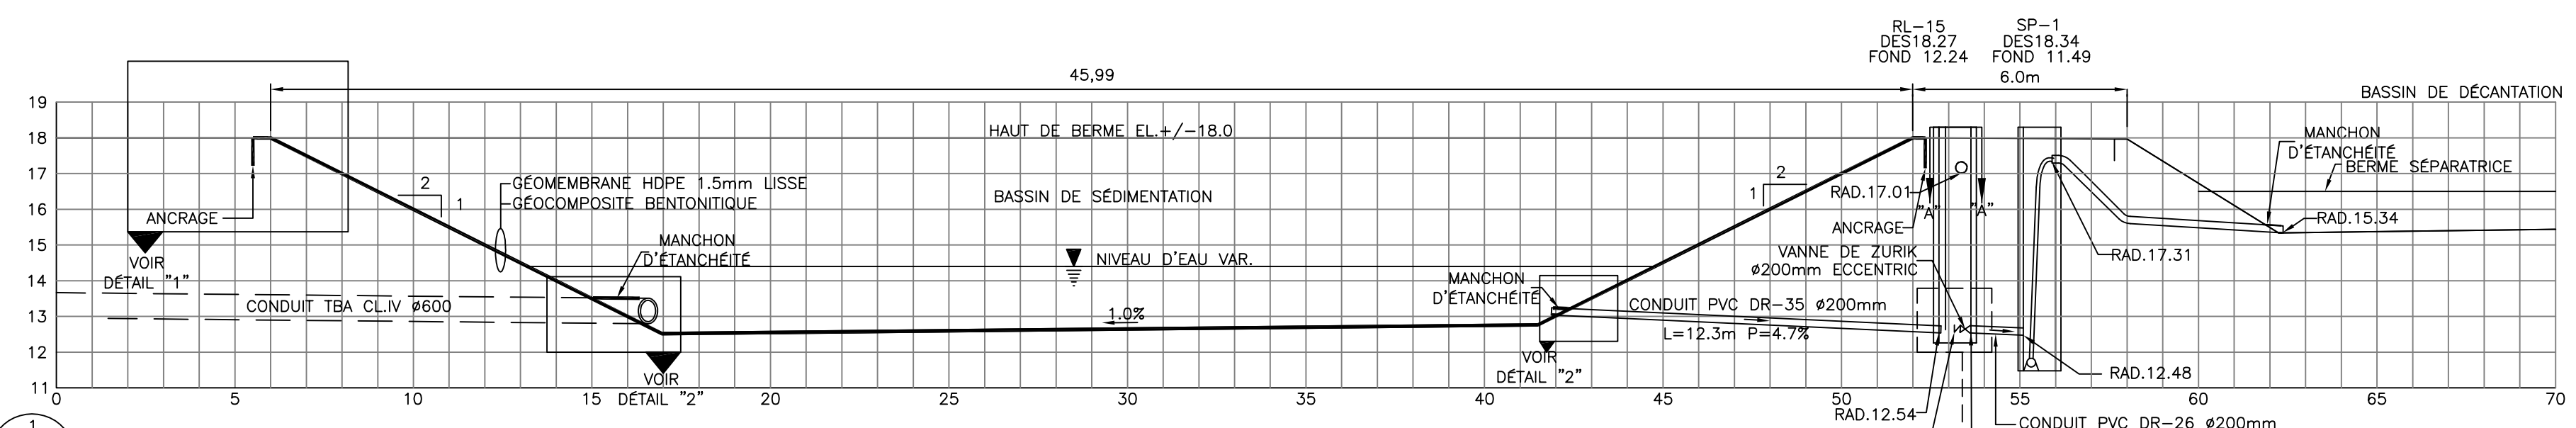



1
COUPE BASSIN DE SÉDIMENTATION
1217 ÉCHELLE: 1:75

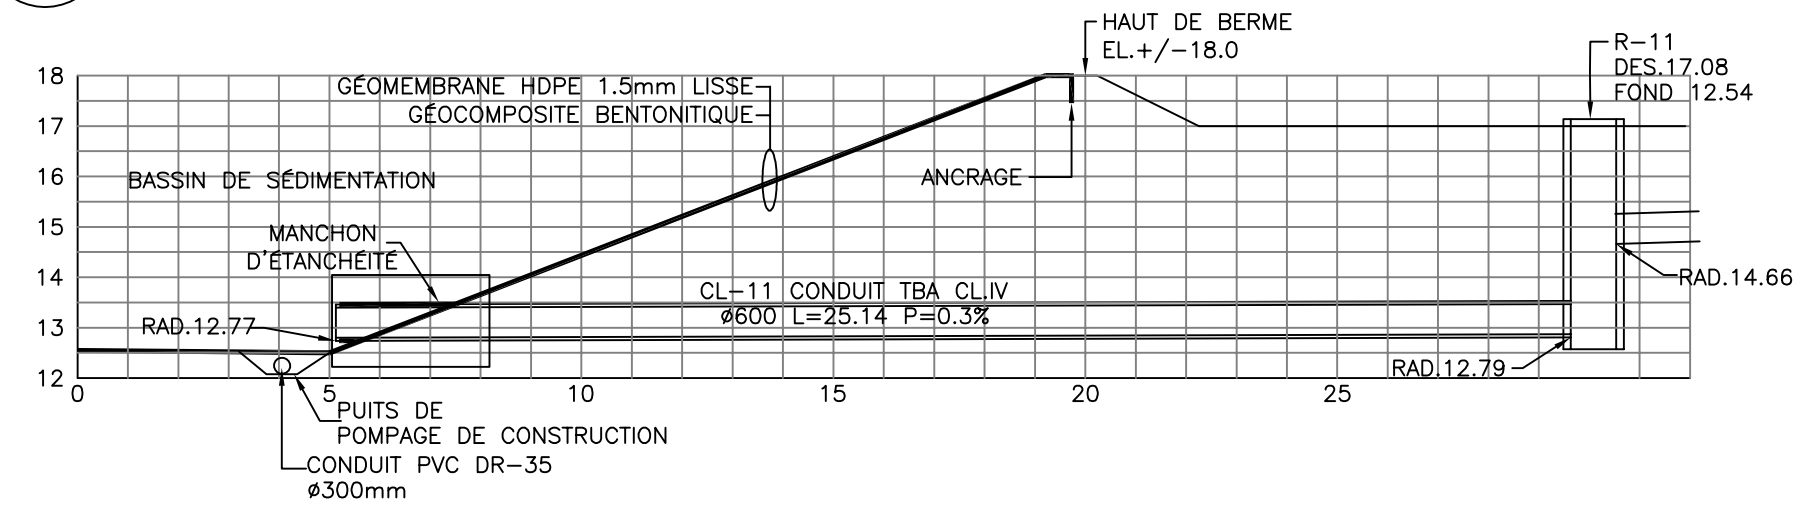


2
COUPE CONDUIT TBA CL.IV Ø600mm
PASSANT AU TRAVERS LA BERME
1217 ÉCHELLE: SANS ÉCHELLE

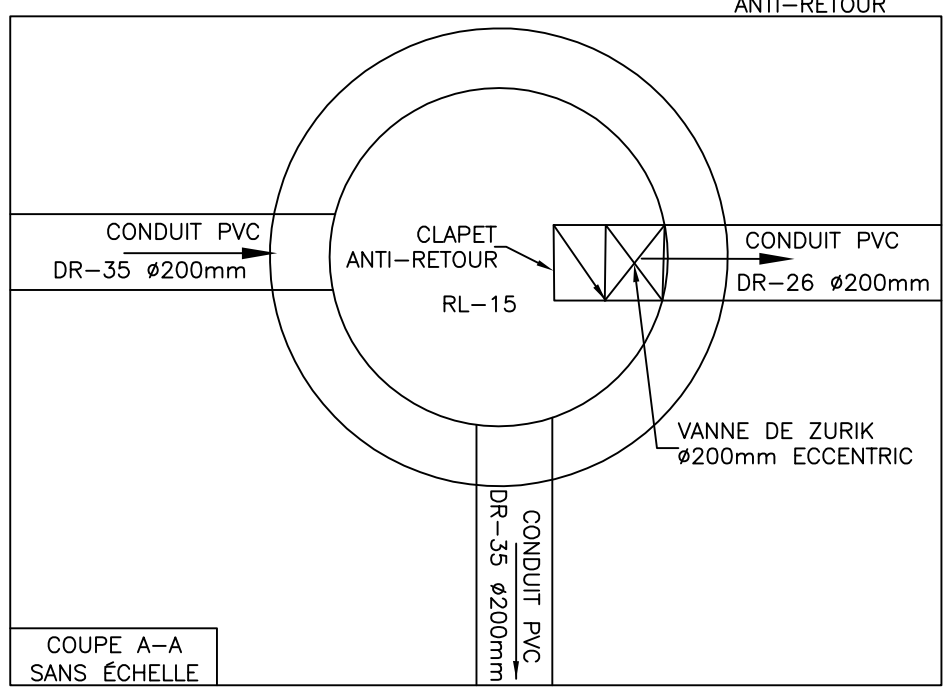

COUPE A-A
SANS ÉCHELLE

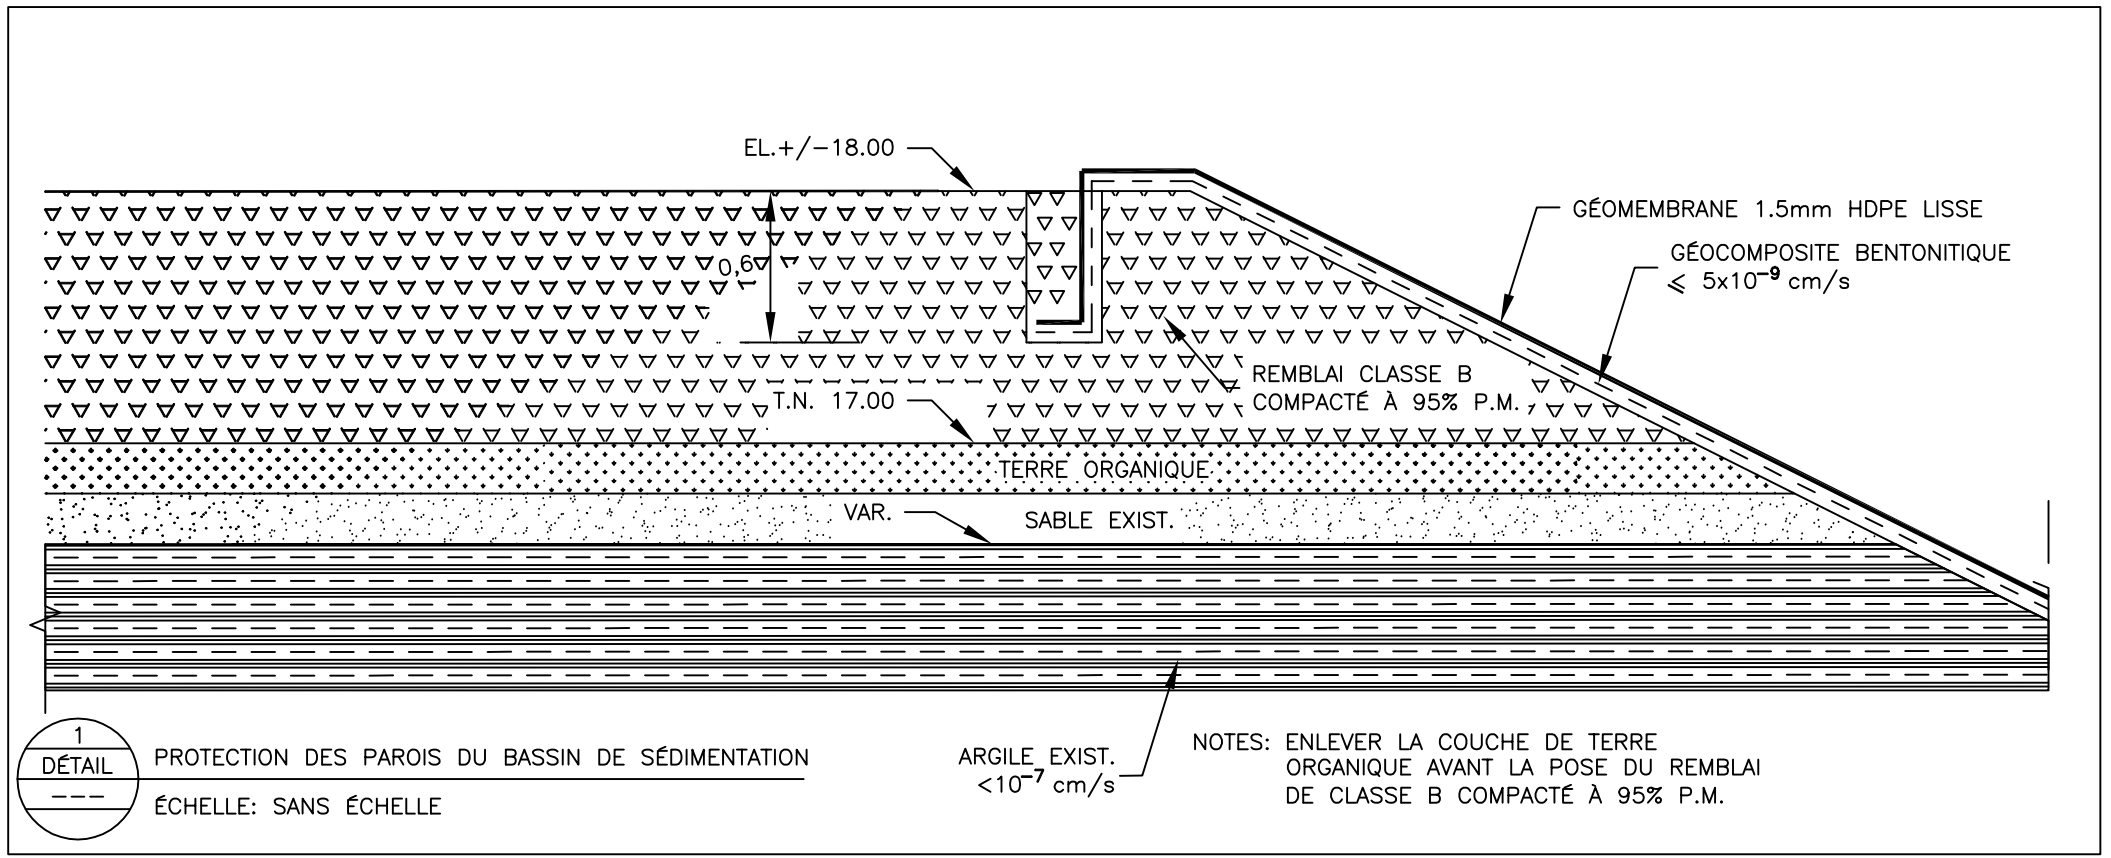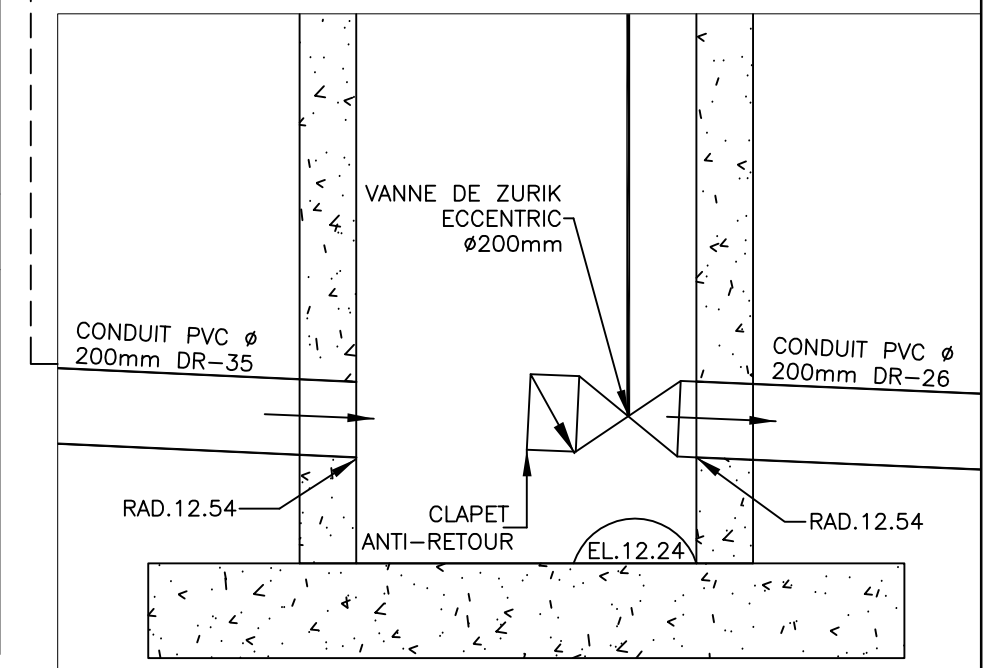


1
DÉTAIL PROTECTION DES PAROIS DU BASSIN DE SÉDIMENTATION
ÉCHELLE: SANS ÉCHELLE

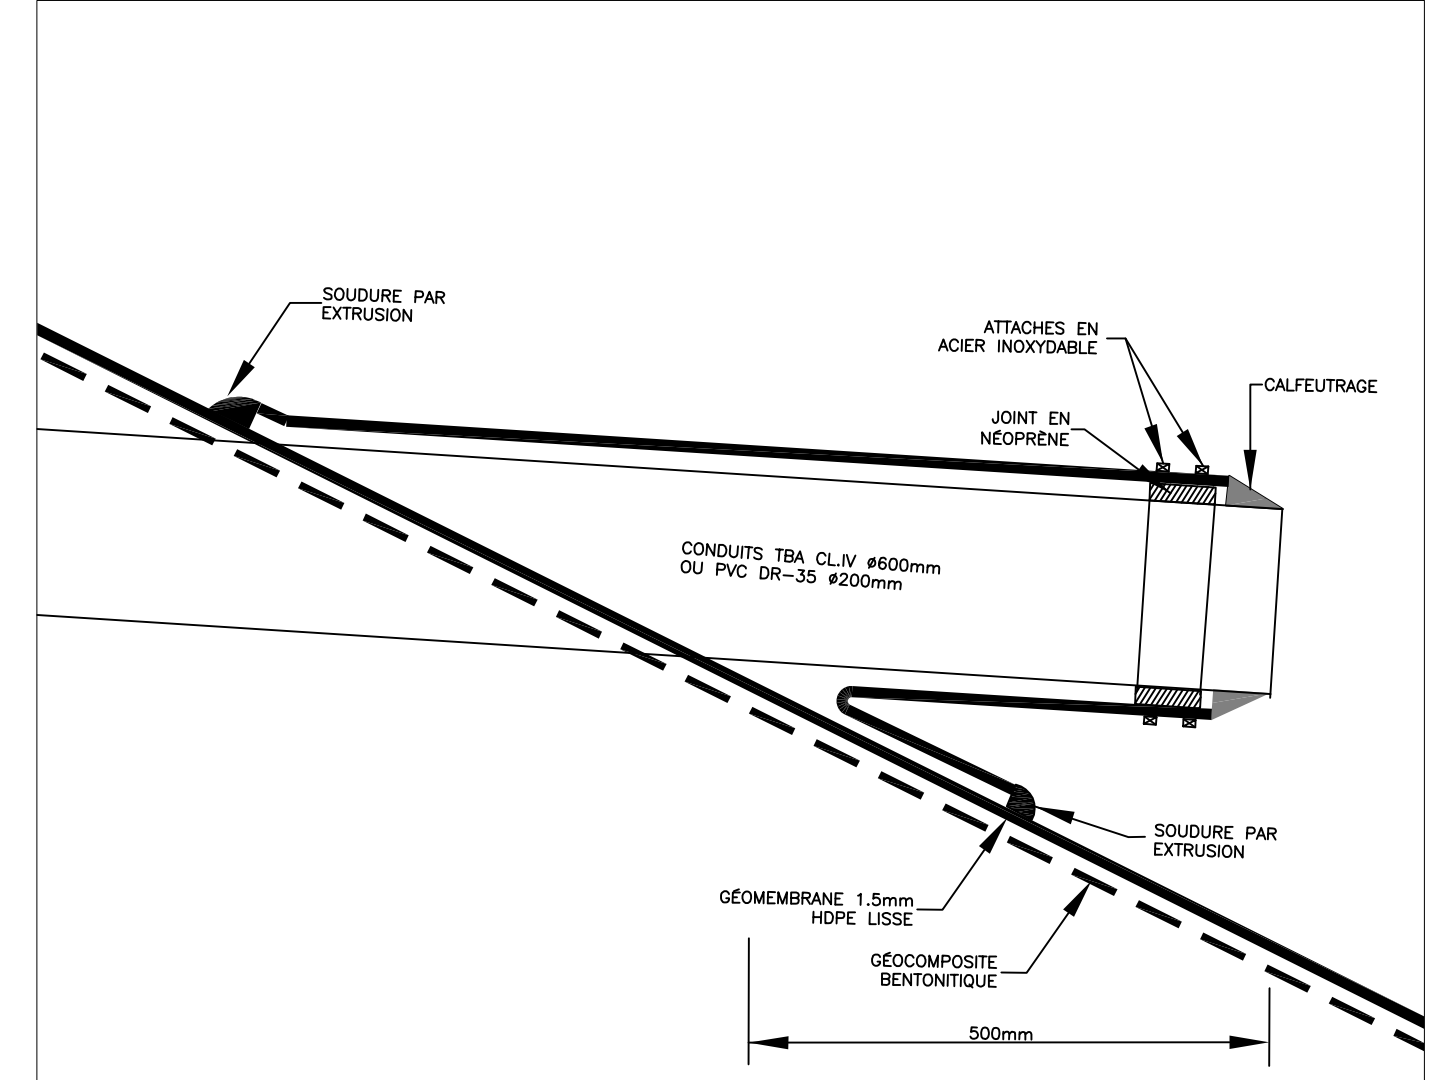

2
DÉTAIL MANCHONS D'ÉTANCHÉITÉ TYPE
ÉCHELLE: SANS ÉCHELLE

CLIENT: ECOLOSOL inc.

PROJET: AIRE D'ENTREPOSAGE DES SOLS

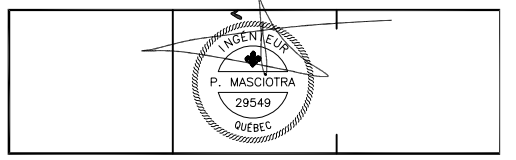

TITRE: DÉTAILS DU BASSIN DE SÉDIMENTATION

TELLUS EXPERTS-CONSEILS inc.
7475 Boul. Newman suite 311
Lévis (QUÉBEC)
H3N 1X3
90 rue Viret suite 103
Montreal (QUÉBEC)
H3J 2G9
Tél: (514) 365-6249
Fax: (514) 365-6256
Web: www.tellus-experts.com

DESSINÉ PAR: M. DESROCHES	PROJETÉ PAR: P. MASCIOTRA, ing.	APPROUVÉ PAR: P. MASCIOTRA, ing.
DATE: 4 AVRIL 2007	ÉCHELLE: TEL QU'INDIQUÉ	Rev:
FICHER AUTOCAD: ECOG0121702.DWG		E1C1O1G10112118012