



No.	Revisions	DATE
0A	POUR INFORMATION	01-06-2005
0D	TEL QUE CONSTRUIT	19-03-2007

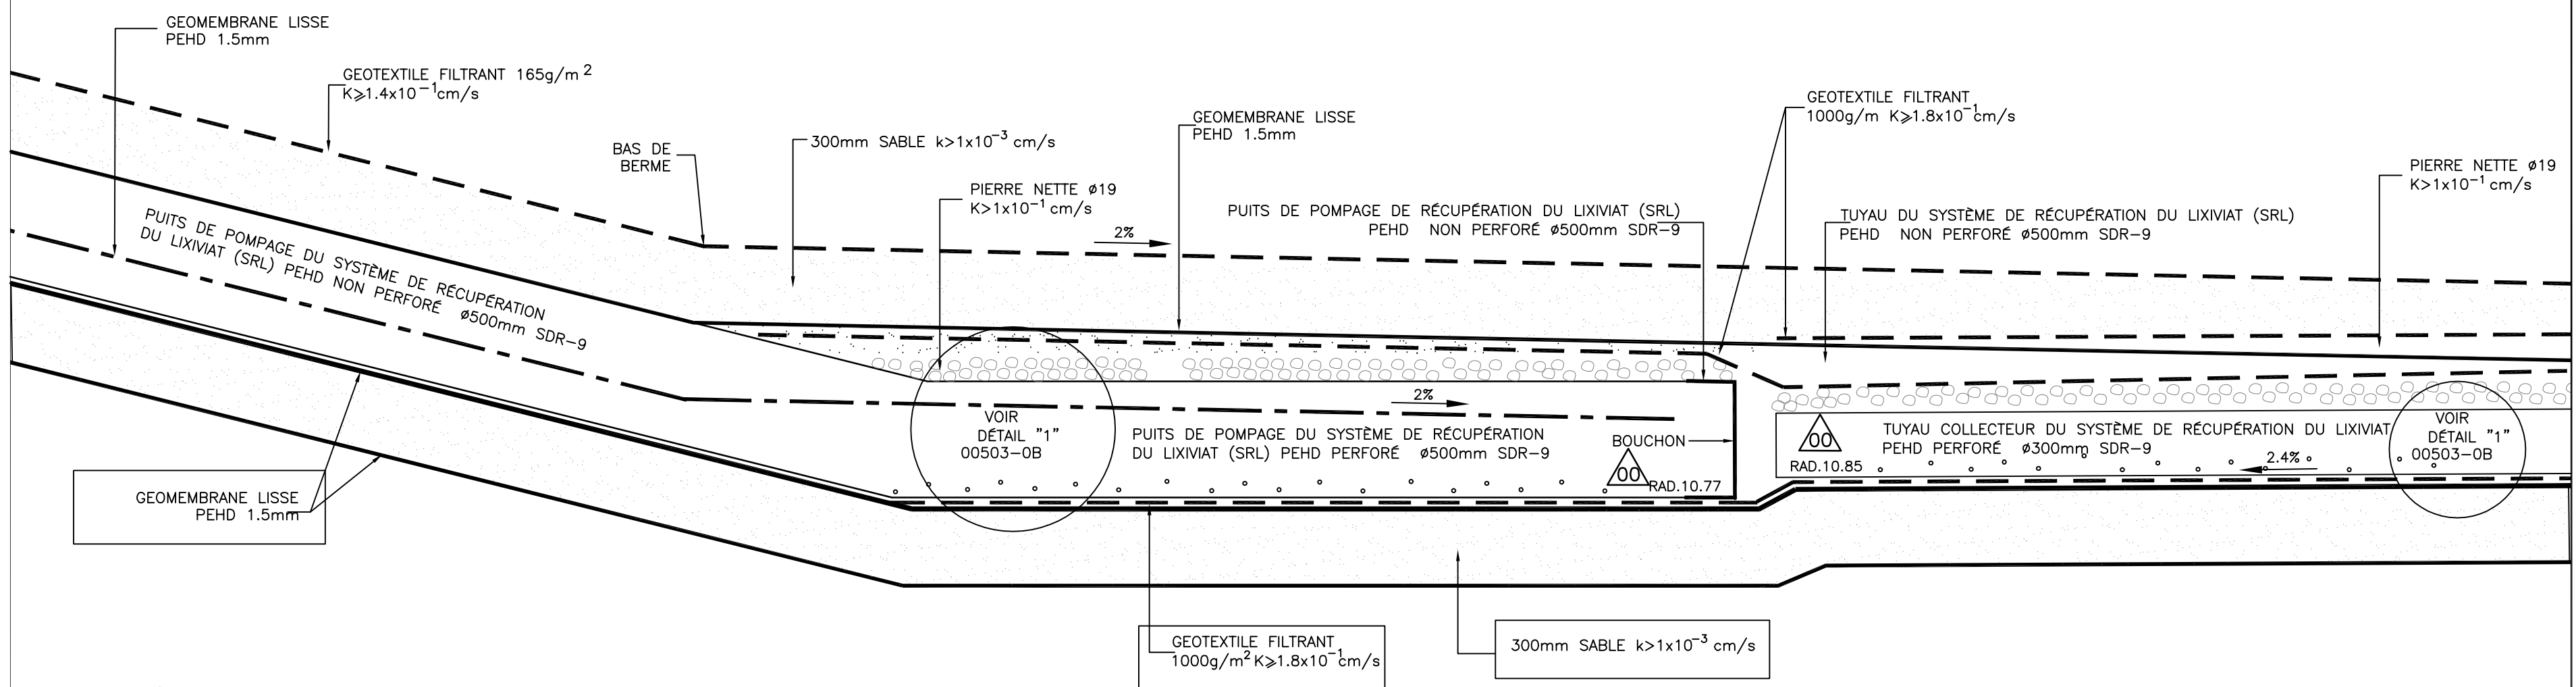


5 COUPE LONGITUDINALE
00505 PUIITS DE POMPAGE DU SYSTÈME DE RÉCUPÉRATION DU LIXIVIAT (SRL) ET TUYAU DU SYSTÈME DE RÉCUPÉRATION DU LIXIVIAT (SRL)

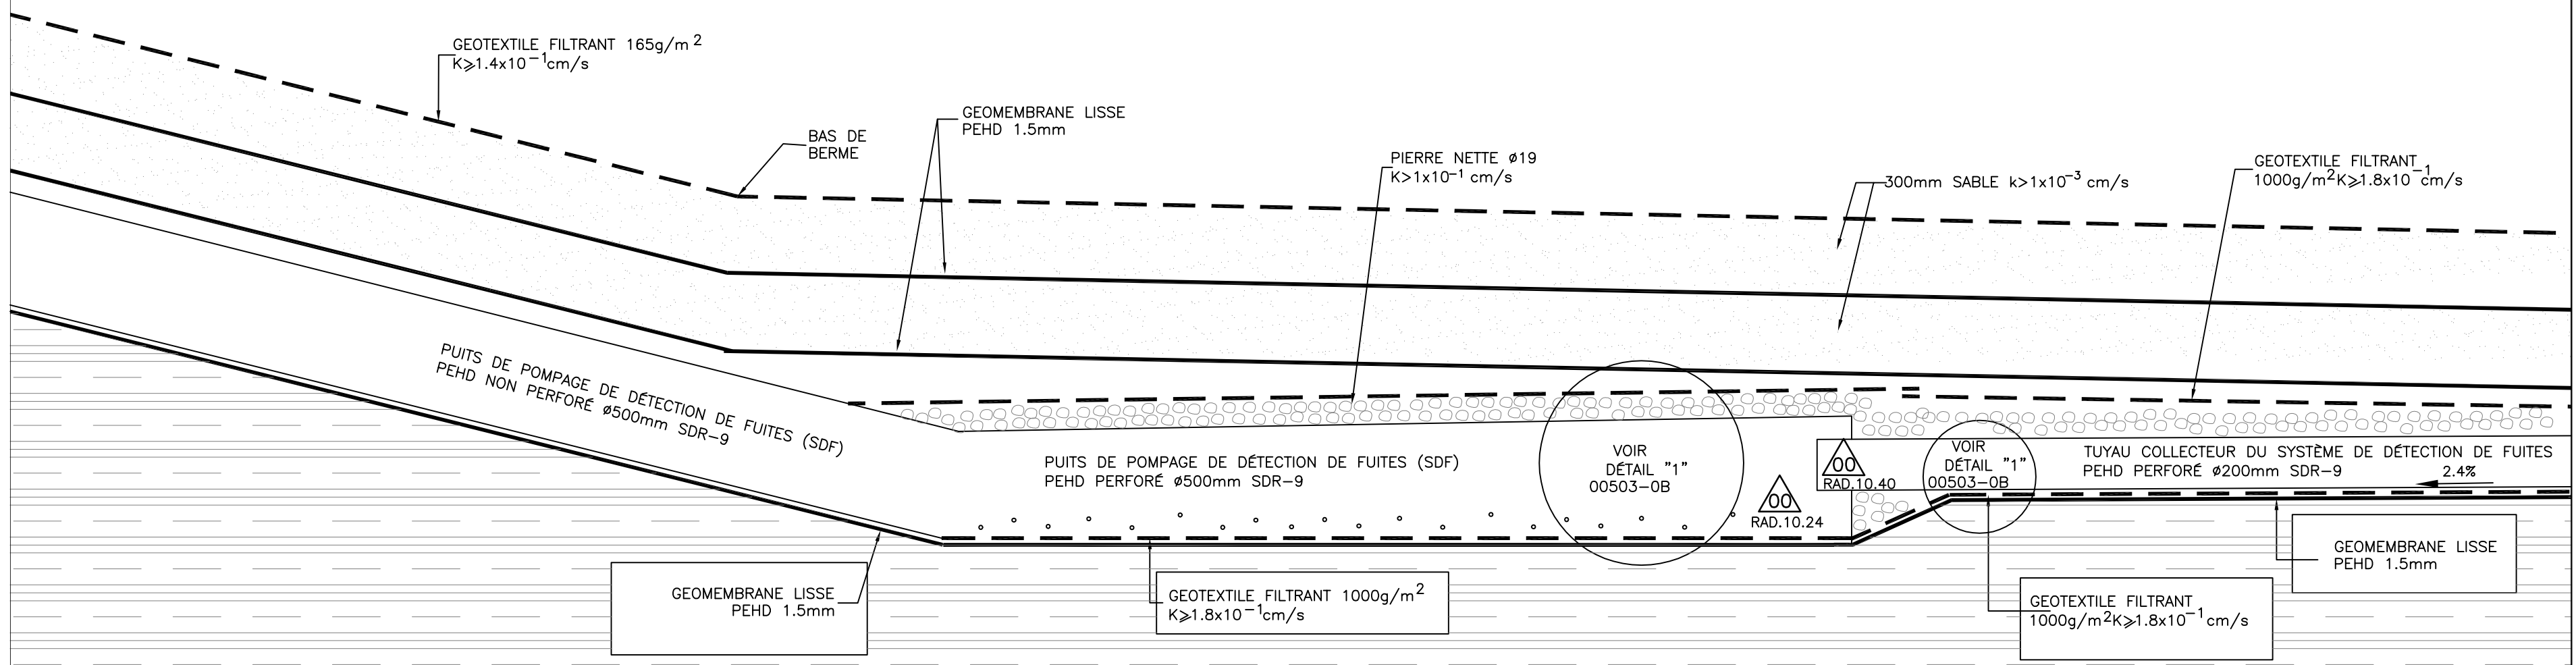

4 COUPE LONGITUDINALE
00505 PUIITS DE POMPAGE DE DÉTECTION DE FUITES (SDF) ET TUYAU DU SYSTÈME DE DÉTECTION DE FUITES (SDF)

CLIENT: ECOLOSOL inc.

PROJET: CENTRE DE STOCKAGE DES SOLS

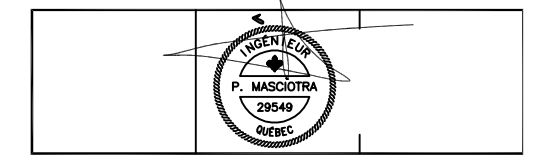

TELLUS EXPERTS-CONSEILS inc.
7475 Boul. Newman suite 311
Lacolle (QUEBEC)
H9N 1X3
90 rue Viret suite 103
Montreal (QUEBEC)
H3J 2G9
Tél: (514) 365-6249
Fax: (514) 365-6256
Web: www.tellus-experts.com

TITRE: COUPES TUYAU DE COLLECTE ET PUIITS POMPAGE SDF ET TUYAU DE COLLECTE ET PUIITS DE POMPAGE SRL

DESSINÉ PAR: M. DESROCHES	PROJETÉ PAR: P. MASCIOTRA, ing.	APPROUVE PAR: P. MASCIOTRA, ing.
DATE: 19 mars 2007	ECHELLE: SANS ÉCHELLE	
