



No.	Revisions	DATE
0A	POUR INFORMATION	01-06-2005
0D	TEL QUE CONSTRUIT	16-03-2007


6 COUPE TRANSVERSALE
00510 FOND DE LA CELLULE

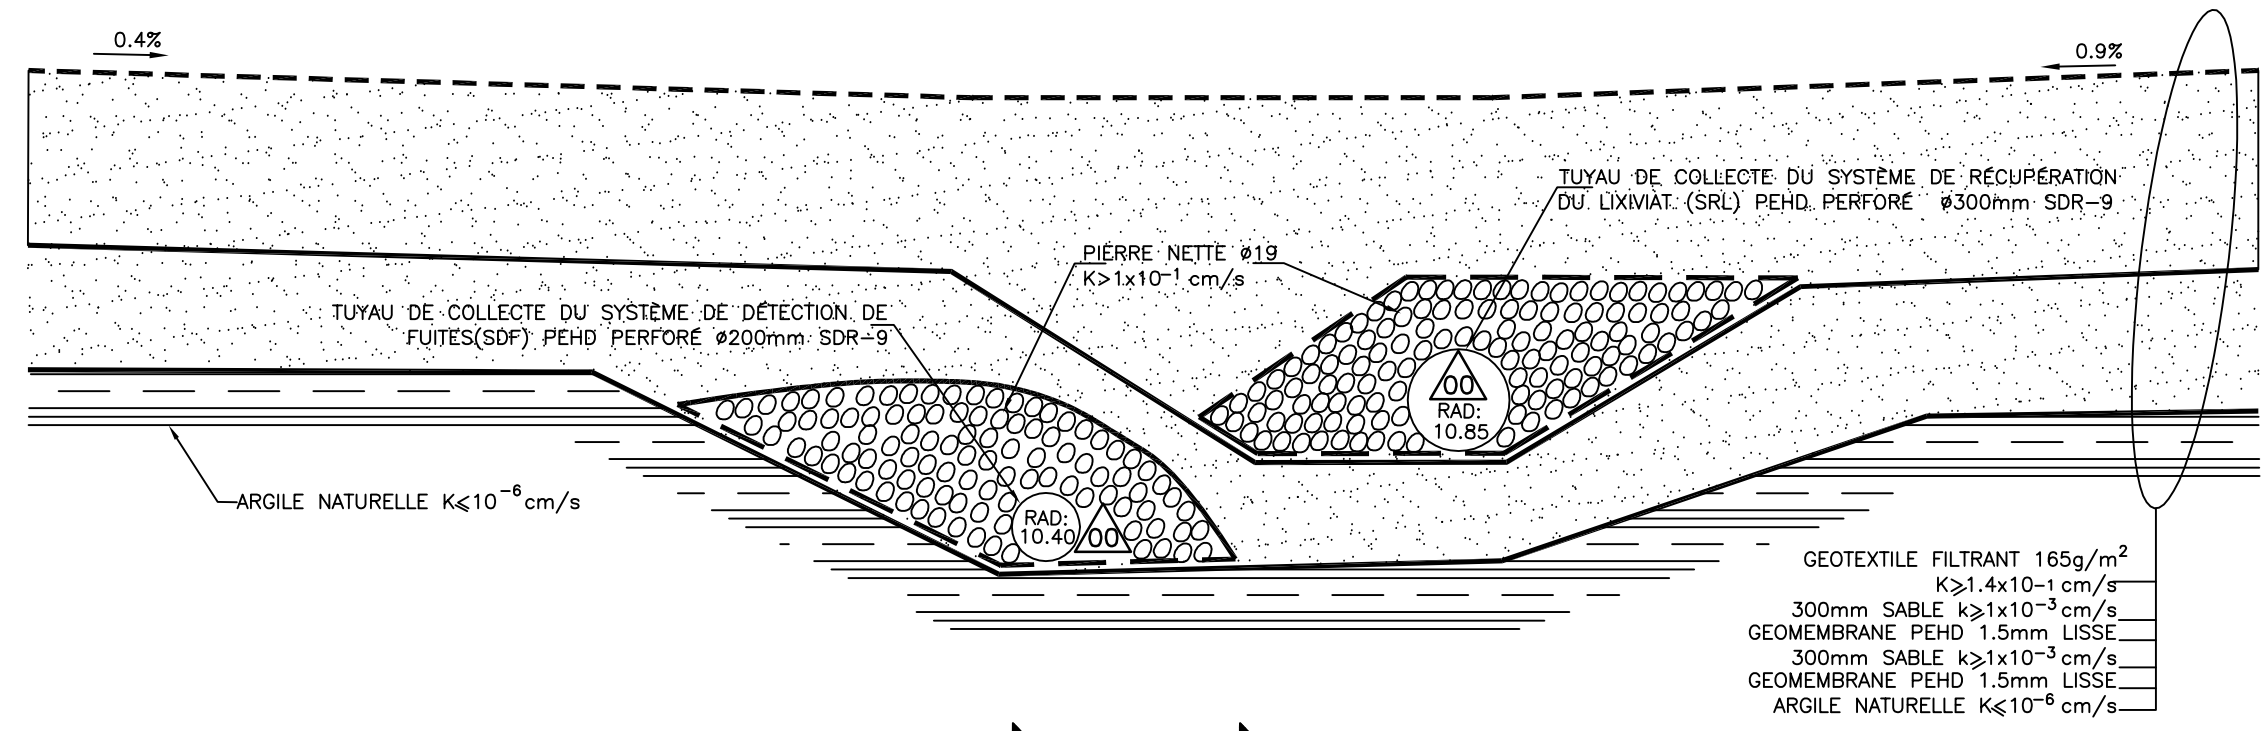

7 COUPE TRANSVERSALE
00510 PUIIS DE POMPAGE, FOND DE LA CELLULE

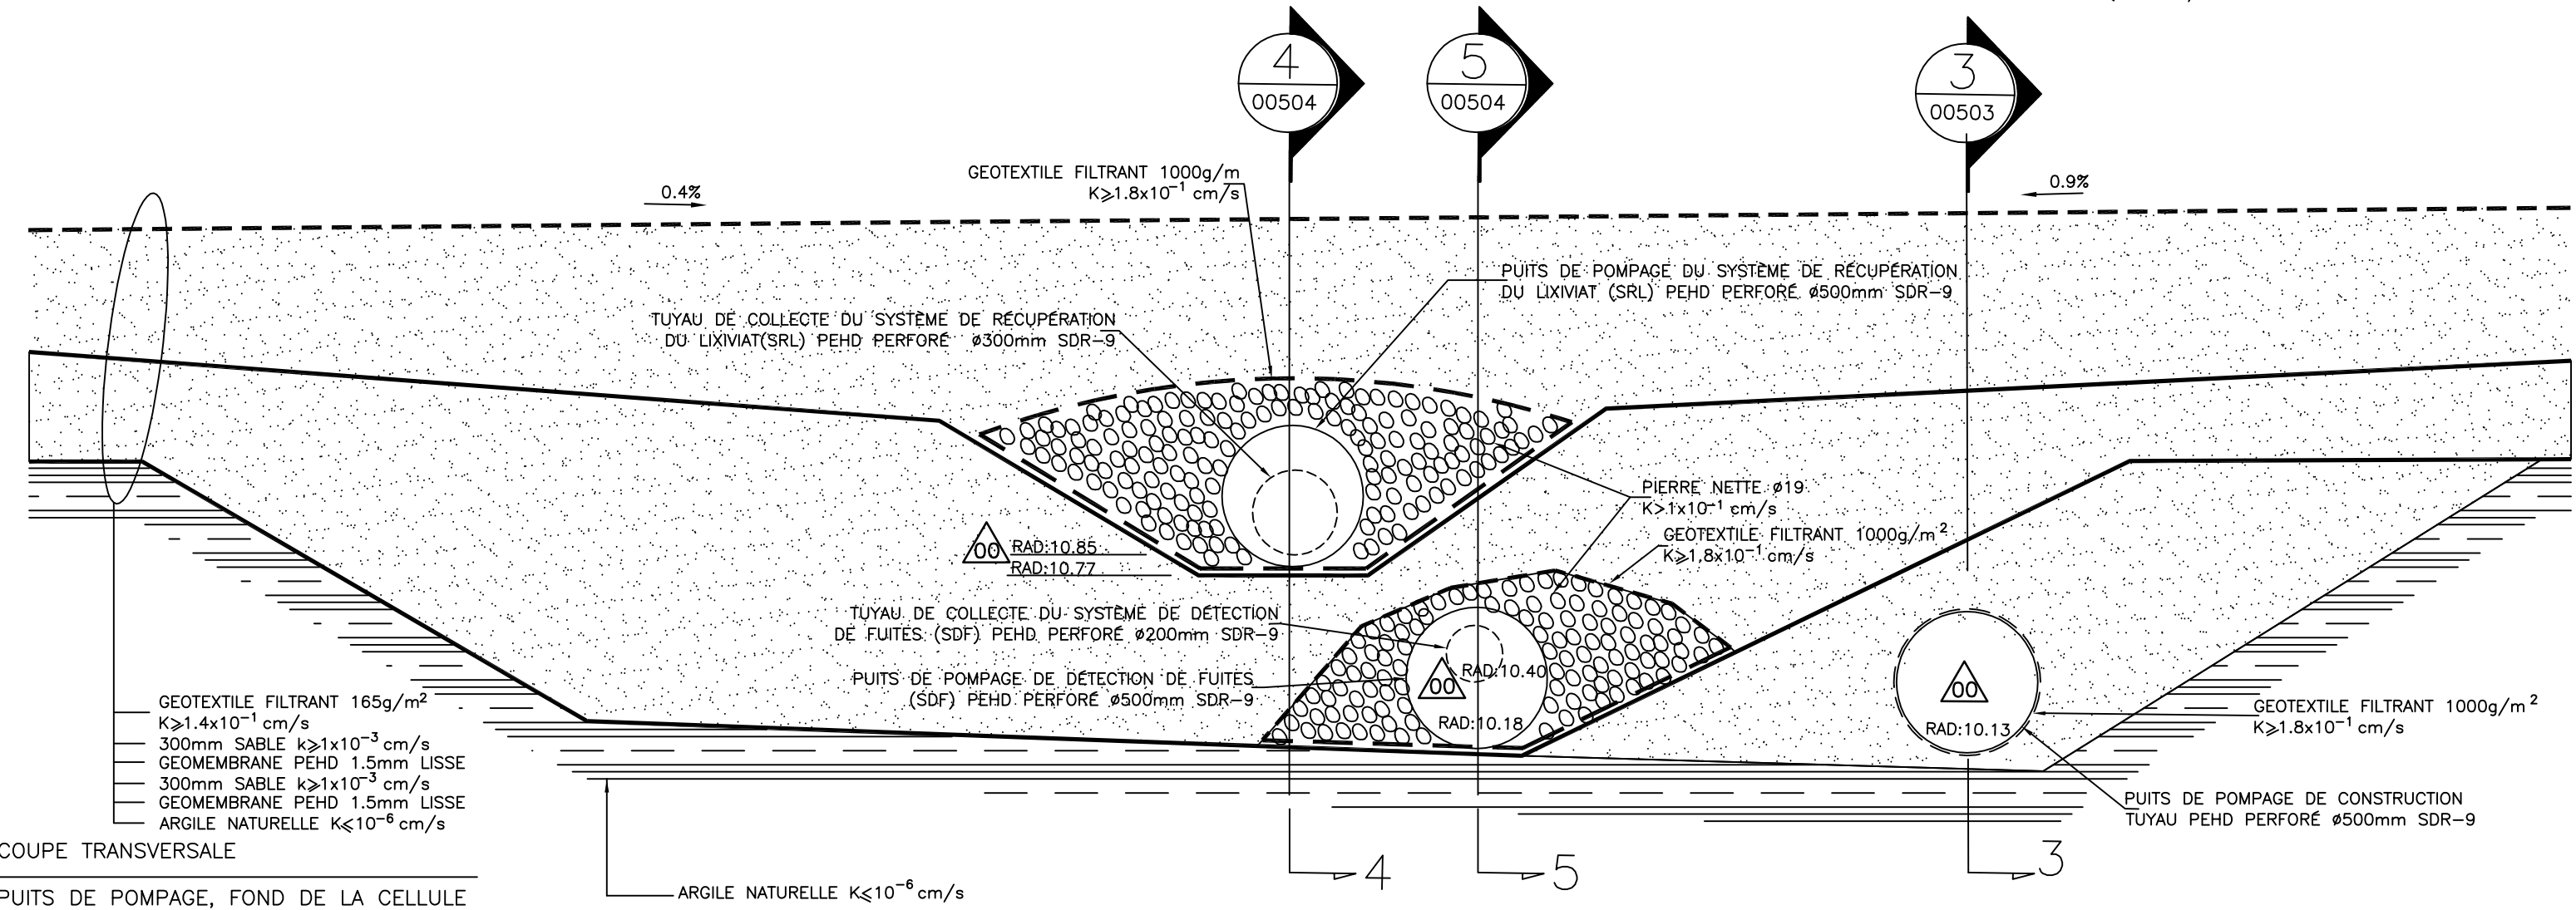

8 COUPE TRANSVERSALE
00510 PUIIS DE POMPAGE DANS LA PENTE

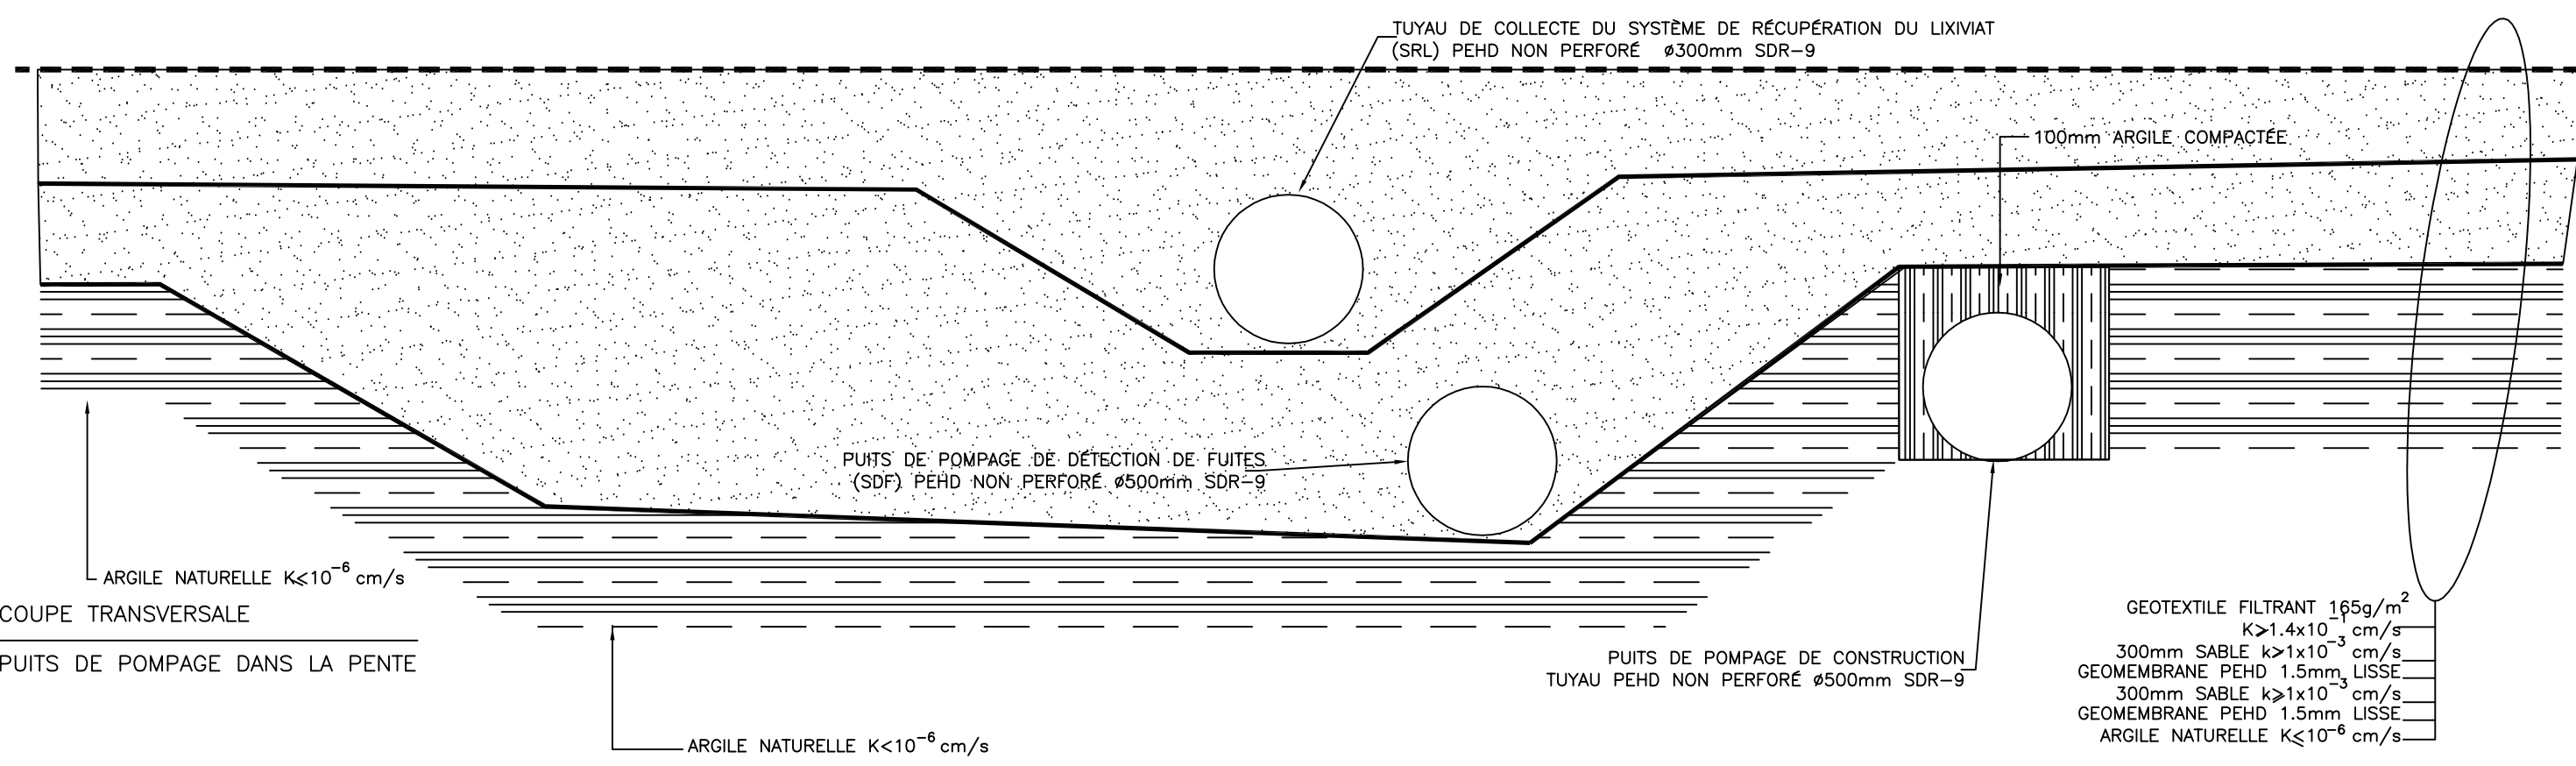

CLIENT:
ECOLOGOL inc.

PROJET:
CENTRE DE STOCKAGE DES SOLS



TELLUS EXPERTS-CONSEILS inc.
7475 Boul. Newman suite 311
Lachine (QUEBEC)
H9N 1X3
90 rue Viret suite 103
Montreal (QUEBEC)
H3J 2G9
Tél: (514) 365-6249
Fax: (514) 365-6256
Web: www.tellus-experts.com

TITRE:
COUPES DES COLLECTEURS DE
LIXIVIAT AU FOND ET PUIIS DE
POMPAGE DANS LA PAROI

DESINÉ PAR: M. DESROCHES	PROJETÉ PAR: P. MASCOTRA, ing.	APPROUVÉ PAR: P. MASCOTRA, ing.
DATE: 16 MARS 2007	ECHELLE: SANS ECHELLE	
FICHER AUTOCAD: ECOG0050500.DWG		Rev: E1C10G101010101010