


No.	Revisions	DATE
0A	POUR INFORMATION	05-05-2005
0B	ROUTE DE SERVICE 4, 5, ET 6 AVEC FOSSES ET FOSSE DE DRAINAGE SECTEUR 4	17-10-2005
0C	TEL QUE CONSTRUIT	19-10-2006

- PUIXS D'OBSERVATION PROPOSÉ NOVEMBRE 2004 ( TELUS-EXPERTS CONSEILS )
- PUIXS D'OBSERVATION NOVEMBRE 2001 ( SANEXEN )
- PUIXS D'OBSERVATION OCTOBRE 1997 ( LAVALIN )
- POTEAU HQ
- POTEAU HAUBAN
- ⊖ REGARD RÉSEAU ÉMISSAIRE
- ⊕ REGARD RÉSEAU LIXIVIAT
- ⊗ REGARD PUISARD RÉSEAU LIXIVIAT
- ⊖ REGARD RÉSEAU PLUVIAL

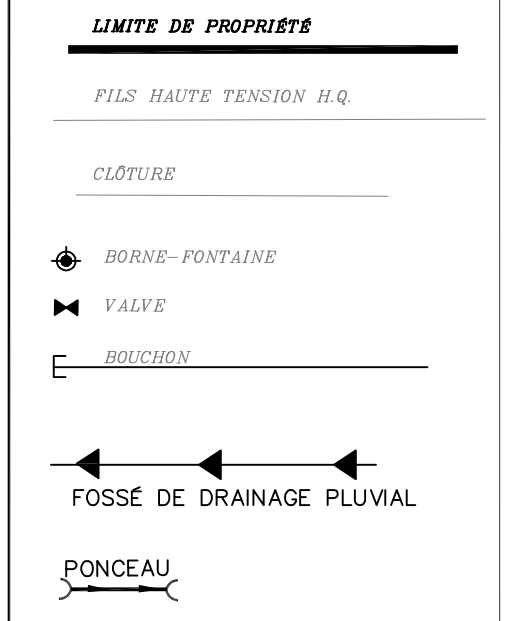

CLIENT: ECOLOSOL inc.

PROJET: CENTRE DE STOCKAGE DES SOLS



TELUS EXPERTS-CONSEILS inc.  
 7475 Boul. Newman suite 311  
 Lachine (QUEBEC)  
 H9N 1X3  
 90 rue Viret suite 103  
 Montclair (QUEBEC)  
 H3J 2G9  
 Tél: (514) 365-6249  
 Fax: (514) 365-6256  
 Web: www.telus-experts.com

TITRE: PLAN D'ENSEMBLE NOMENCLATURE DES FOSSES ET ROUTES

DESSINÉ PAR: M. DESROCHES	PROJETÉ PAR: P. MASCIOTRA, ing.	APPROUVÉ PAR: P. MASCIOTRA, ing.
DATE: 19 OCTOBRE 2006	ÉCHELLE: 1: 1500	Rev:
FICHER AUTOCAD: ECOG060500.DWG		E1C0G1016015010

