


| No. | Revisions                          | DATE       |
|-----|------------------------------------|------------|
| 0A  | POUR INFORMATION                   | 16-05-2005 |
| 0B  | AQUEDUC, FOSSE, PENTE PONCEAU      | 18-05-2005 |
| 0C  | AJOUT RESEAU EMISSAIRE ET LIXIVIAT | 13-04-2004 |
| 0D  | TEL QUE CONSTRUIT                  | 08-10-2008 |

- PUIXS D'OBSERVATION PROPOSÉ NOVEMBRE 2004 ( TELUS-EXPERTS CONSEILS )
  - PUIXS D'OBSERVATION NOVEMBRE 2001 ( SANEXEN )
  - PUIXS D'OBSERVATION OCTOBRE 1997 ( LAVALIN )
  - BORNE-FONTAINE
  - POTEAU HQ
  - POTEAU HAUBAN
  - FILS H.Q. AÉRIEN
  - ⊙ REGARD RÉSEAU LIXIVIAT
  - ⊙ REGARD PUISARD LIXIVIAT
  - ⊙ REGARD ÉMISSAIRE
- LIMITE DE PROPRIÉTÉ**
- CLÔTURE —
- BORNE-FONTAINE
- ▶ VALVE
- BOUCHON —

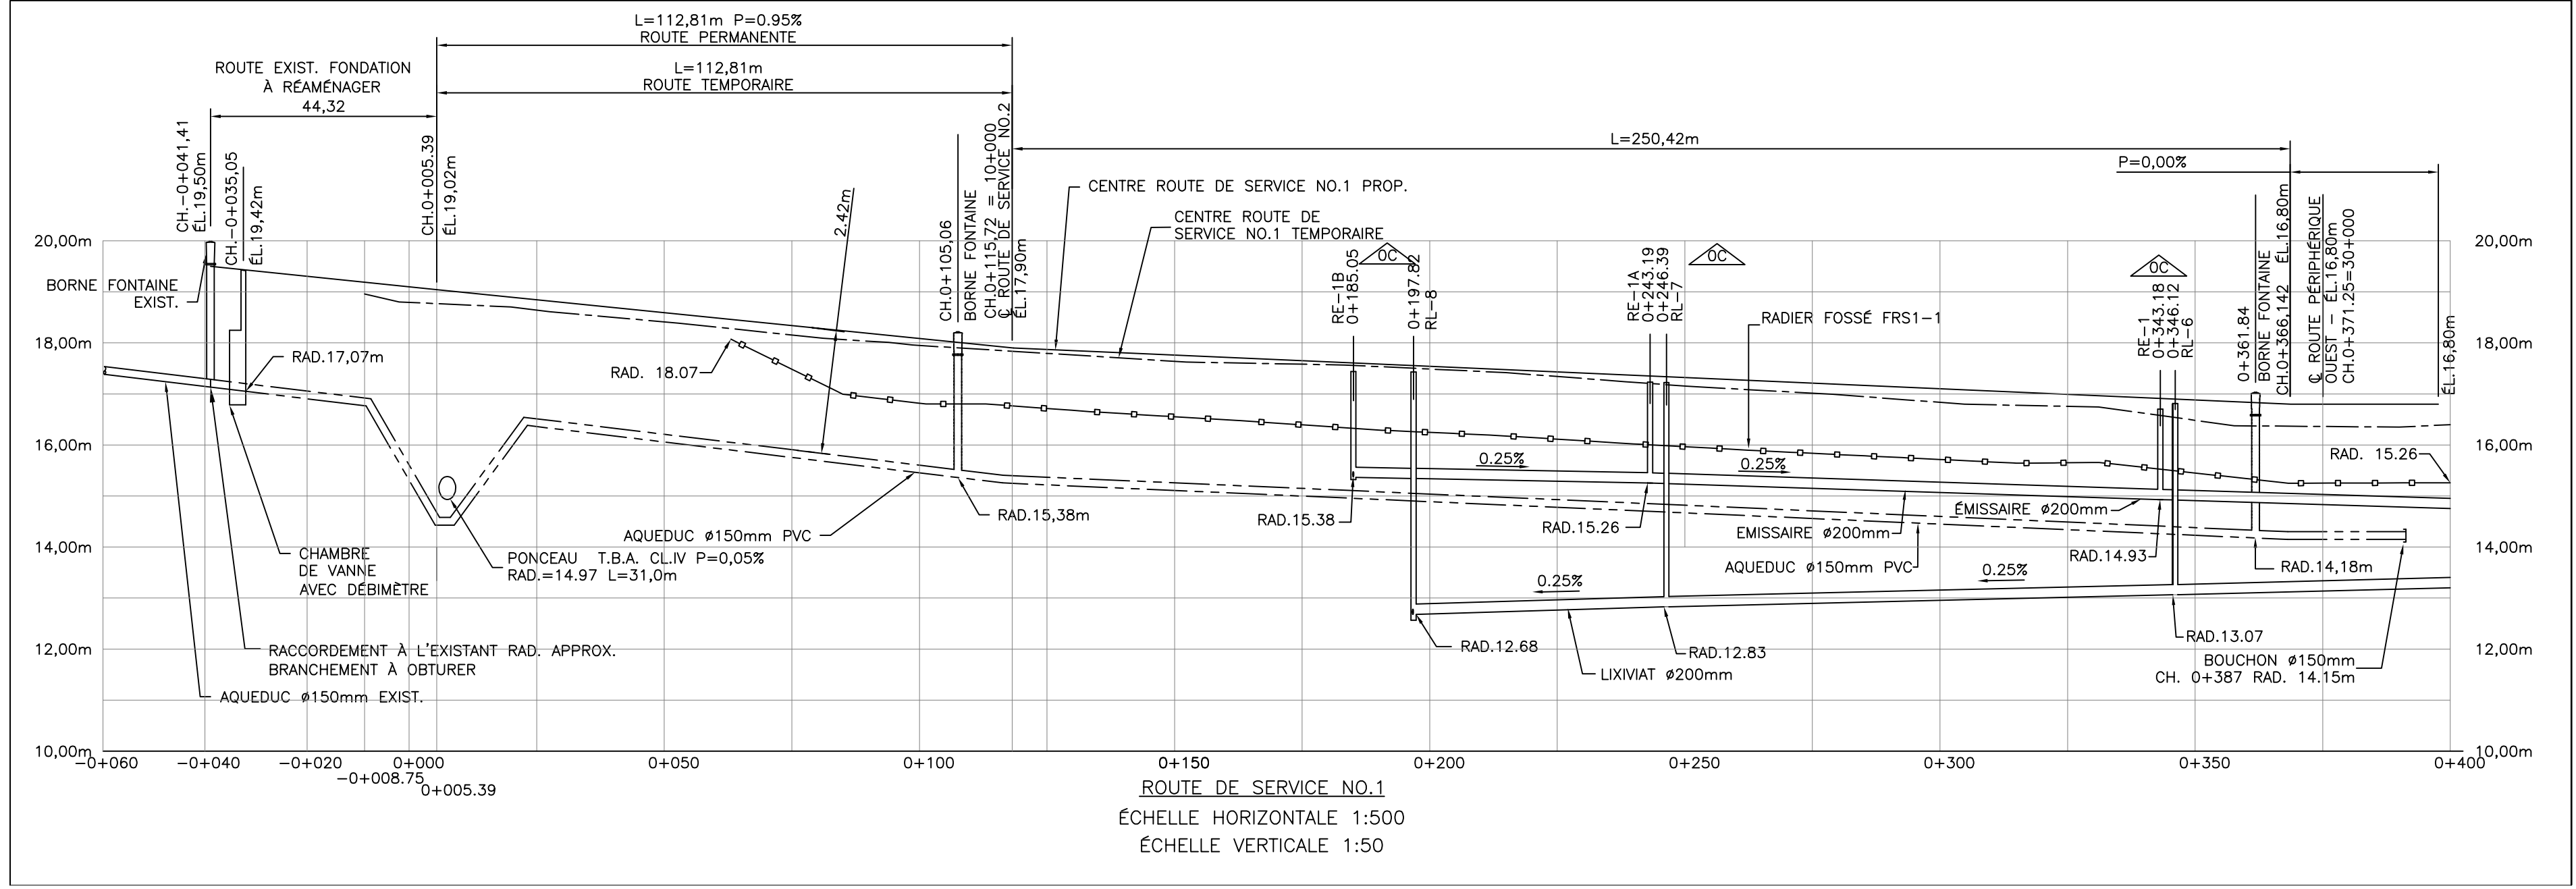

CLIENT: ECOLOSOL inc.

PROJET: CENTRE DE STOCKAGE DES SOLS

TELLUS EXPERTS-CONSEILS inc.  
2555 avenue Dollard bureau 214  
Edifice S. Lavoie (QUEBEC)  
R.N. 340  
90 rue Viateur suite 103  
Montreal (QUEBEC)  
H3J 2G9  
Tél: (514) 365-6249  
Fax: (514) 365-6256  
Web: www.tellus-experts.com

TITRE: PLAN ET PROFIL  
ROUTE DE SERVICE No 1  
CHAINAG -0+008.75 @ 0+371.25  
TEL QUE CONSTRUIT

|                                    |                                    |                                     |
|------------------------------------|------------------------------------|-------------------------------------|
| DESSINÉ PAR:<br>M. DESROCHES       | PROJETÉ PAR:<br>P. MASCIOTRA, ing. | APPROUVÉ PAR:<br>P. MASCIOTRA, ing. |
| DATE:<br>13 AVRIL 2006             | ÉCHELLE:<br>1: 500                 | Rev.:                               |
| FICHER AUTOCAD:<br>ECOC0060600.DWG |                                    | E1C1O1G101610161010                 |