


No.	Revisions	DATE
0A	POUR INFORMATION	16-05-2005
0B	DEPLACEMENT SECTEURS 3, 4, 5.1	13-04-2008
0D	TEL QUE CONSTRUIT	10-10-2006

- PUIXS D'OBSERVATION PROPOSÉ NOVEMBRE 2004 ( TELUS-EXPERTS CONSEILS )
  - ⊠ PUIXS D'OBSERVATION NOVEMBRE 2001 ( SANEXEN )
  - ⊙ PUIXS D'OBSERVATION OCTOBRE 1997 ( LAVALIN )
  - ⊙ POTEAU ÉLECTRIQUE
  - ⊙ POTEAU HAUBAN
  - ⊙ REGARD RÉSEAU LIXIVIAT
  - ⊙ REGARD PUISARD RÉSEAU LIXIVIAT
  - ⊙ REGARD RÉSEAU ÉMISSAIRE
- LIMITE DE PROPRIÉTÉ**
- FILS HAUTE TENSION H.Q.**
- CLÔTURE**
- ⊙ BORNE-FONTAINE
  - ⊙ VALVE
  - ⊙ BOUCHON
- ←←←←← FOSSE DE DRAINAGE PLUVIAL
- ⊙ PONCEAU
- C.C.= COMMENCEMENT DE COURBE  
 F.C.= FIN DE COURBE  
 D.P.= DÉBUT DE PENTE  
 F.P.= FIN DE PENTE  
 CL/CL= CENTRE LIGNE/CENTRE LIGNE  
 R= RAYON  
 A= ARC

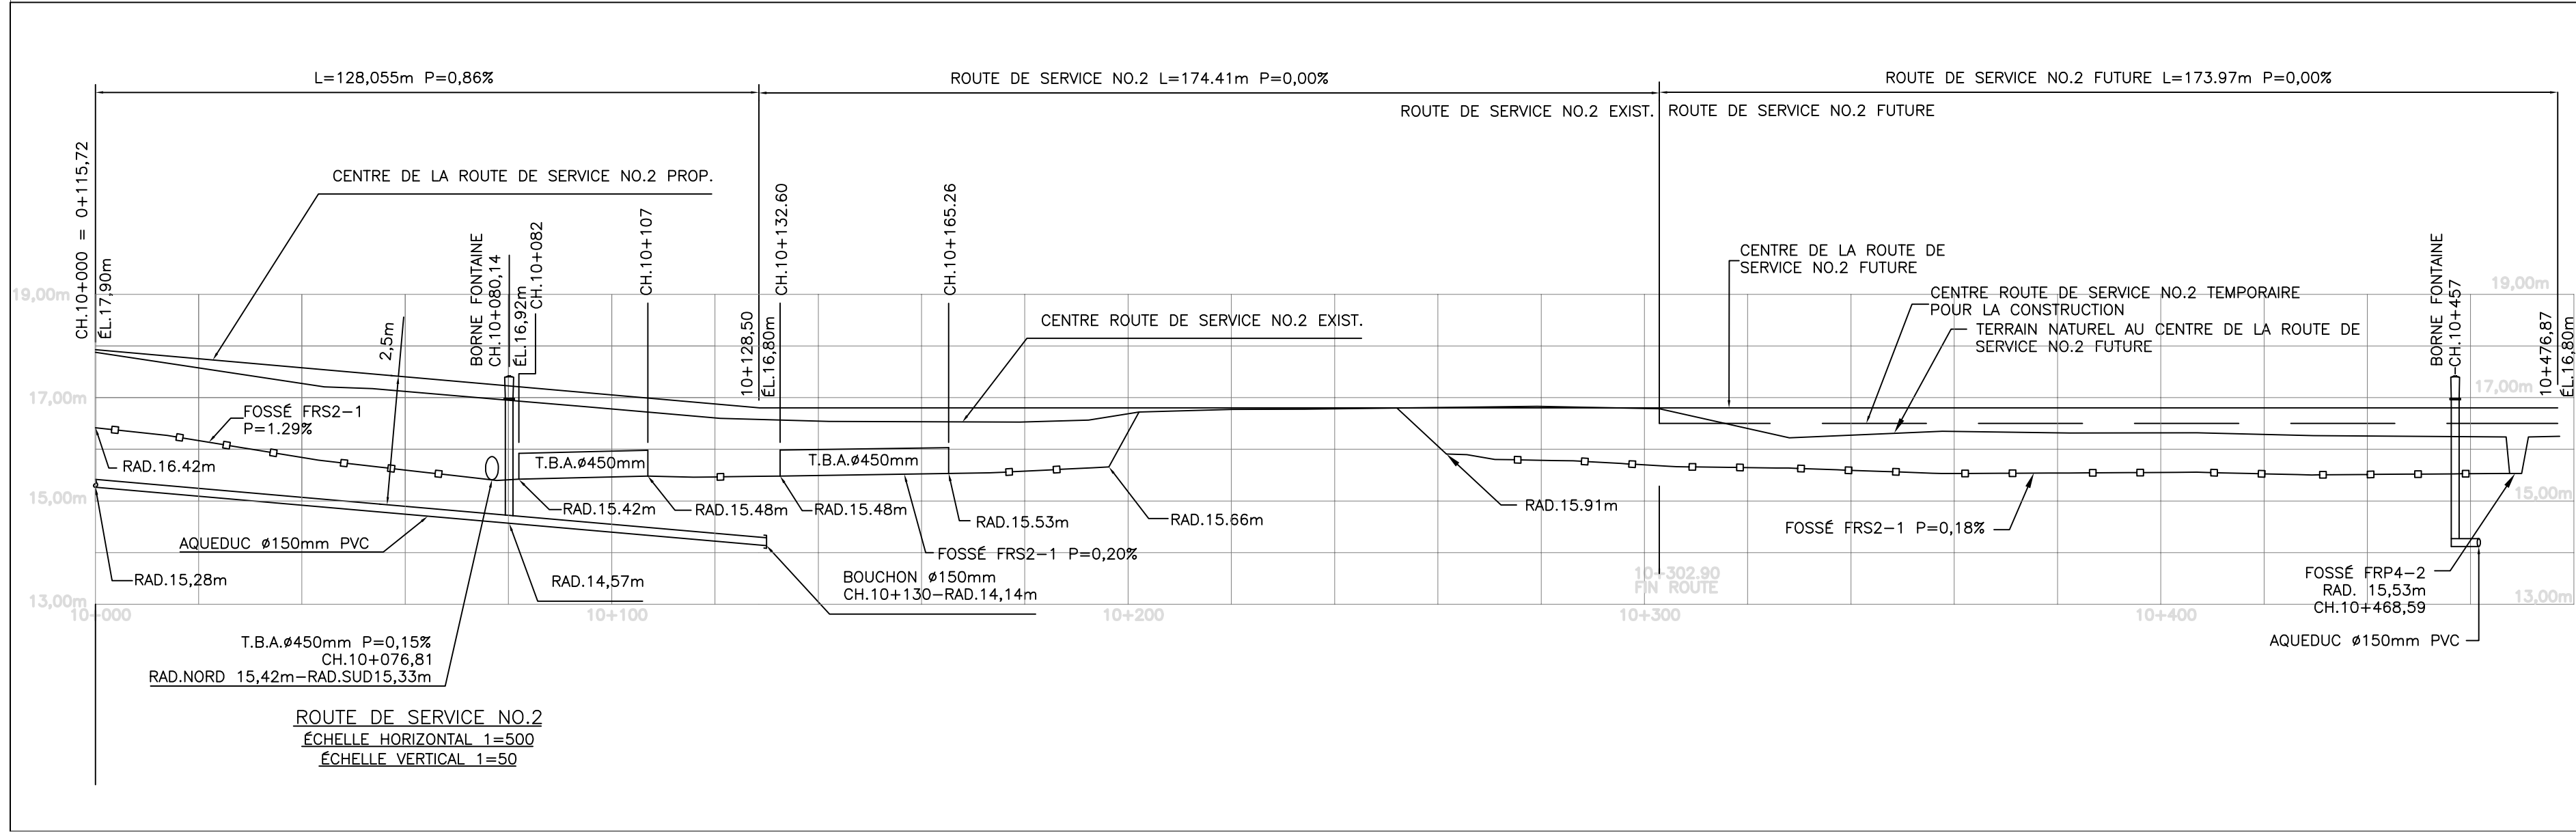

CLIENT: ECOLOSOL inc.

PROJET: CENTRE DE STOCKAGE DES SOLS



TELUS EXPERTS-CONSEILS inc.  
 7475 Boul. Newman suite 311  
 Lachine (QUEBEC)  
 H9N 1X3  
 90 rue Viateur suite 103  
 Montréal (QUEBEC)  
 H3J 2G9

TITRE: PLAN ET PROFIL ROUTE DE SERVICE NO 2  
 PROP. CHAINAGE 10+000 @ 10+128.50  
 FUTUR CHAINAGE 10+302.90 @ 10+476.87

DESSEIN PAR: M. DESROCHES	PROJETE PAR: P. MASCIOTRA, ing.	APPROUVE PAR: P. MASCIOTRA, ing.
DATE: 10 OCTOBRE 2006	ÉCHELLE: 1=500	Rev: 01
FICHER AUTOCAD: EC00060800.DWG		E1C10G101016018010