


240

DD4.1.1

Projet du gazoduc Doublement
Saint-Sébastien

MRC Le Haut-Richelieu 6211-18-012

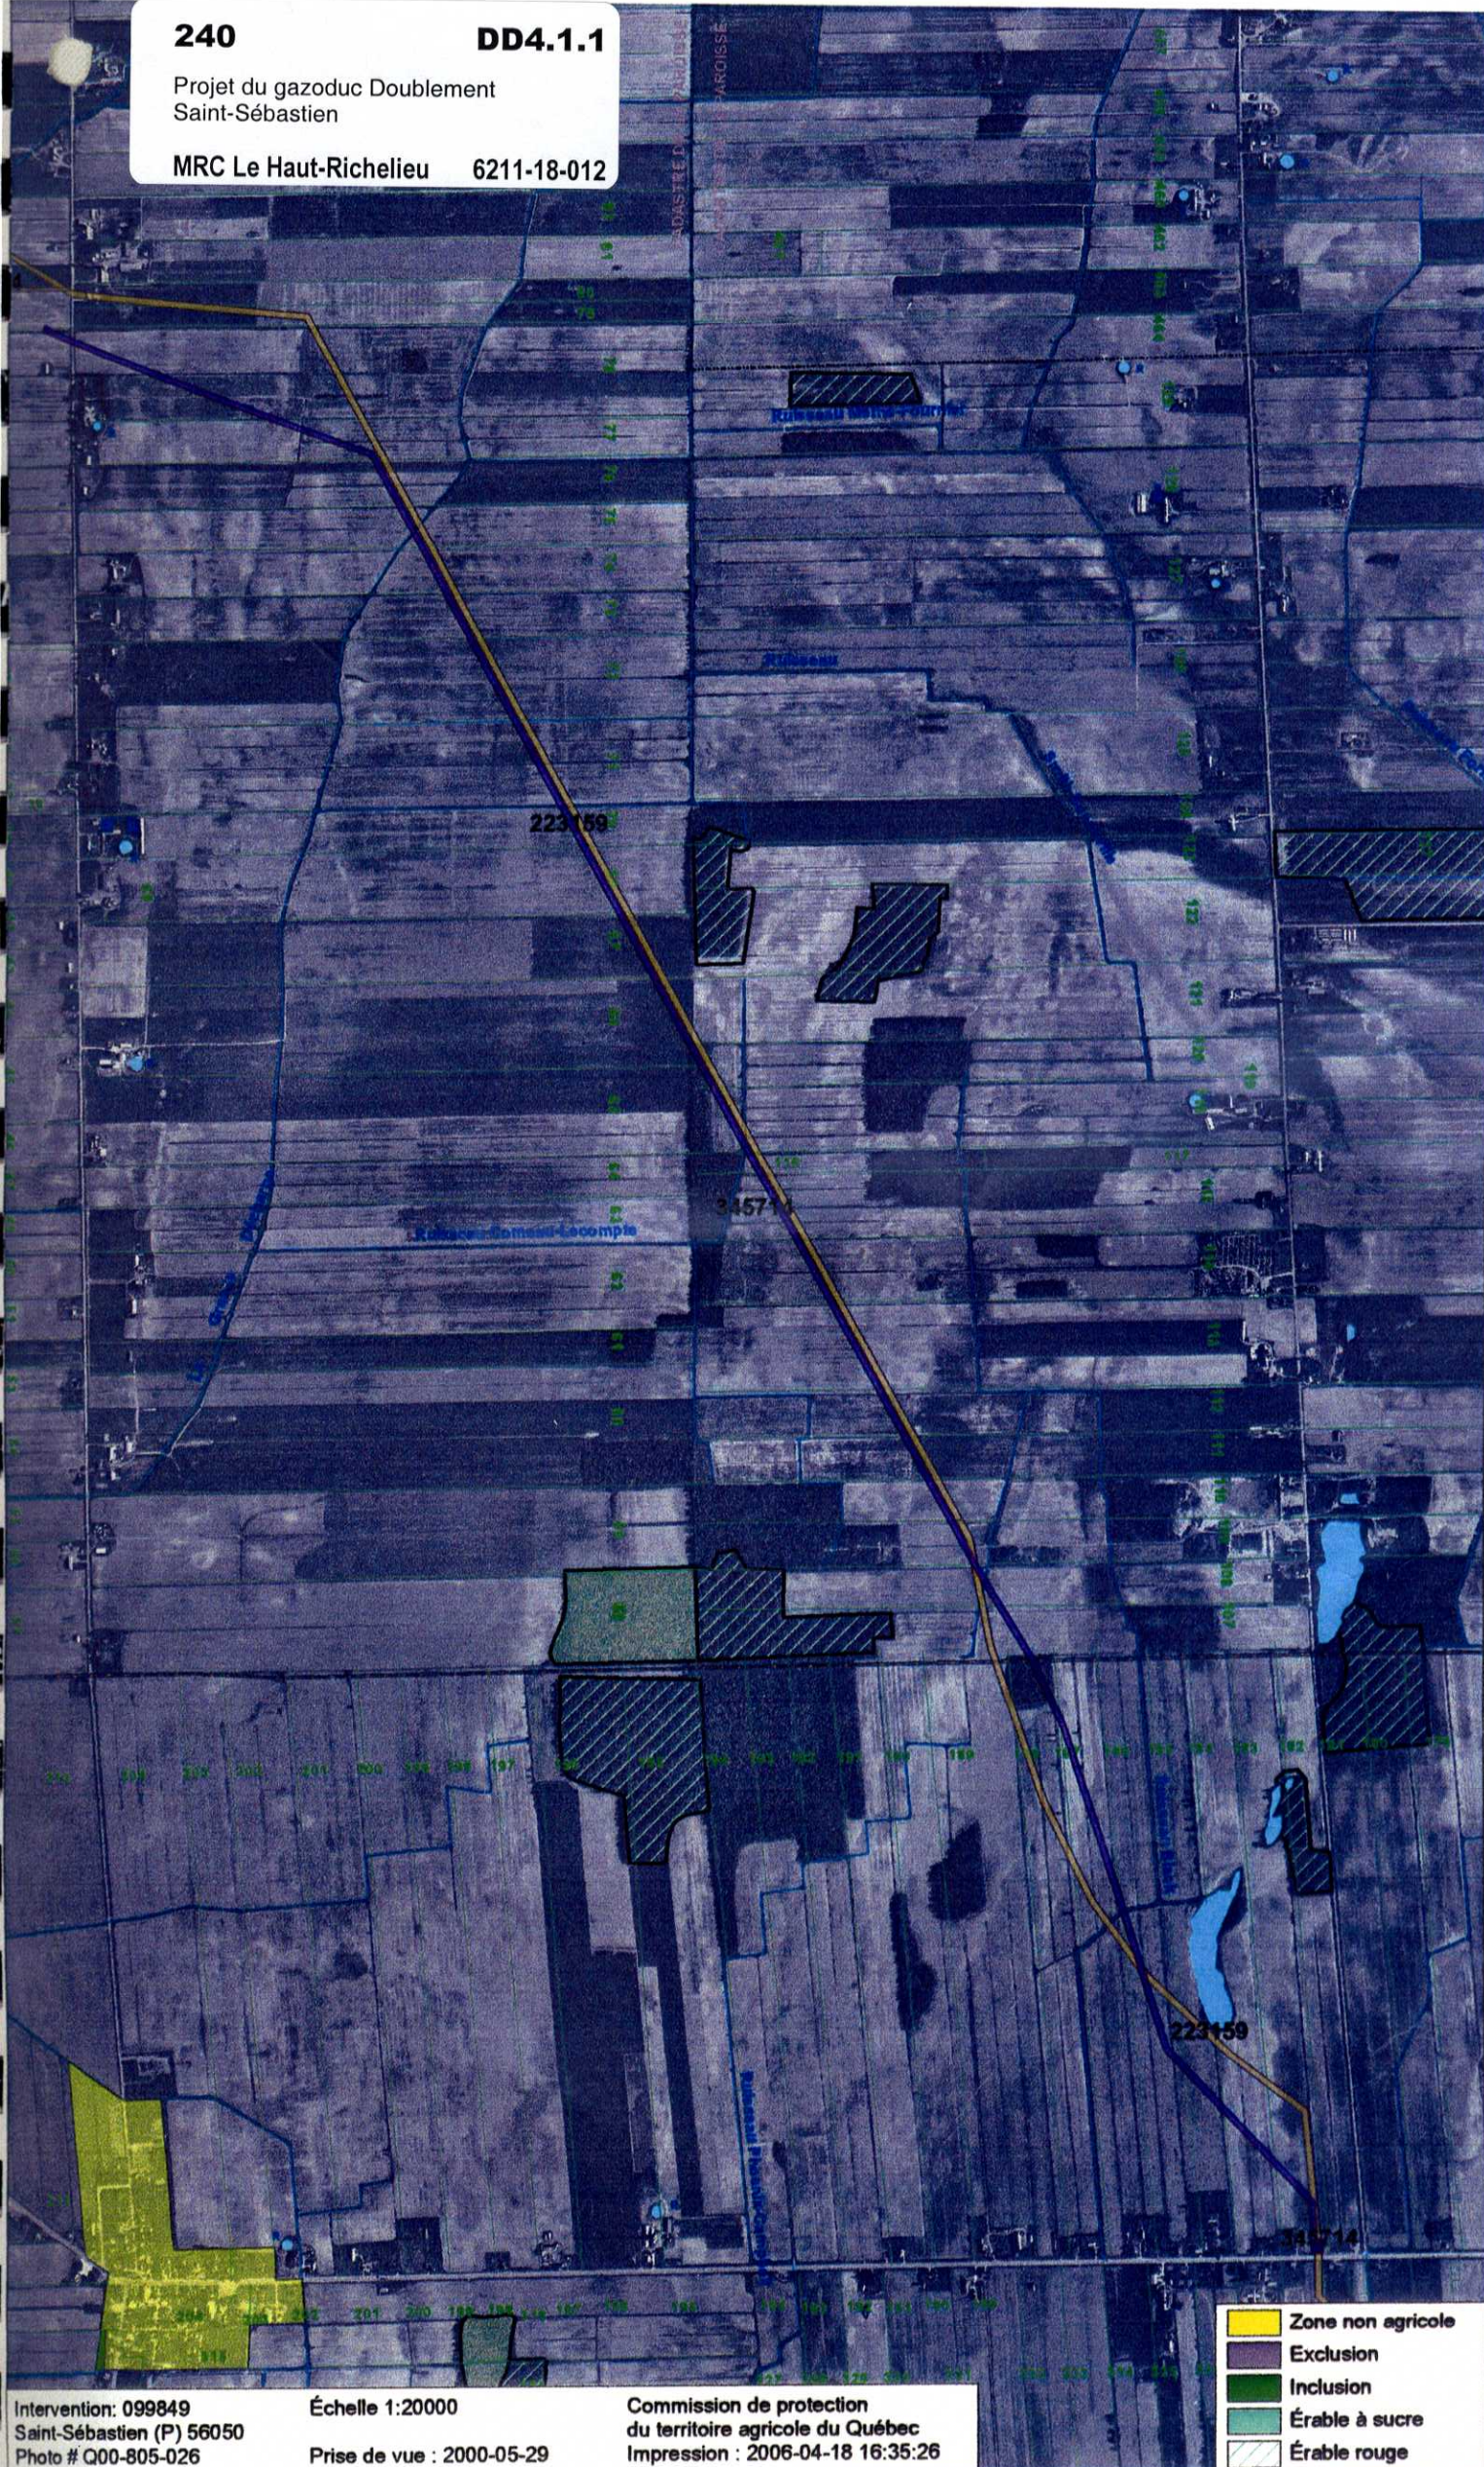

Intervention: 099849
Saint-Sébastien (P) 56050
Photo # Q00-805-026


Échelle 1:20000
Prise de vue : 2000-05-29

Commission de protection
du territoire agricole du Québec
Impression : 2006-04-18 16:35:26

- Zone non agricole
- Exclusion
- Inclusion
- Érable à sucre
- Érable rouge

Précisions de la commission : Trait jaune : tracé qui était prévu en 1966
Trait mauve : gazoduc existant tel que construit en 1966

Esseau Black

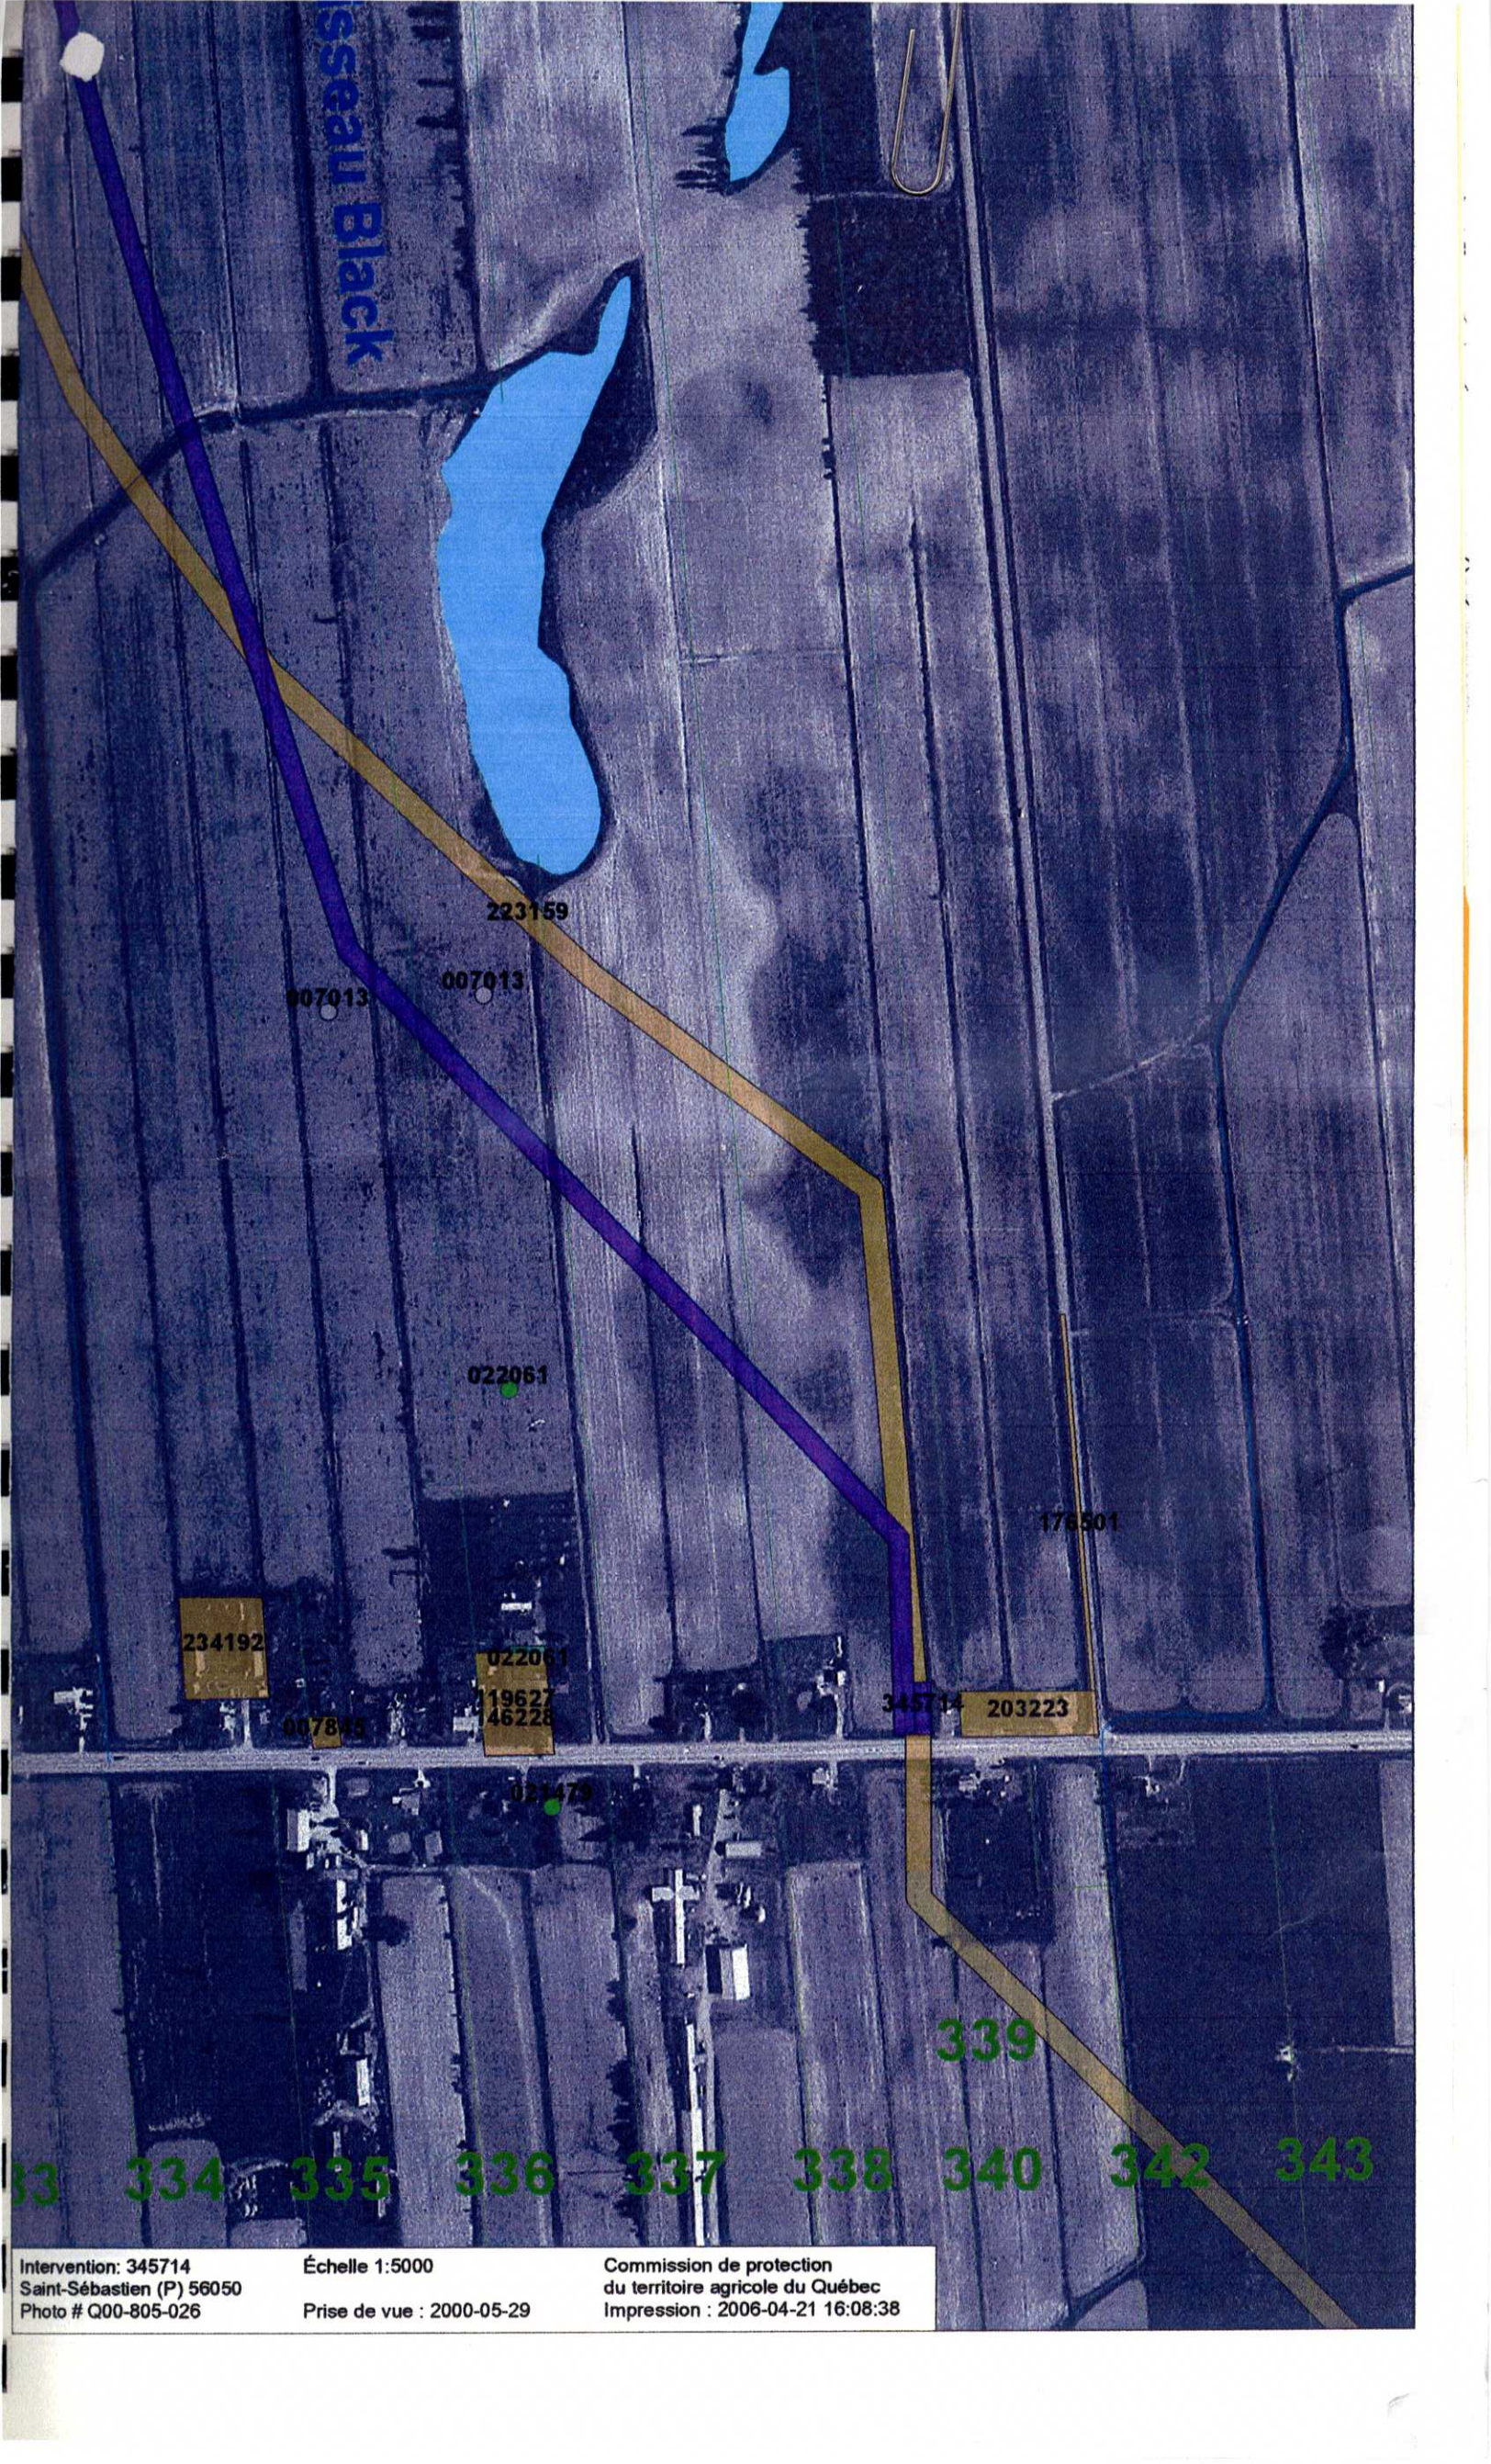

223159

007013

007013

022061

176501

234192

022061

19627
46228

345714

203223

007845

021479

339

333

334

335

336

337

338

340

342

343

Intervention: 345714
Saint-Sébastien (P) 56050
Photo # Q00-805-026

Échelle 1:5000
Prise de vue : 2000-05-29

Commission de protection
du territoire agricole du Québec
Impression : 2006-04-21 16:08:38