

Plan régional de développement du territoire public

Carte 7 : Constat récréotouristique de l'Abitibi-Témiscamingue - Synthèse des tendances et des potentiels pour le récréotourisme

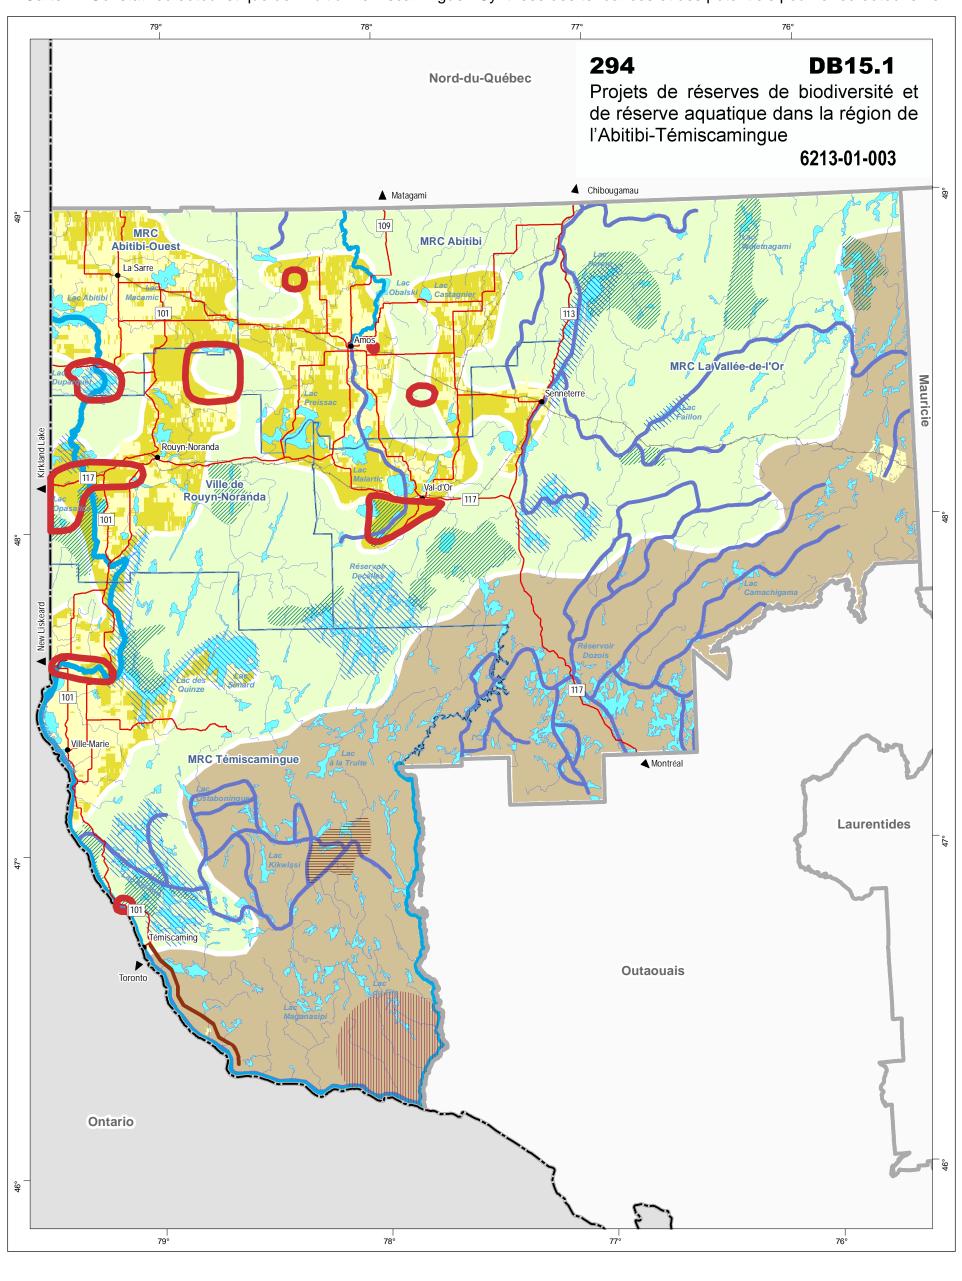

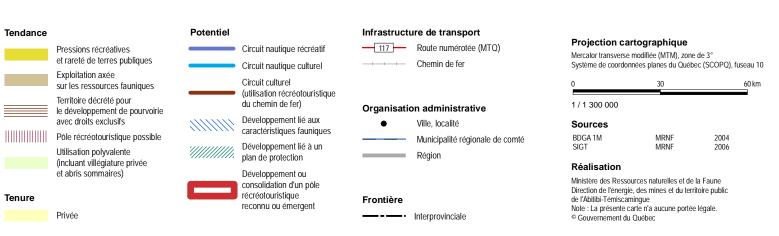

Ressources naturelles et Faune
Québec