



 

SITUATION EXISTANTE



APPS

 

CONCEPT ACTUEL


262

DA22

Projet de reconstruction du complexe Turcot à Montréal, Montréal-Ouest et Westmount


Montréal

6211-06-124

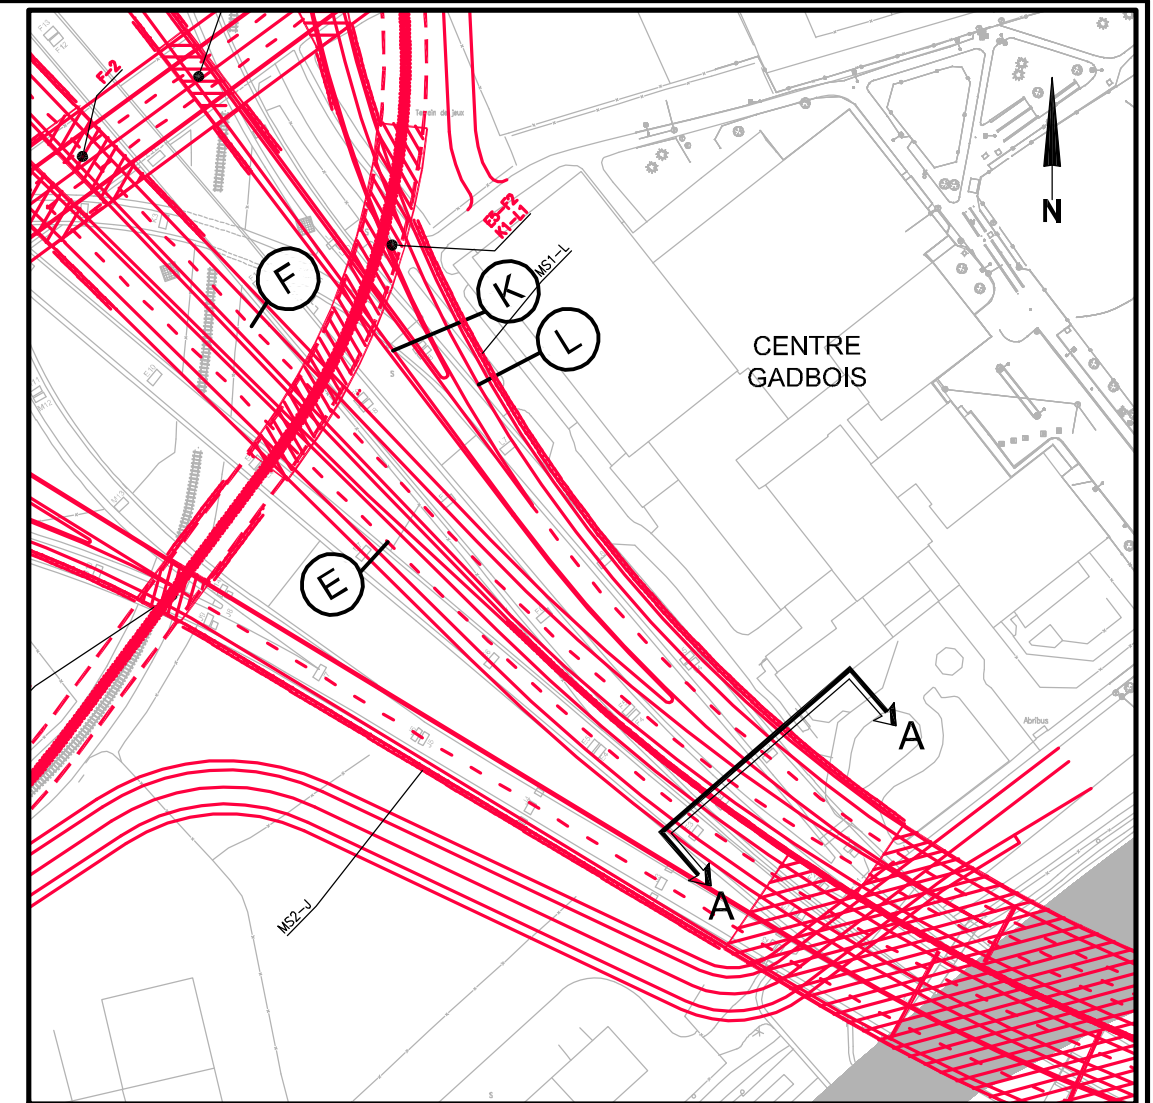

ÉCHELLE 1:2000

CENTRE GADBOIS

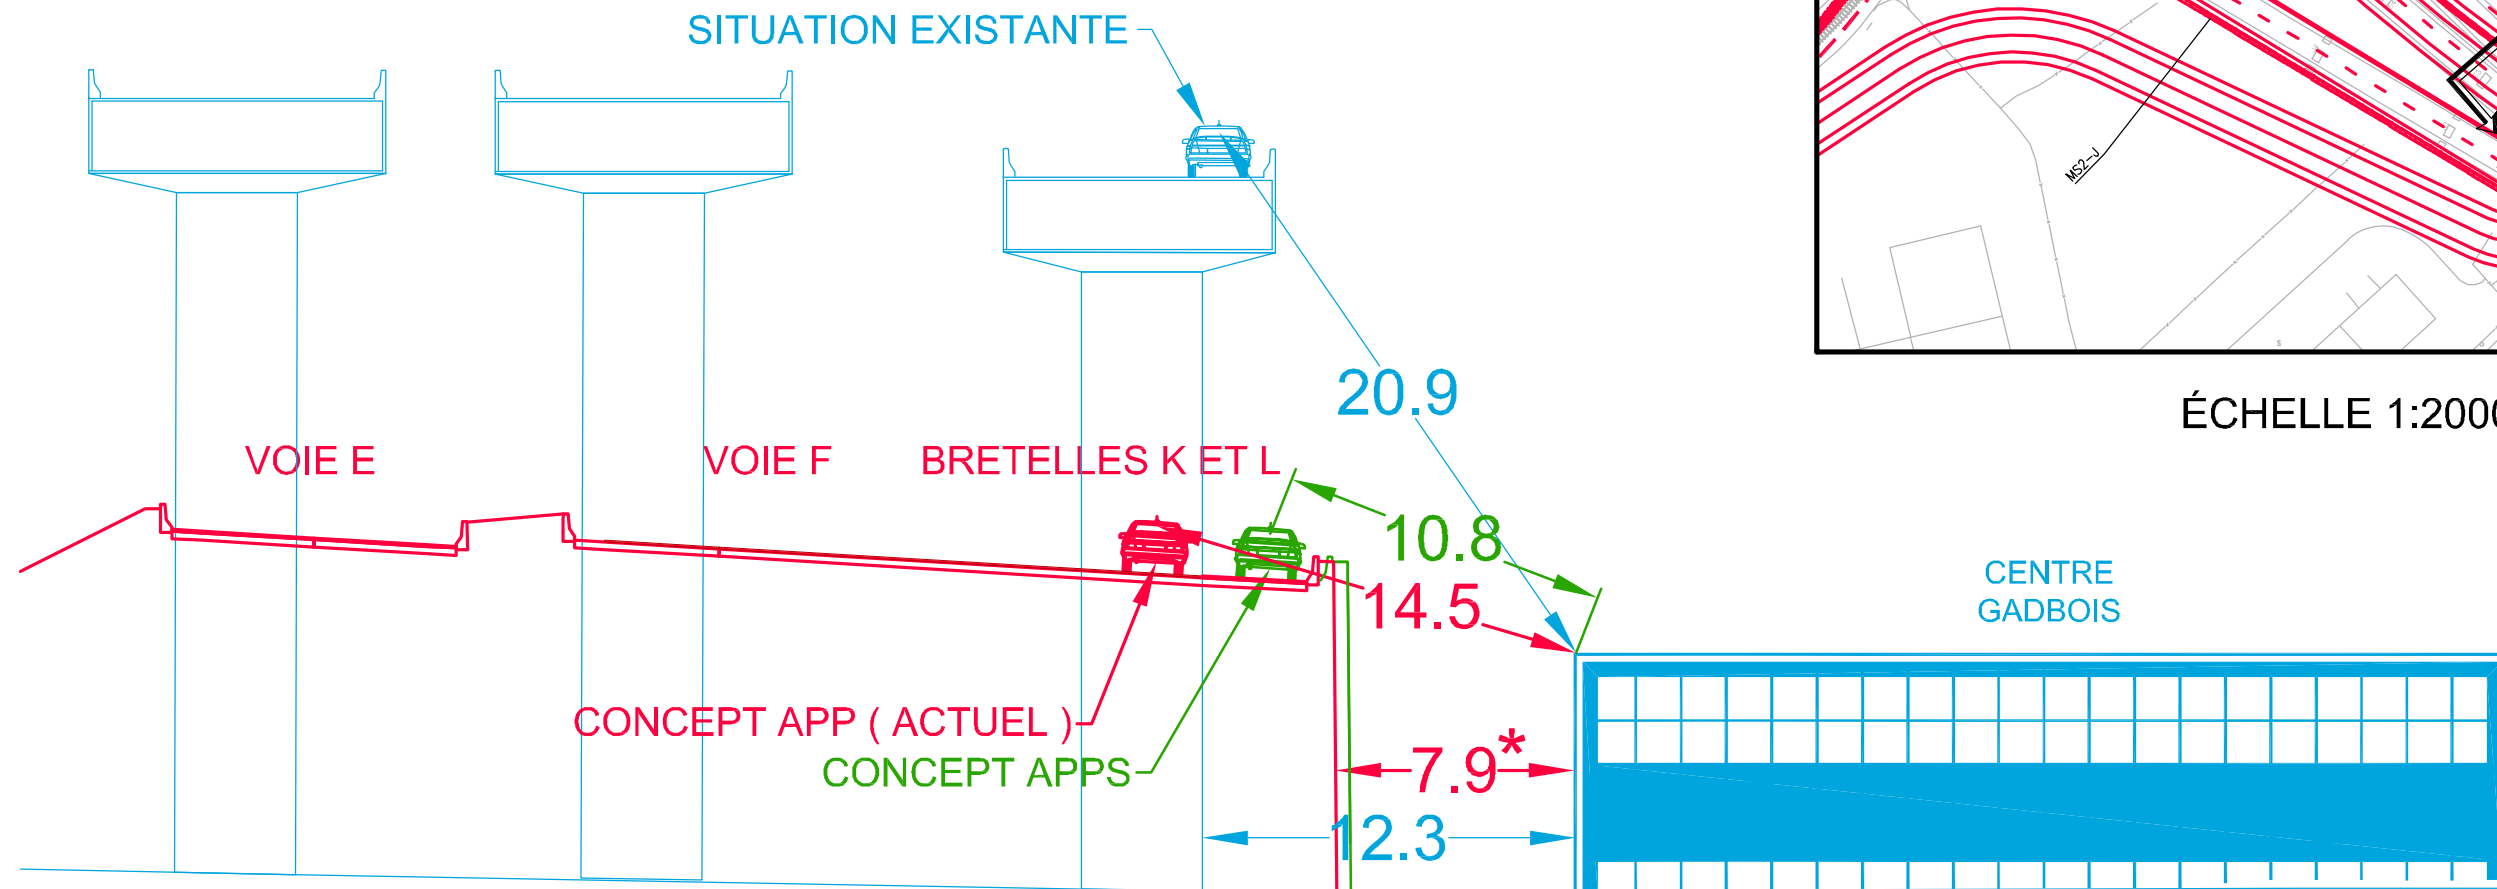

SECTION A-A

\* OPTIMISATION POSSIBLE



Consortium

client:



Dessiné : Marie-Eve Mc Neil, dess.

Préparé : Marc-André Renaud, ing.

Vérifié : Marc-André Renaud, ing.




Date : 2009/04/08


Échelle: : 1:250

titre:


PROJET DE RECONSTRUCTION  
DU COMPLEXE TURCOT  
SECTION CENTRE GADBOIS A-A

6 0 5 2 9 5 A | G R C R | 0 7 3 | 0 1

  -  SITUATION EXISTANTE
-  APPS
-  CONCEPT ACTUEL

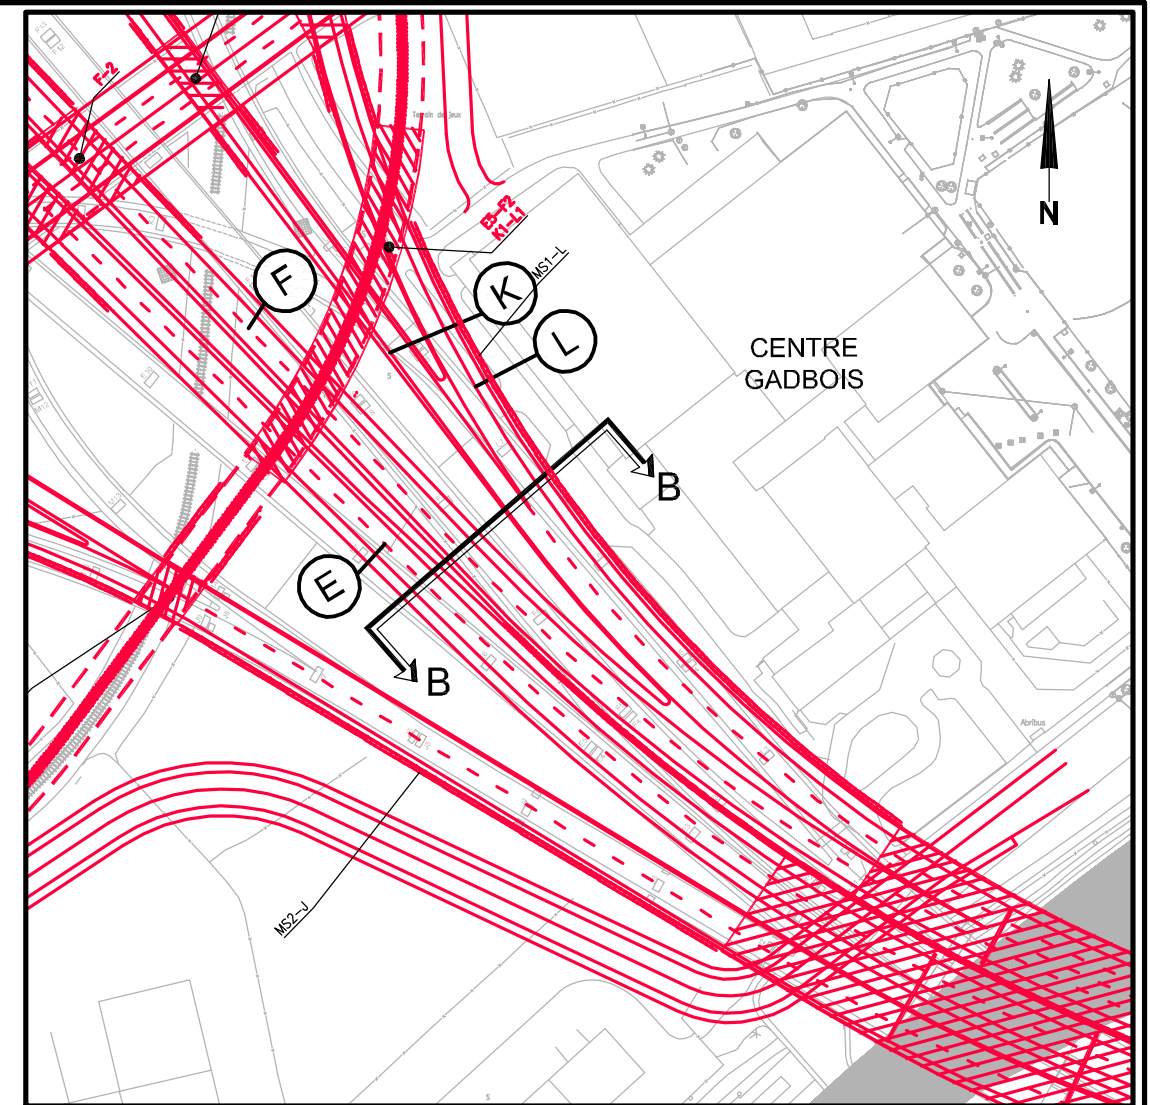


ÉCHELLE 1:2000

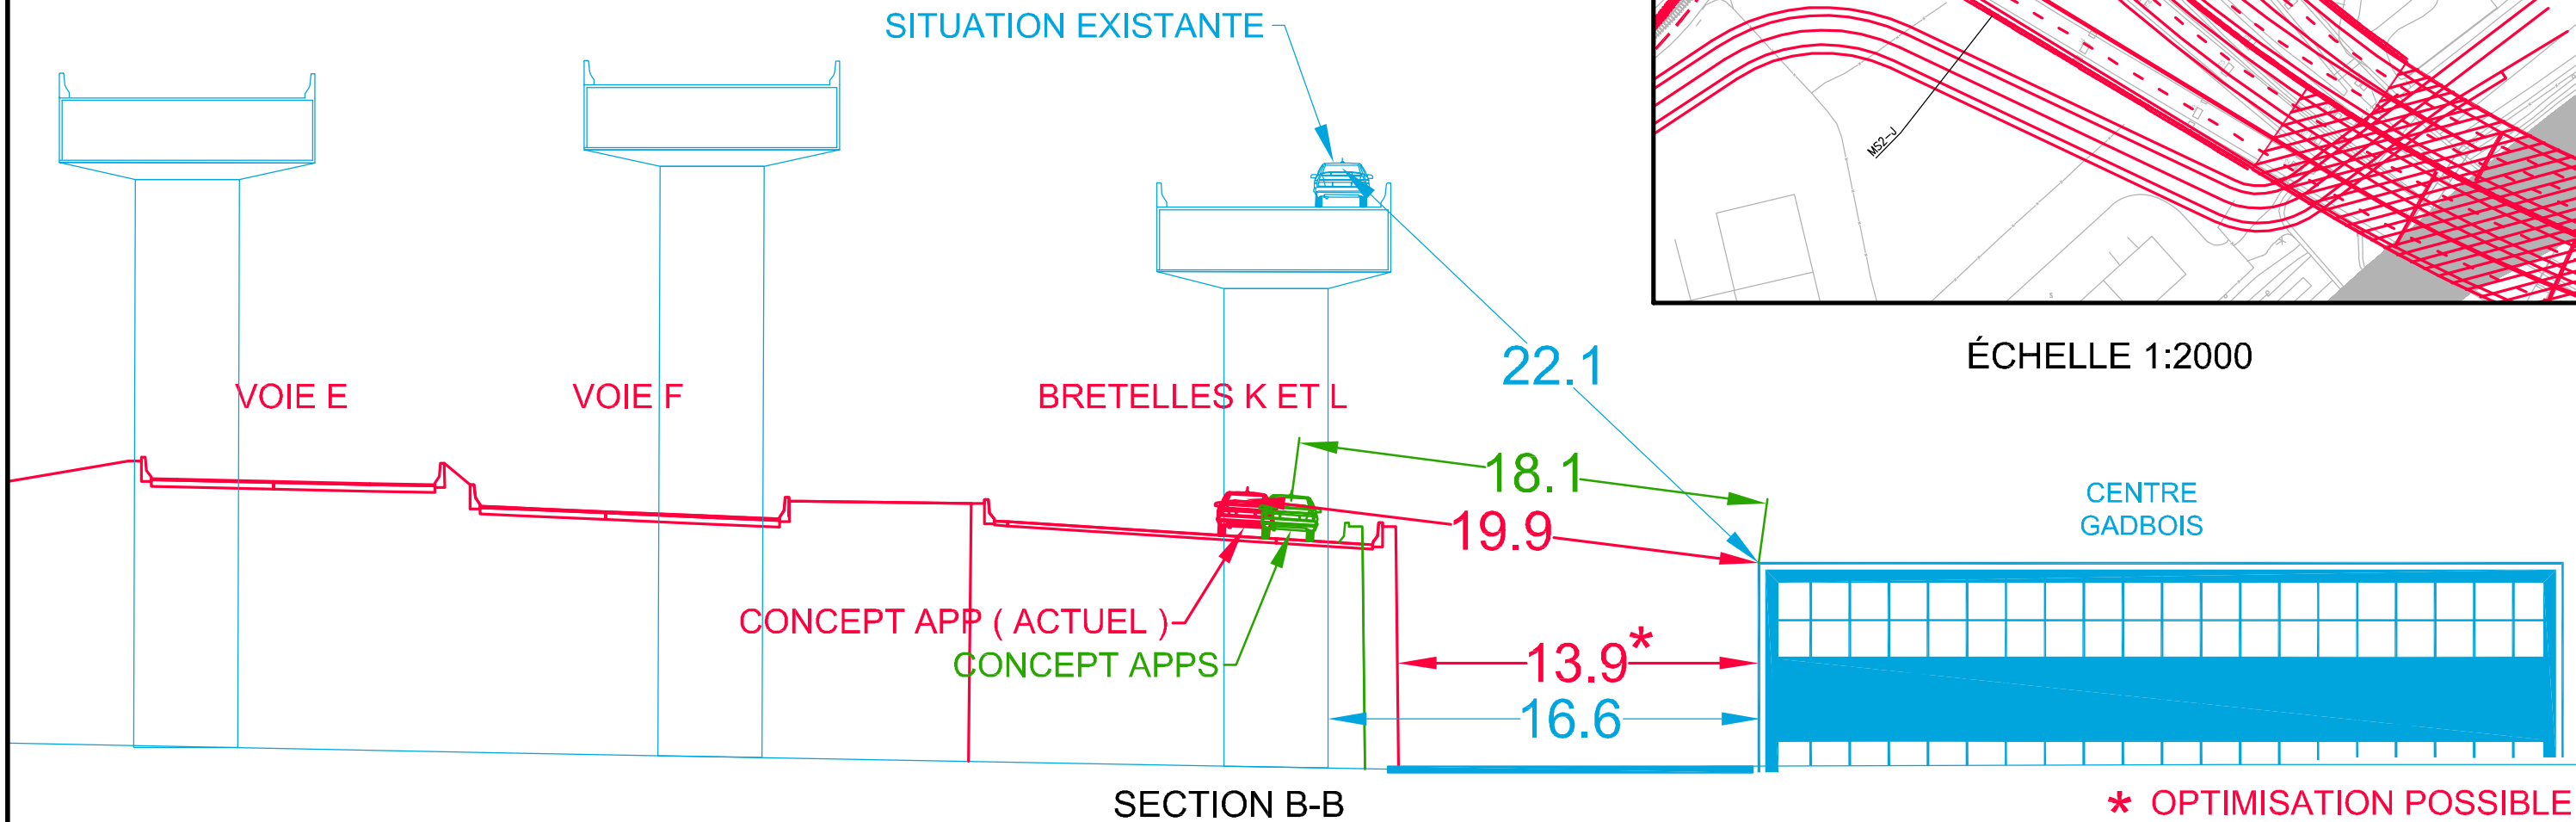


Dessiné : Marie-Eve Mc Neil, dess.  
 Préparé : Marc-André Renaud, ing.  
 Vérifié : Marc-André Renaud, ing.  
 Date : 2009/04/08  
 Échelle: : 1:250

titre: PROJET DE RECONSTRUCTION  
 DU COMPLEXE TURCOT  
 SECTION CENTRE GADBOIS B-B  
 6 0 5 2 9 5 A G R C R 0 7 4 0 1

 


SITUATION EXISTANTE

 

APPS




CONCEPT ACTUEL

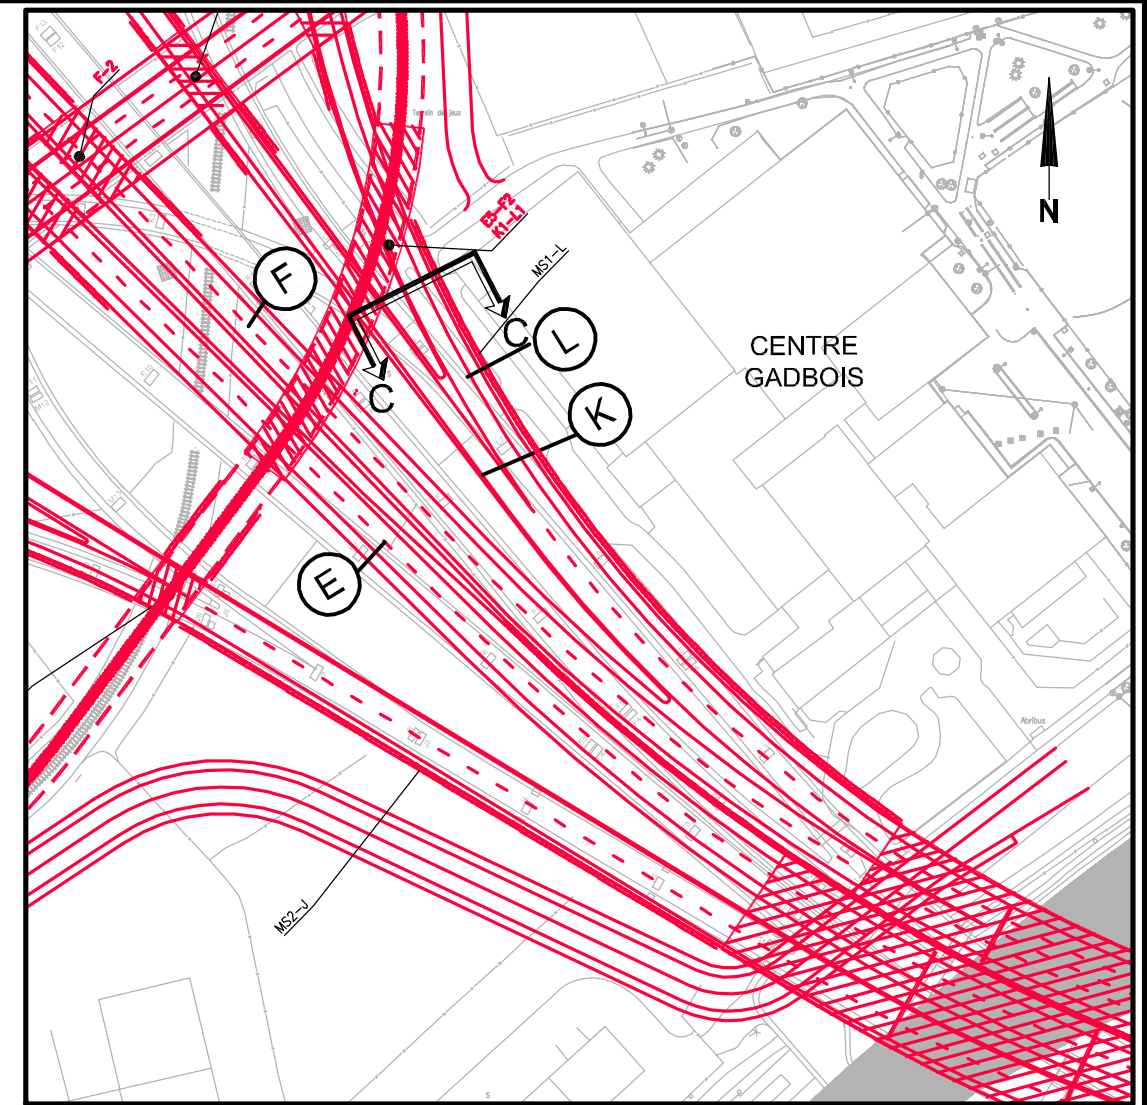

ÉCHELLE 1:2000

SITUATION EXISTANTE

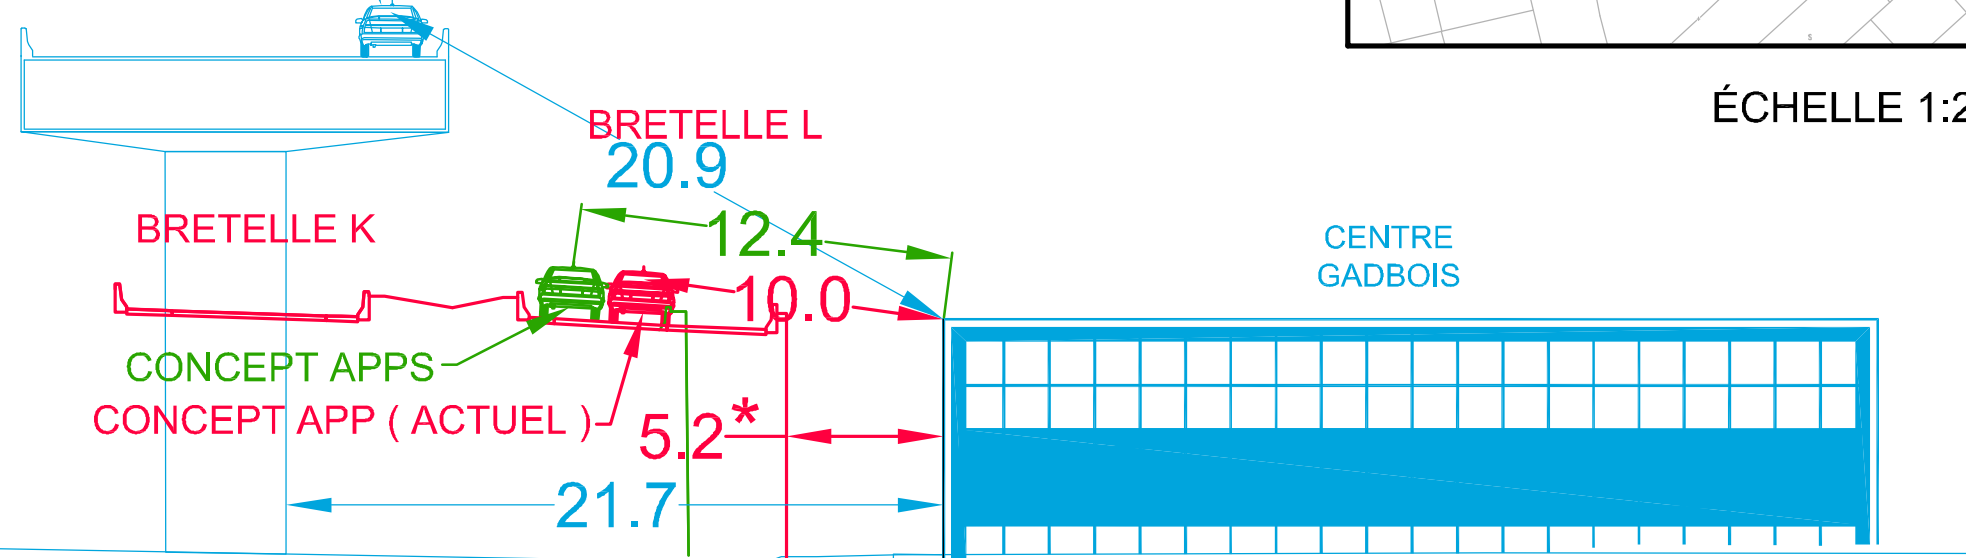

SECTION C-C

\* OPTIMISATION POSSIBLE



Dessiné : Marie-Eve Mc Neil, dess.  
 Préparé : Marc-André Renaud, ing.  
 Vérifié : Marc-André Renaud, ing.  
 Date : 2009/04/08  
 Échelle: : 1:250

titre:  
 PROJET DE RECONSTRUCTION  
 DU COMPLEXE TURCOT  
 SECTION CENTRE GADBOIS C-C  
 6 0 5 2 9 5 A G R C R 0 7 5 0 1