



SITUATION EXISTANTE



CONCEPT PROPOSÉ


262

DA52

Projet de reconstruction du complexe Turcot
à Montréal, Montréal-Ouest et Westmount

Montréal

6211-06-124

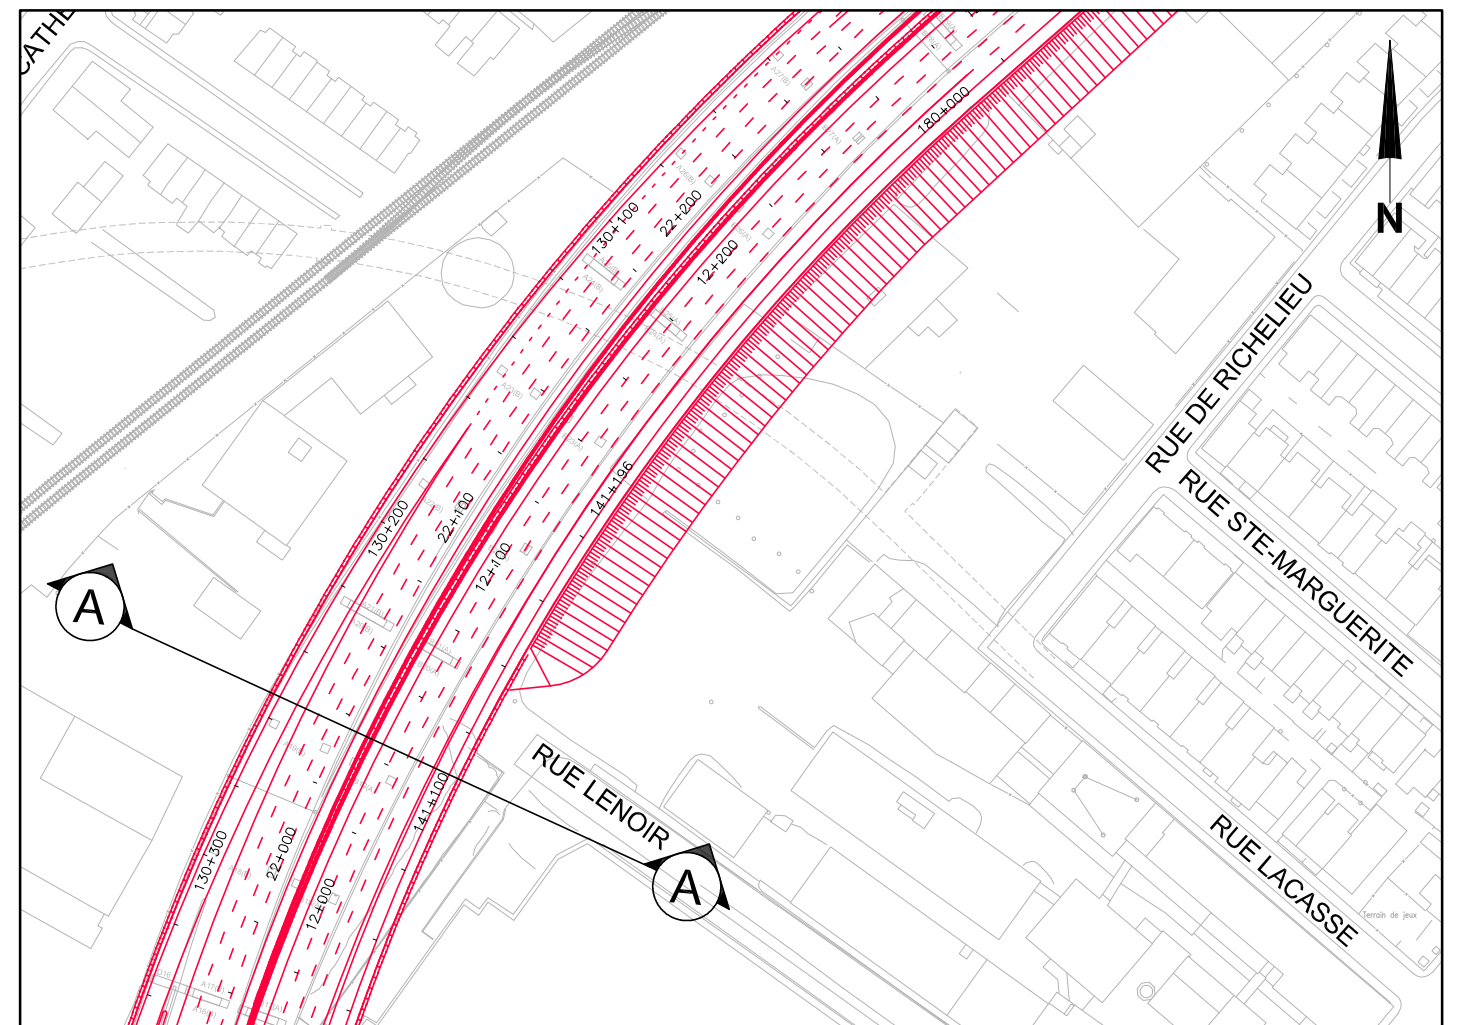

AUTOROUTE 720 DIR. OUEST

AUTOROUTE 720 DIR. EST

53.3

ÉCHELLE 1:2000

40.6

RUE LENOIR

SECTION A-A



client:



Dessiné : Marie-Eve Mc Neil, dess.

Préparé : Marc-André Renaud, ing.

Vérifié : Marc-André Renaud, ing.

Date : 2009/05/14

Échelle: : 1:300


titre:

PROJET DE RECONSTRUCTION
DU COMPLEXE TURCOT
SECTEUR RUE LENOIR - SECTION A-A



6 0 5 2 9 5 A | G R C R | 0 8 7 | 0 0



SITUATION EXISTANTE

 

CONCEPT PROPOSÉ

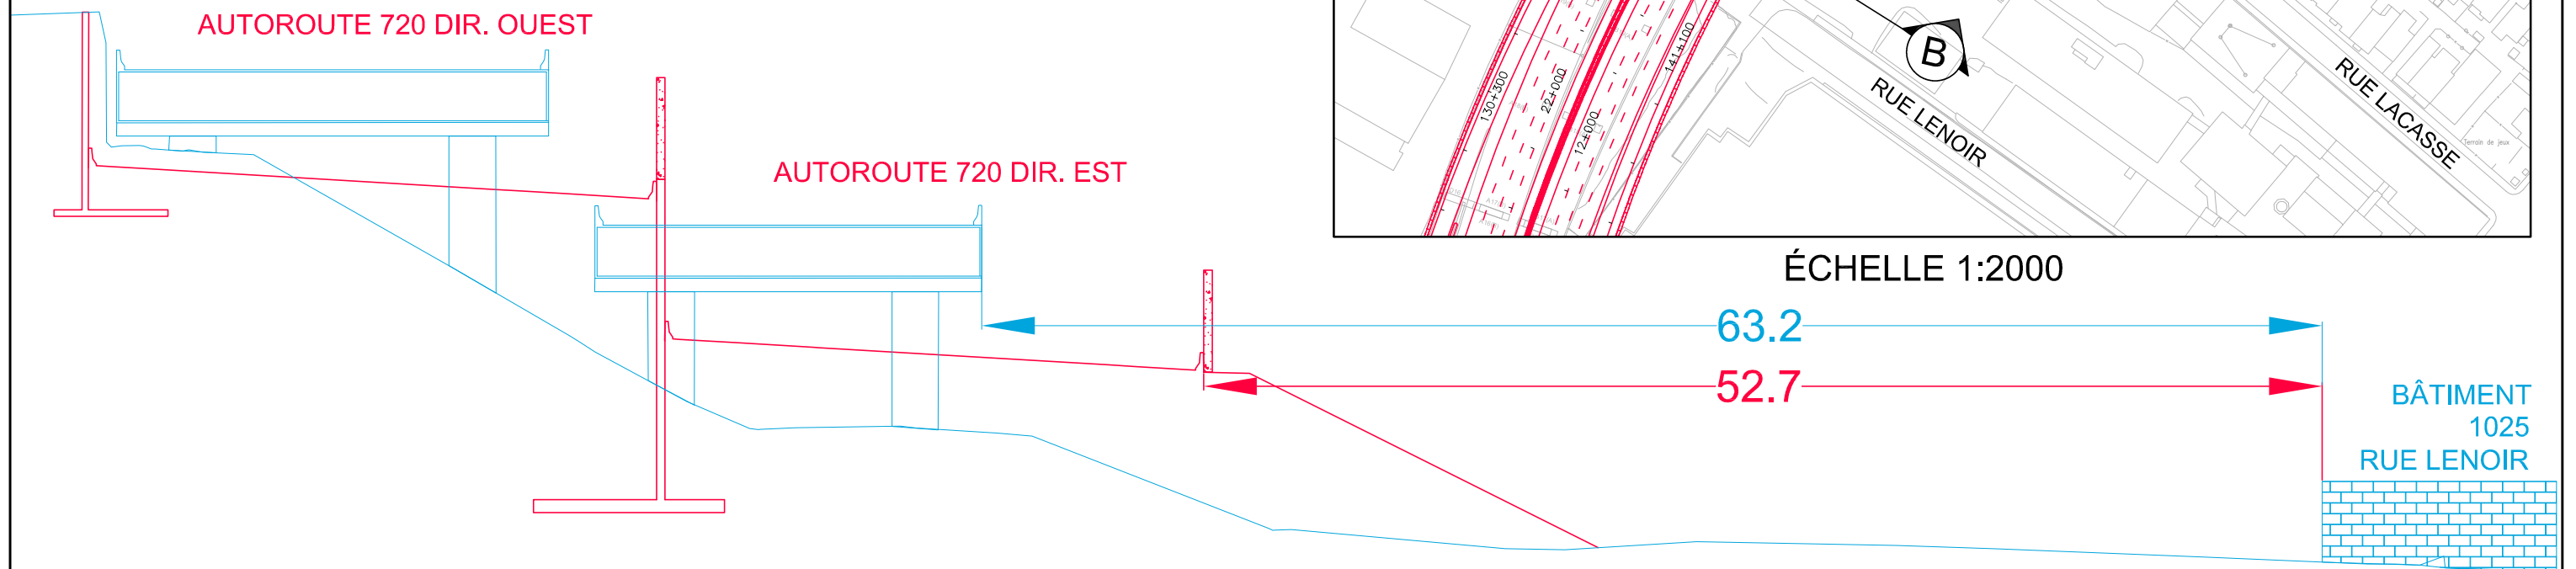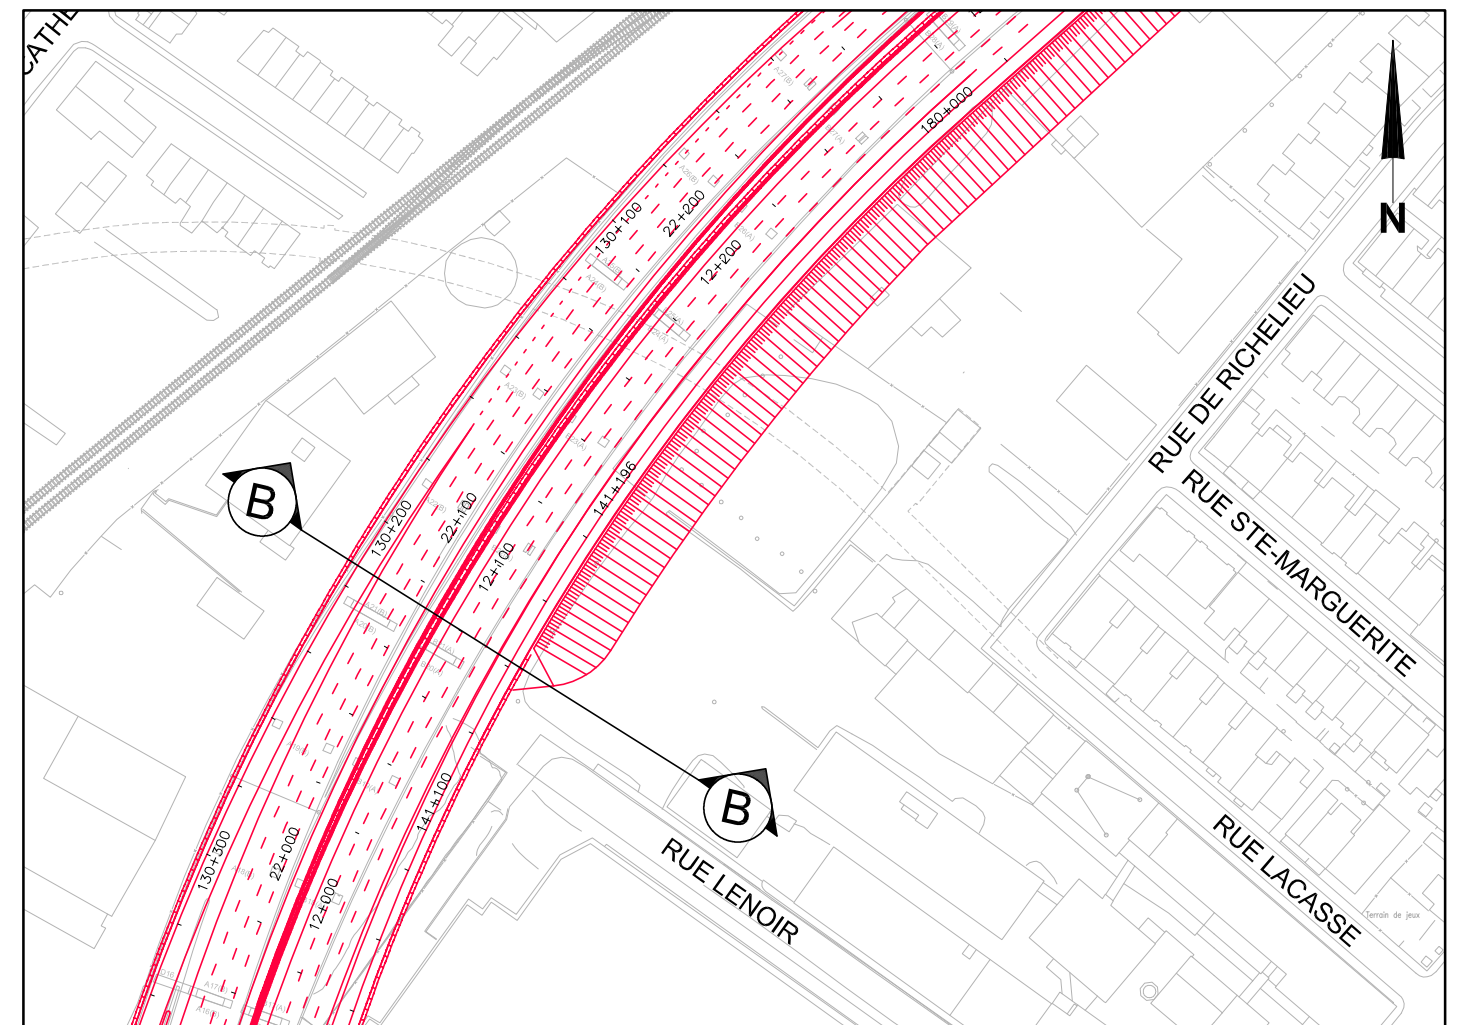

ÉCHELLE 1:2000

63.2

52.7

BÂTIMENT
1025
RUE LENOIR

SECTION B-B



client:



Dessiné : Marie-Eve Mc Neil, dess.

Préparé : Marc-André Renaud, ing.

Vérifié : Marc-André Renaud, ing.


Date : 2009/05/14

Échelle: : 1:300


titre:

PROJET DE RECONSTRUCTION
DU COMPLEXE TURCOT
SECTEUR RUE LENOIR - SECTION B-B


6 0 5 2 9 5 A G R C R 0 8 8 0 0

 


SITUATION EXISTANTE

 

CONCEPT PROPOSÉ

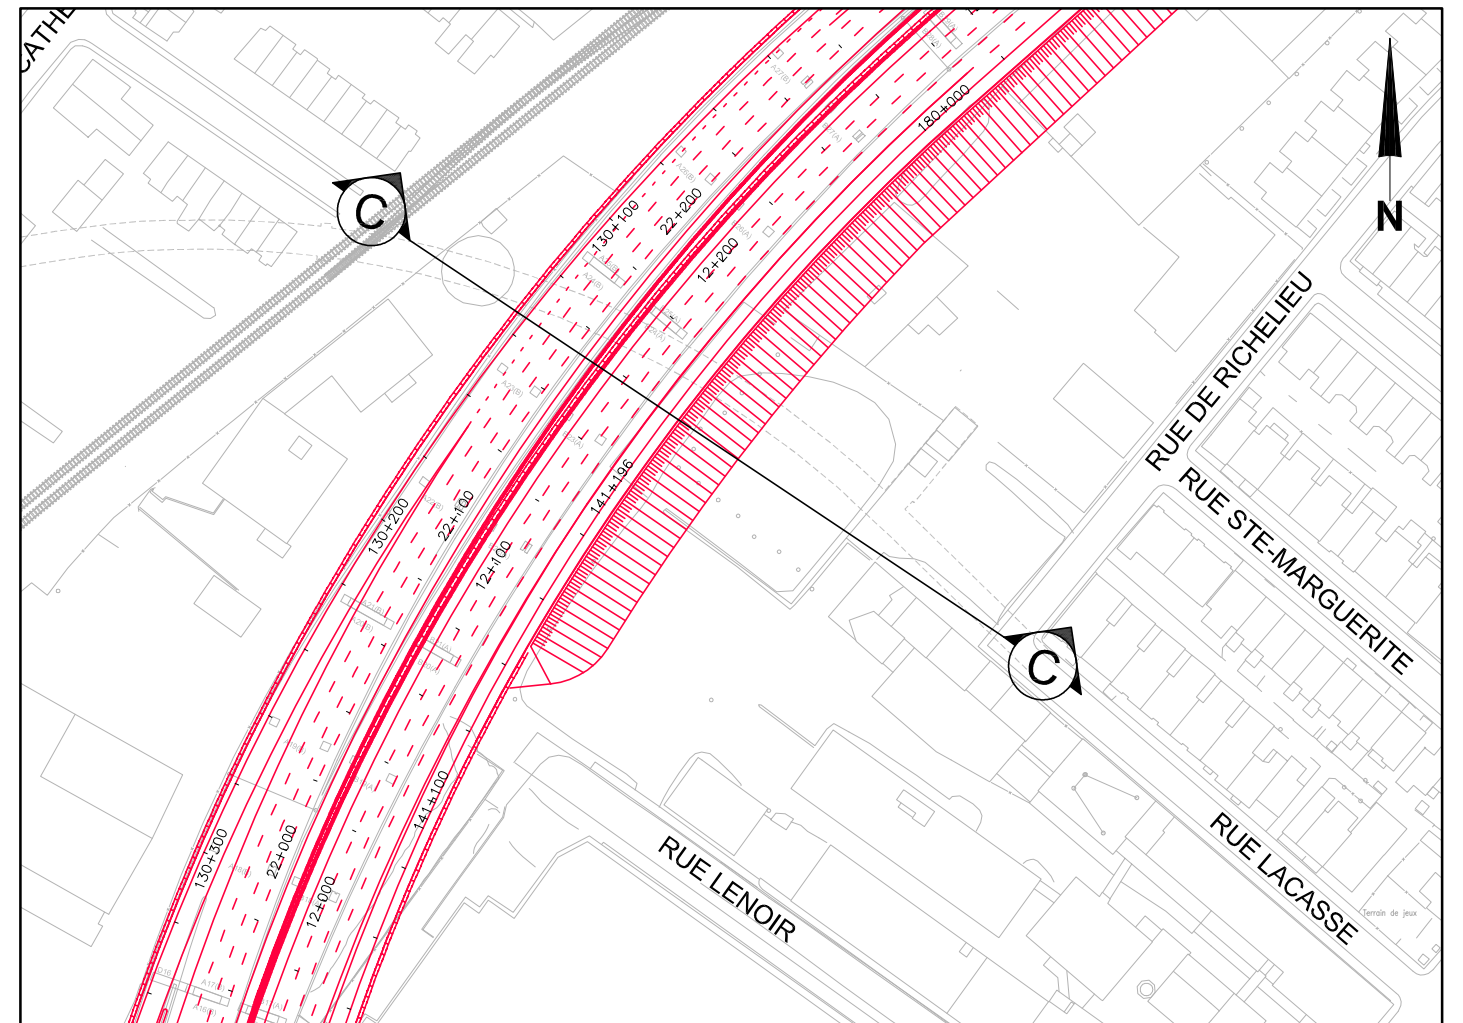

ÉCHELLE 1:2000

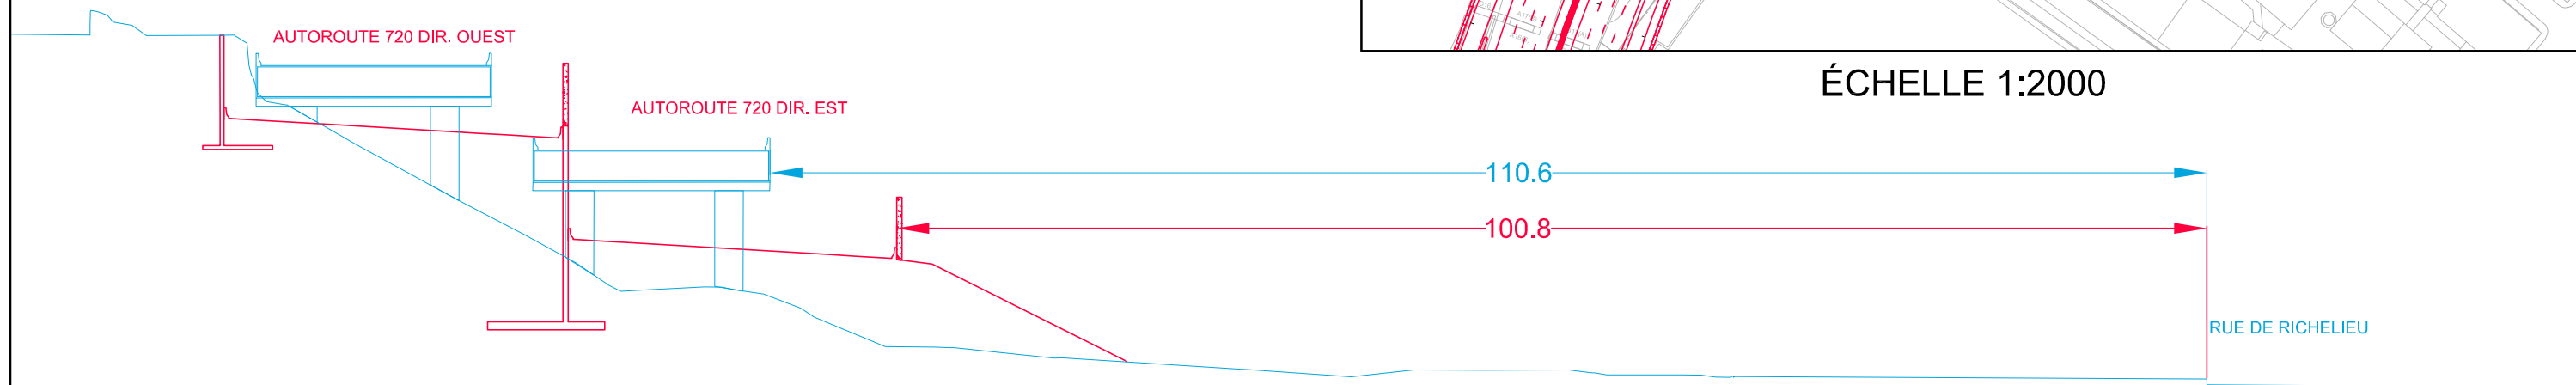

SECTION C-C



client:



Dessiné : Marie-Eve Mc Neil, dess.
 Préparé : Marc-André Renaud, ing.
 Vérifié : Marc-André Renaud, ing.
 Date : 2009/05/14
 Échelle: : 1:500

titre:

PROJET DE RECONSTRUCTION
 DU COMPLEXE TURCOT
 SECTEUR RUE LENOIR - SECTION C-C

6 0 5 2 9 5 A G R C R 0 8 9 0 0