

Figure 4.2

**LOCALISATION DES
 SONDAGES D'INVESTIGATION**

LÉGENDE:


-  Propriété d'Intersan
-  Puits de surface résidentiel
-  Puits d'observation aménagé dans l'aquifère de sable fin
-  Puits d'observation aménagé dans l'aquifère semi-captif du roc
-  Puits d'observation aménagé dans l'horizon d'argile silteuse
-  Puits d'observation aménagé dans l'horizon de till
-  Puits d'observation aménagé dans le LES
-  Puits d'observation démantelé dans le LES
-  Forage
-  Tranchée d'exploration
-  Station de pompage des lixiviats
-  Regard
-  Fossé de drainage
-  Drain souterrain
-  Fossé de drainage des eaux de précipitation
-  Mur de sol-bentonite du LES
-  Clé d'argile du LET actuel
- LA ↑ LA' Coupe LA-LA'

Source plan de base : André Simard & Ass., septembre 2001

N° contrat TECSULT : 05-10949



Avril 2003

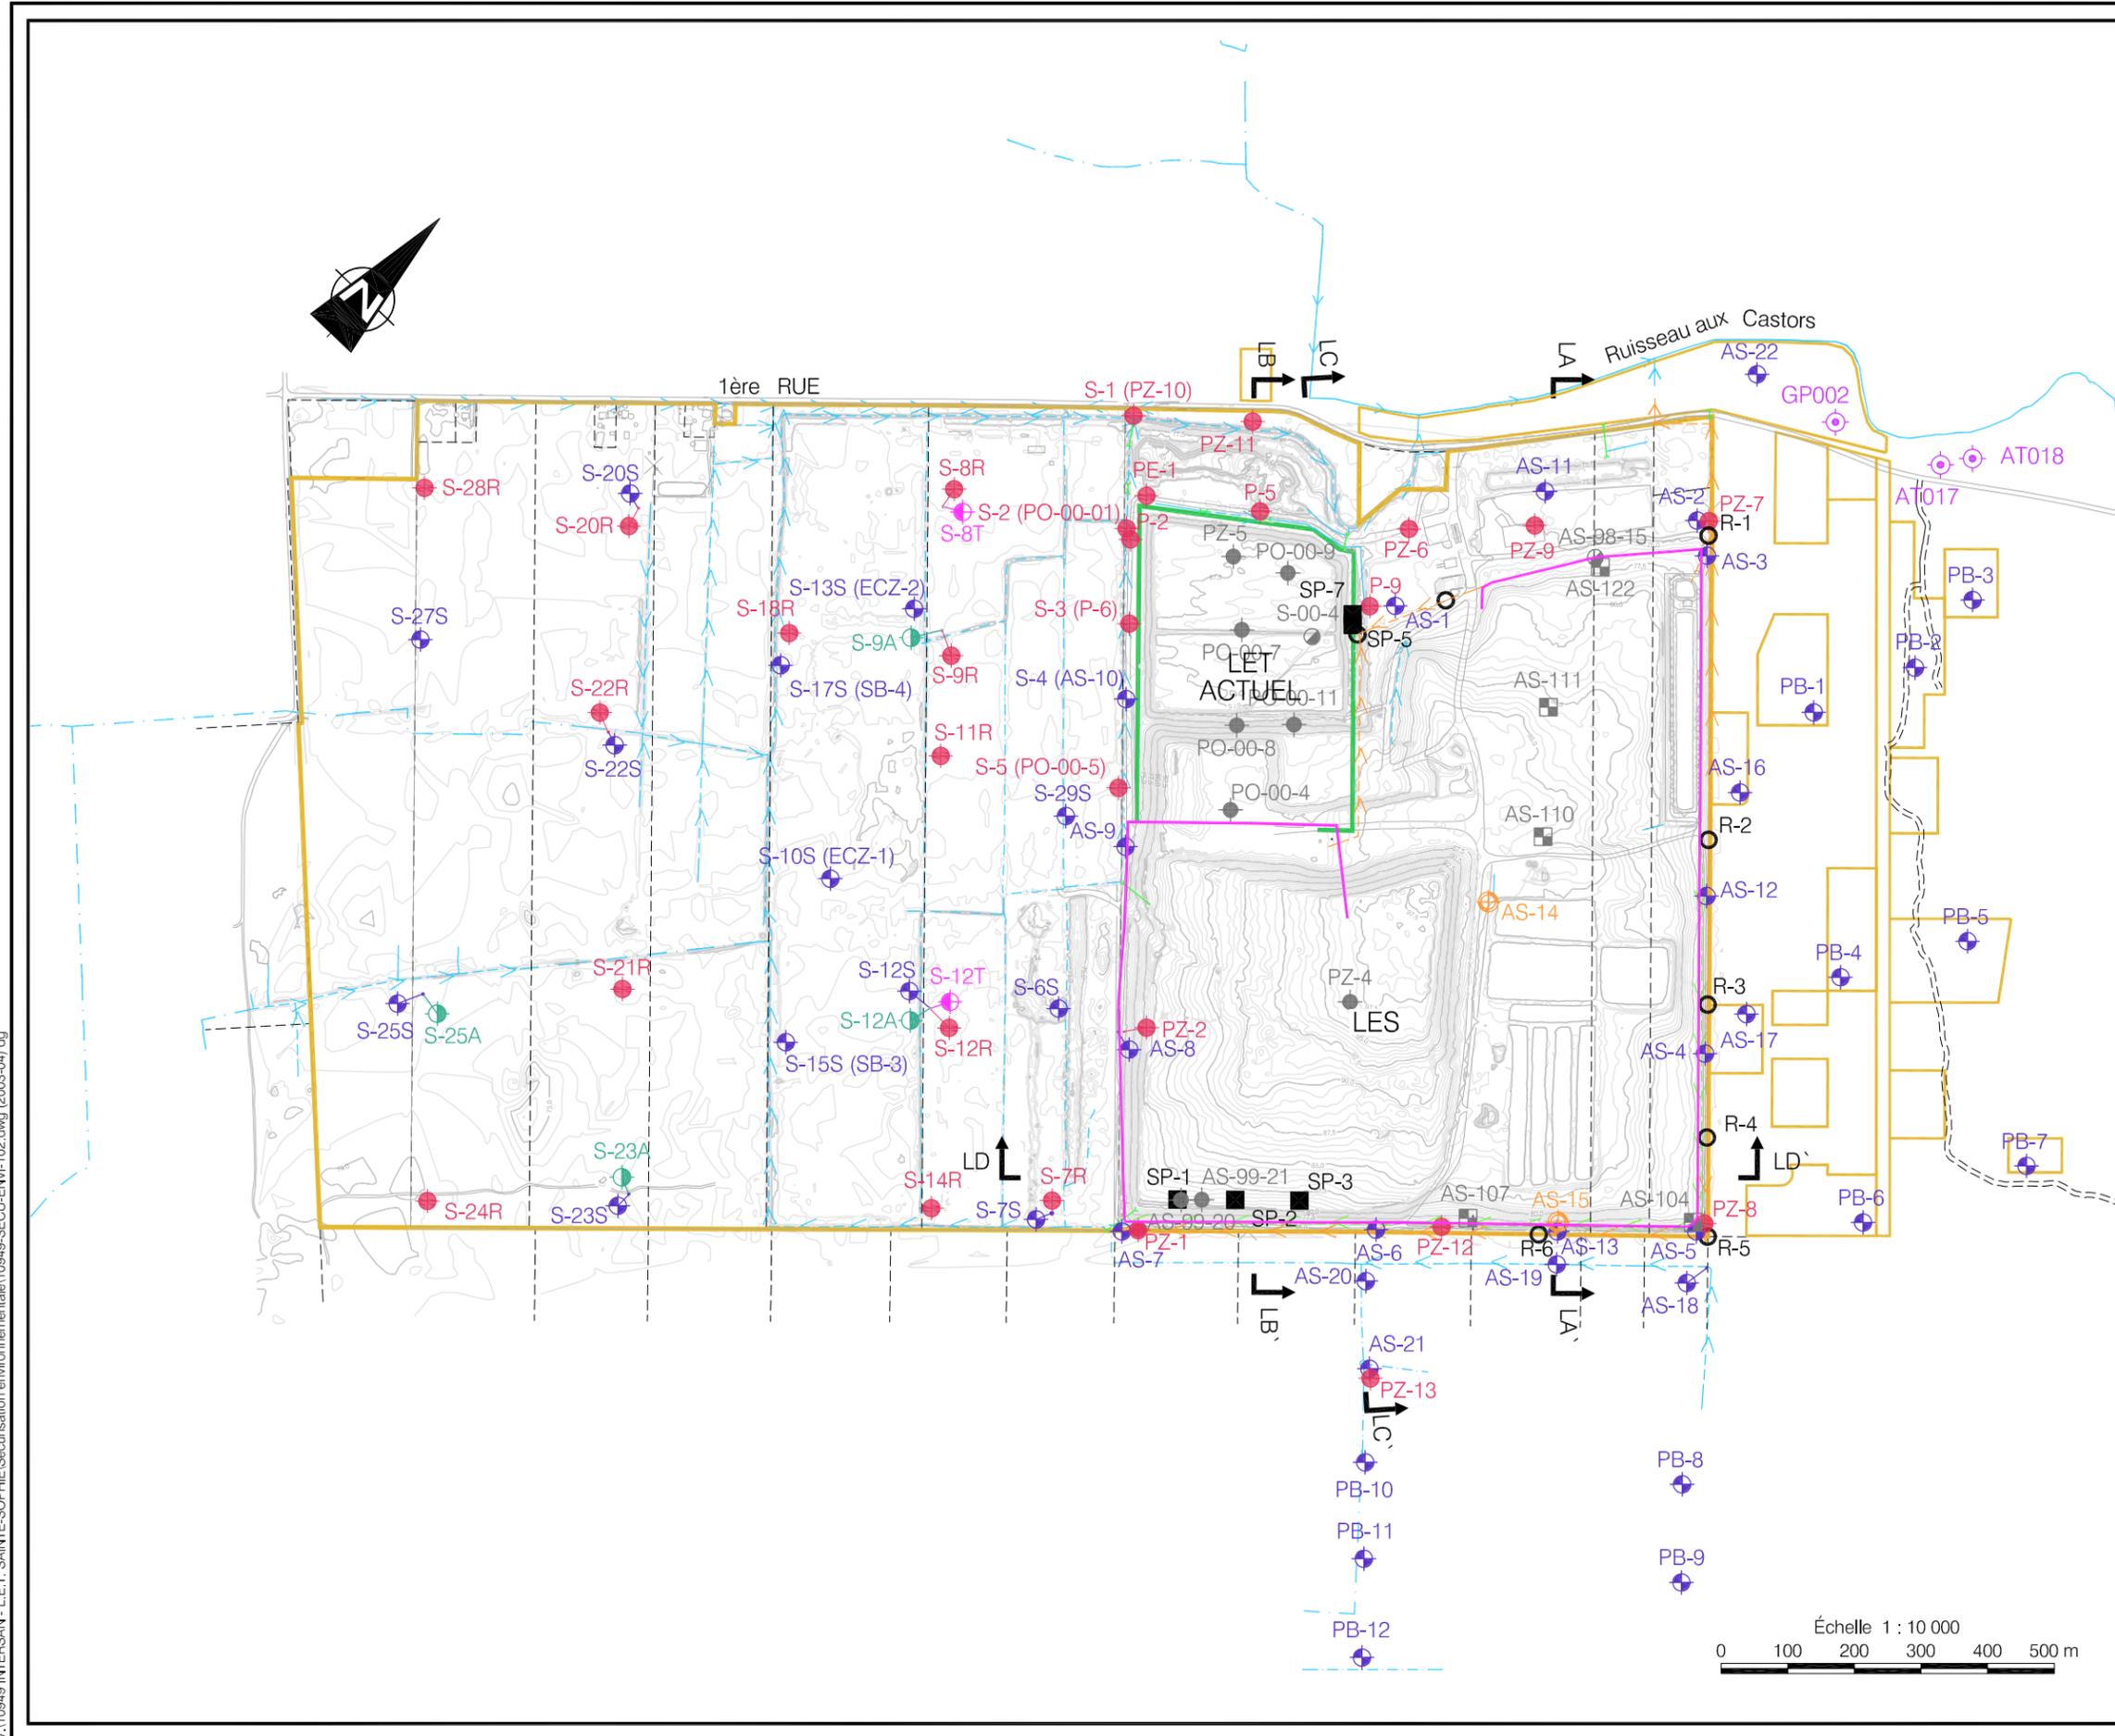

V:\10949 INTERSAN - L.E.T. - SAINTE-SOPHIE\Securisation environnementale\10949-SECU-ENV-102.dwg (2003-04).dgn