



Profil A-A'

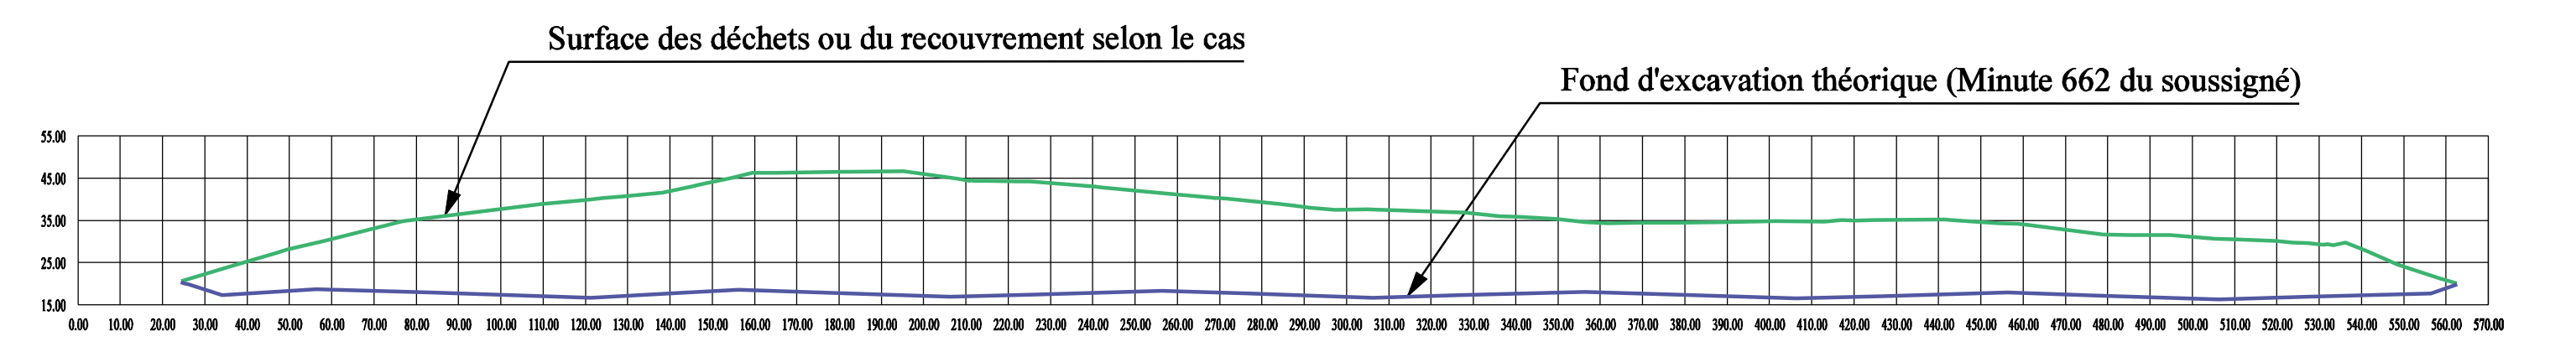

Profil B-B'

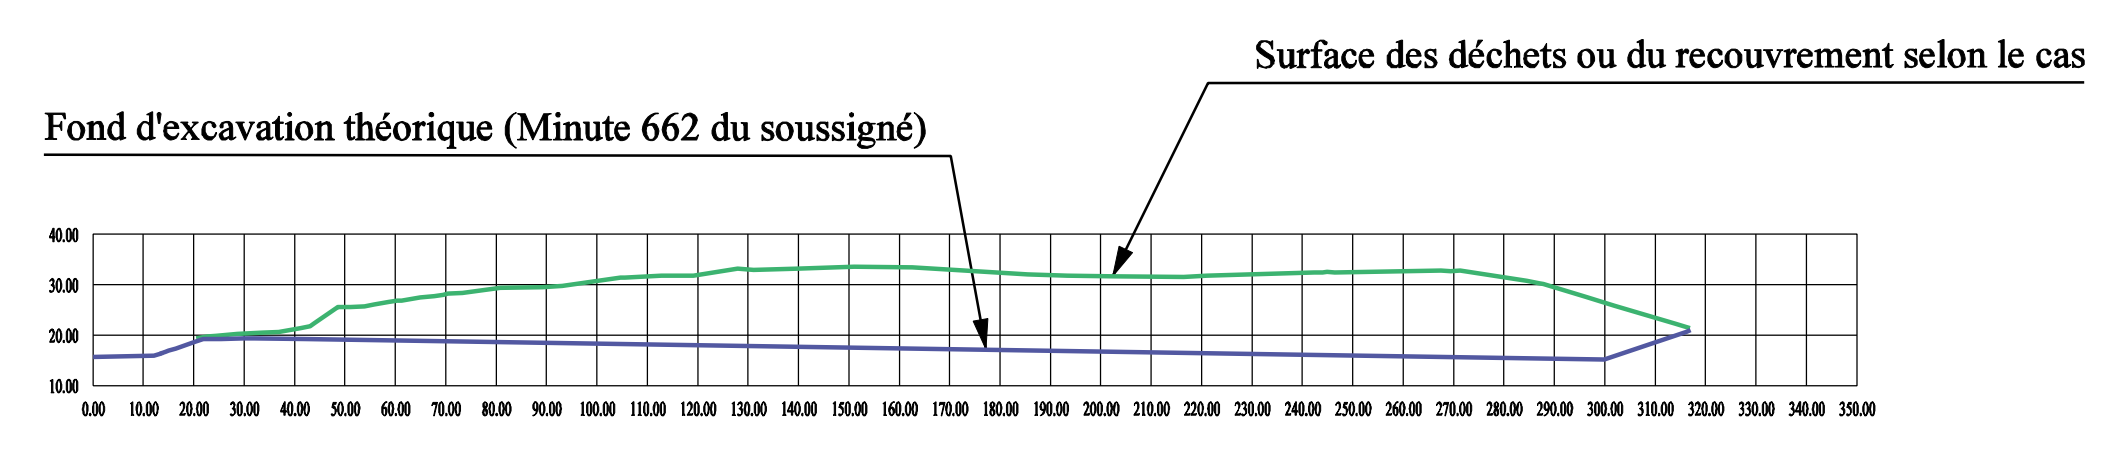

Profil C-C'

Légende

- Limite de servitude
- Pylone
- Ligne électrique aérienne
- Courbes de niveaux
- Surface des déchets contrôlés
- Surface des matériaux drainants contrôlés
- Surface de la mise en place d'argile

Tableau des superficies

Description	Superficies (m ²)
Superficie comblée avec recouvrement d'argile	70 667m ²
Superficie contrôlée avec matériaux drainants	89 372m ²
Superficie comblée avec déchets contrôlés (ref: minute 670 rev8 de A. Bernard a.g.)	104 621m ²
Superficie en exploitation	195 493m ²

Tableau des volumes

Description	Volumes (m ³)
Volume utilisé pendant l'année 2006	1 600 843m ³
Volume total utilisé depuis mai 2004	4 342 893m ³
Volume résiduel total	2 157 107m ³

NOTES

- Les altitudes indiquées sur ce document réfèrent au Datum Géodésique (nad 83).
- Les mesures indiquées sur ce document sont en mètres (SI).

REVISIONS

REMARQUES	DATES

BFI
EXPLORATION

USINE DE TRIAGE LACHENAIE LTEE

Titre : PROGRESSION DES TRAVAUX D'EXPLOITATION (DÉCEMBRE 2006)

Projet : EXPLOITATION DU SECTEUR NORD

Municipalité : VILLE DE TERREBONNE (Lachenaie)

Signé à Terrebonne le 16 janvier 2007

Par : ALAIN BERNARD, A.G.

Copie conforme

le _____ 20____

Par : _____

Échelle : 1:1500

Meunier Bernard Fournier Mc Clish
ARPENTEURS-GÉOMÈTRES

940 montée Masson, suite 100,
Terrebonne, Qc, J6W 2C9
Téléphone : 450-471-0388

Minute : 1154 Dossier : 16131