

## LE SKI DE FOND EN MINGANIE

Le Centre de Plein Air de la Minganie (CPAM) est un organisme à but non lucratif bien implanté dans son milieu depuis plus de vingt ans. Chaque année, environ 100 membres achètent leur carte et profitent des 15 kilomètres de pistes de ski de fond que leur offre le centre. Certains d'entre eux profitent également des pistes pour accéder au territoire afin de pratiquer la raquette. À l'été et à l'automne d'autres activités de plein air telles que la randonnée, l'escalade de rocher, la cueillette de petits fruits et de champignons y sont aussi pratiquées. En mai 2007, la Direction régionale de la gestion du territoire public de la Côte-Nord renouvelait la convention de droit de passage du CPAM pour une nouvelle période de 10 ans.

Le Centre de Plein Air de la Minganie poursuit d'année en année le développement de ses pistes. Encore cet automne, une dizaine de membres ont travaillé à l'aménagement d'une boucle supplémentaire dans le secteur du lac Pic-Bois. Le centre est fier de ses acquis dont le petit chalet qu'il entretient en bordure du lac, créant ainsi un lieu paisible pour prendre une pause et admirer le paysage.

Les administrateurs du centre s'intéressent au projet de la Romaine parce qu'ils veulent s'assurer que le tracé des lignes électriques ne passera pas à proximité des pistes (actuelles et projetées) du Centre de Plein Air de la Minganie.

En fait, lors d'une séance d'information offerte par Hydro-Québec au printemps 2008, le CPAM a été surpris de constater que le tracé de la ligne électrique passerait directement au dessus du lac Pic-Bois. D'autant plus surpris, qu'environ 2 ans plus tôt, suite à plusieurs échanges d'informations entre notre organisme et Hydro-Québec, on nous avait signifié que la ligne ne passerait pas sur le territoire du CPAM.

Afin d'éclaircir la situation, nous avons demandé une rencontre avec les représentants d'Hydro-Québec. Celle-ci a eu lieu en juin dernier. Hydro-Québec nous a alors présenté un nouveau tracé, qui passerait juste au nord des pistes. Bien que la ligne ne passe plus directement au-dessus des pistes de ski de fond, le CPAM n'est pas satisfait de cette proposition, car la ligne électrique sera visible de la piste de ski de fond et le bruit qu'elle émettra troublera la quiétude des skieurs.


Il faut bien comprendre que la région qui borde Havre-Saint-Pierre est dénuée d'arbres à bien des endroits: nous sommes entourés de tourbières. Le territoire aménagé par le CPAM est l'endroit propice le plus proche de Havre-Saint-Pierre (à l'est comme à l'ouest) pour la pratique d'activités de plein air. Les gens apprécient faire du ski dans les pistes du CPAM à cause de la tranquillité de sa forêt et de la beauté du site. D'ailleurs, le ministère des Ressources naturelles, de la Faune et des Parcs interdit toute coupe forestière à proximité de la piste, ce qui permet de préserver l'intégrité des lieux. De même, Hydro-Québec ne devrait pas toucher à l'intégrité de notre secteur.

Pour toutes ces raisons, le Centre de Plein Air de la Minganie veut qu'Hydro-Québec planifie le tracé de la ligne électrique de manière à ce qu'elle soit invisible et inaudible depuis la piste de ski de fond. Par exemple, si la ligne passait dans la vallée au nord du lac Okonéo, elle serait cachée par les montagnes.

Hydro-Québec doit comprendre qu'il est inconcevable pour notre organisme d'appuyer un tracé qui vient à l'encontre de nos valeurs, de celles de nos membres et du développement récréo-touristique en général.

Le projet d'aménagement des barrages hydroélectriques devrait être autorisé à la condition que les Minganois, qui aspirent à une qualité de vie et à un environnement naturel, ne perdent pas leurs infrastructures de loisirs.

Les membres du conseil d'administration sont inquiets et souhaitent obtenir l'appui du BAPE et l'entière collaboration d'Hydro-Québec dans ce dossier.

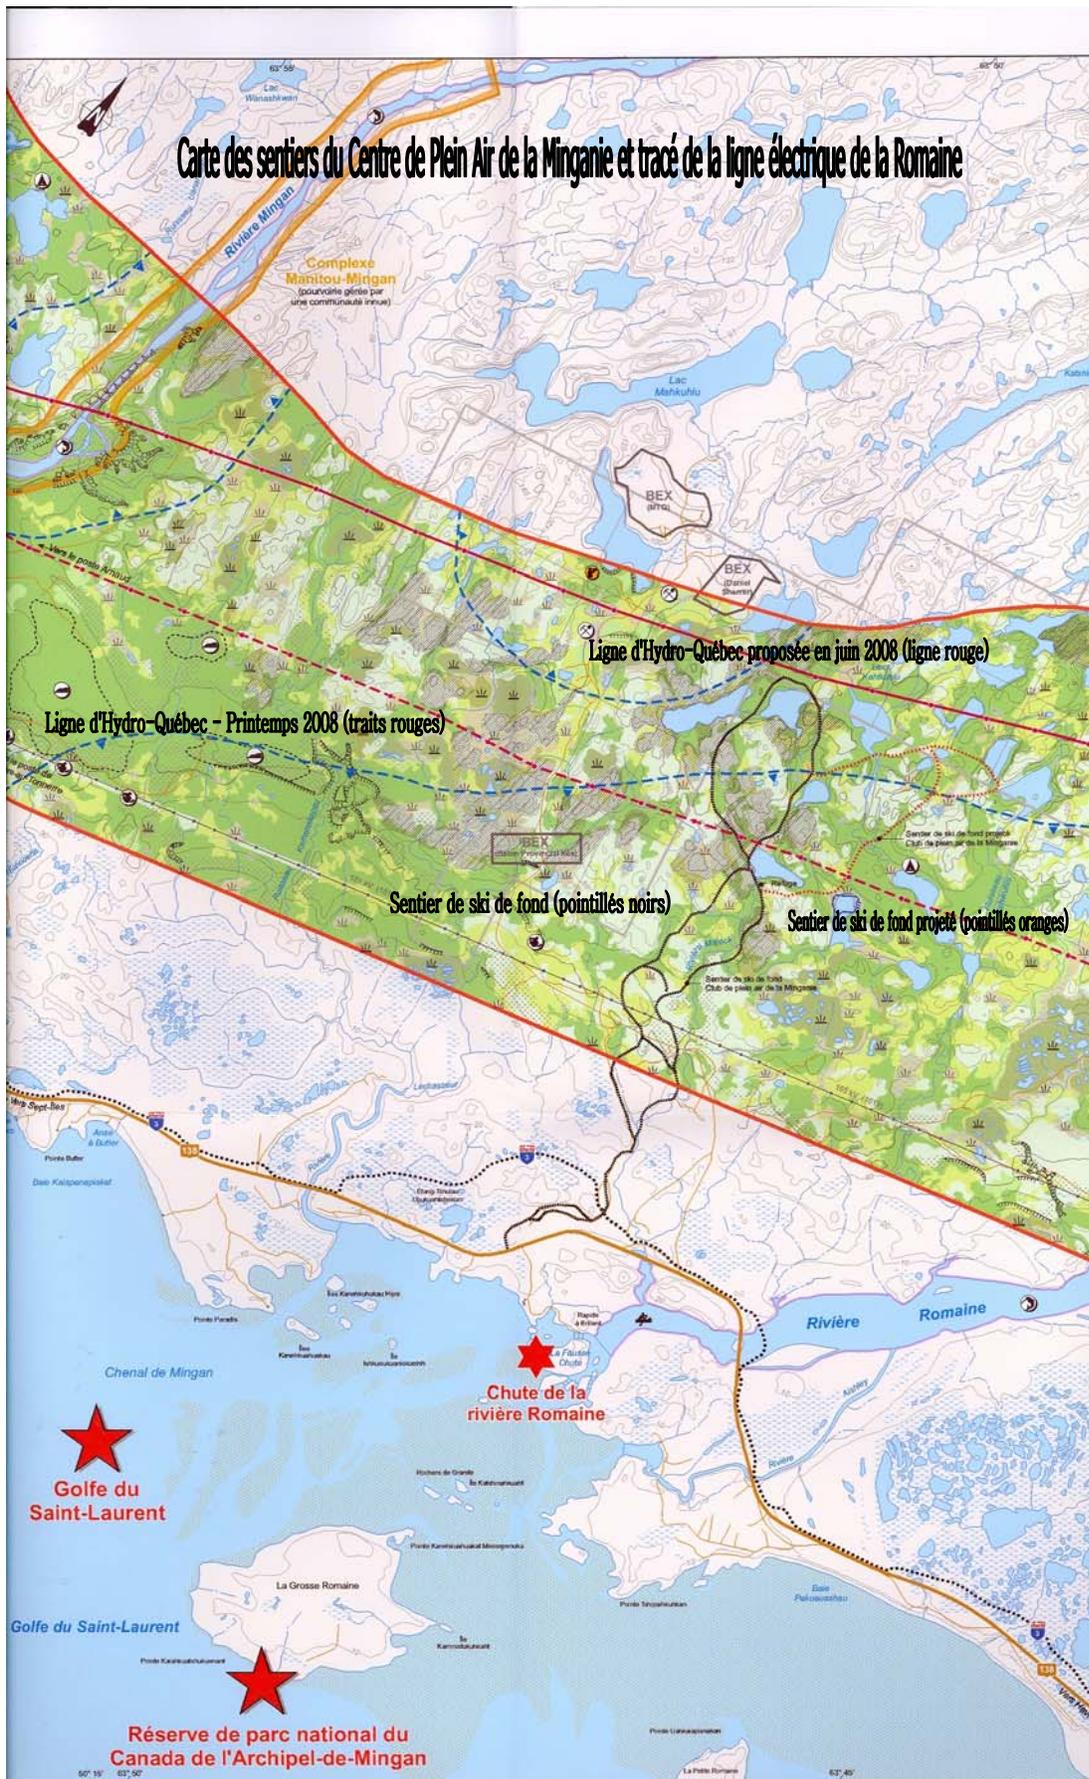

---

Centre de Plein Air de la Minganie  
Guylaine Côté, Secrétaire-trésorière  
1445, rue de la Digue  
Havre-Saint-Pierre (Québec) G0G 1P0  
Téléphone: (418) 538-3158  
Courriel: [etienneguylaine@globetrotter.net](mailto:etienneguylaine@globetrotter.net)

---