PROPOSITION DE TRACÉ
DIGUE DE LA COULÉE GAGNON

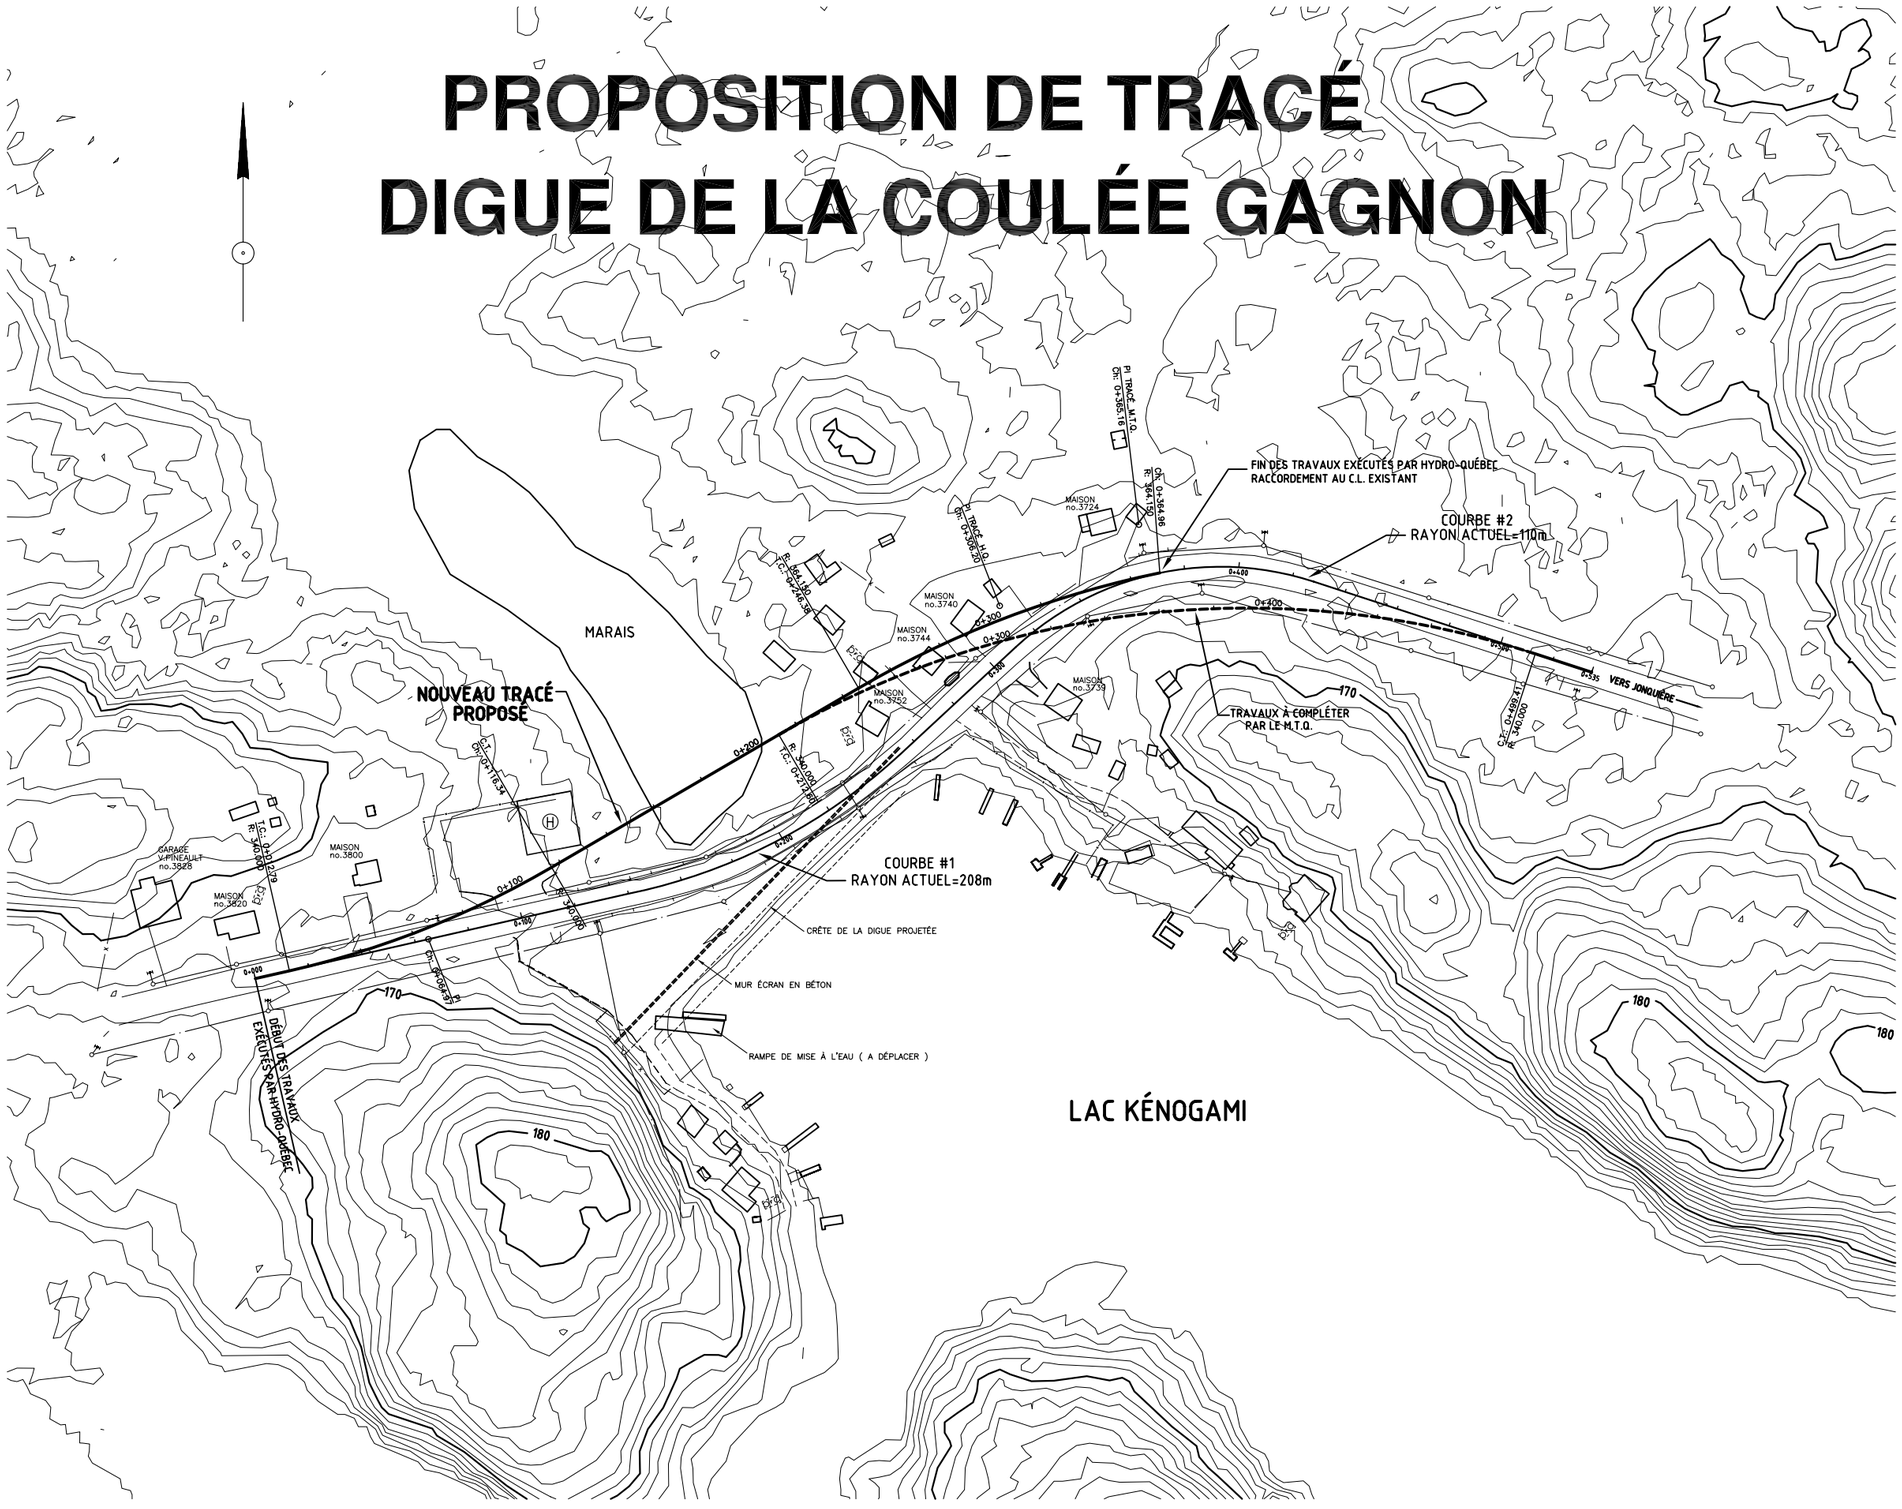

Date	Modifications (nature)	Par
2001-11-21	Date d'émission du plan	

Sceau

préparé par: Donald Boily ing.

Gouvernement du Québec
Ministère des Transports

Unité administrative

Direction générale
de Québec et de l'Est

Direction territoriale Saguenay - Lac-Saint-Jean - Chibougamau

Service des Projets

Titre

DIGUE COULÉE GAGNON

0+000 à 0+535

Échelles
horizontale 1:1000
verticale

Identification technique

Identification de regroupement 1/1

FORMAT ISO A1 V-2382