


MINISTÈRE DES TRANSPORTS

Programme d'amélioration de la route 389 Projet B - Baie-Comeau à Manic-2


Audiences publiques du BAPE

Fonctionnement des accès aux
chalets

Accès aux chemins Couillard et du Fer-à-Cheval

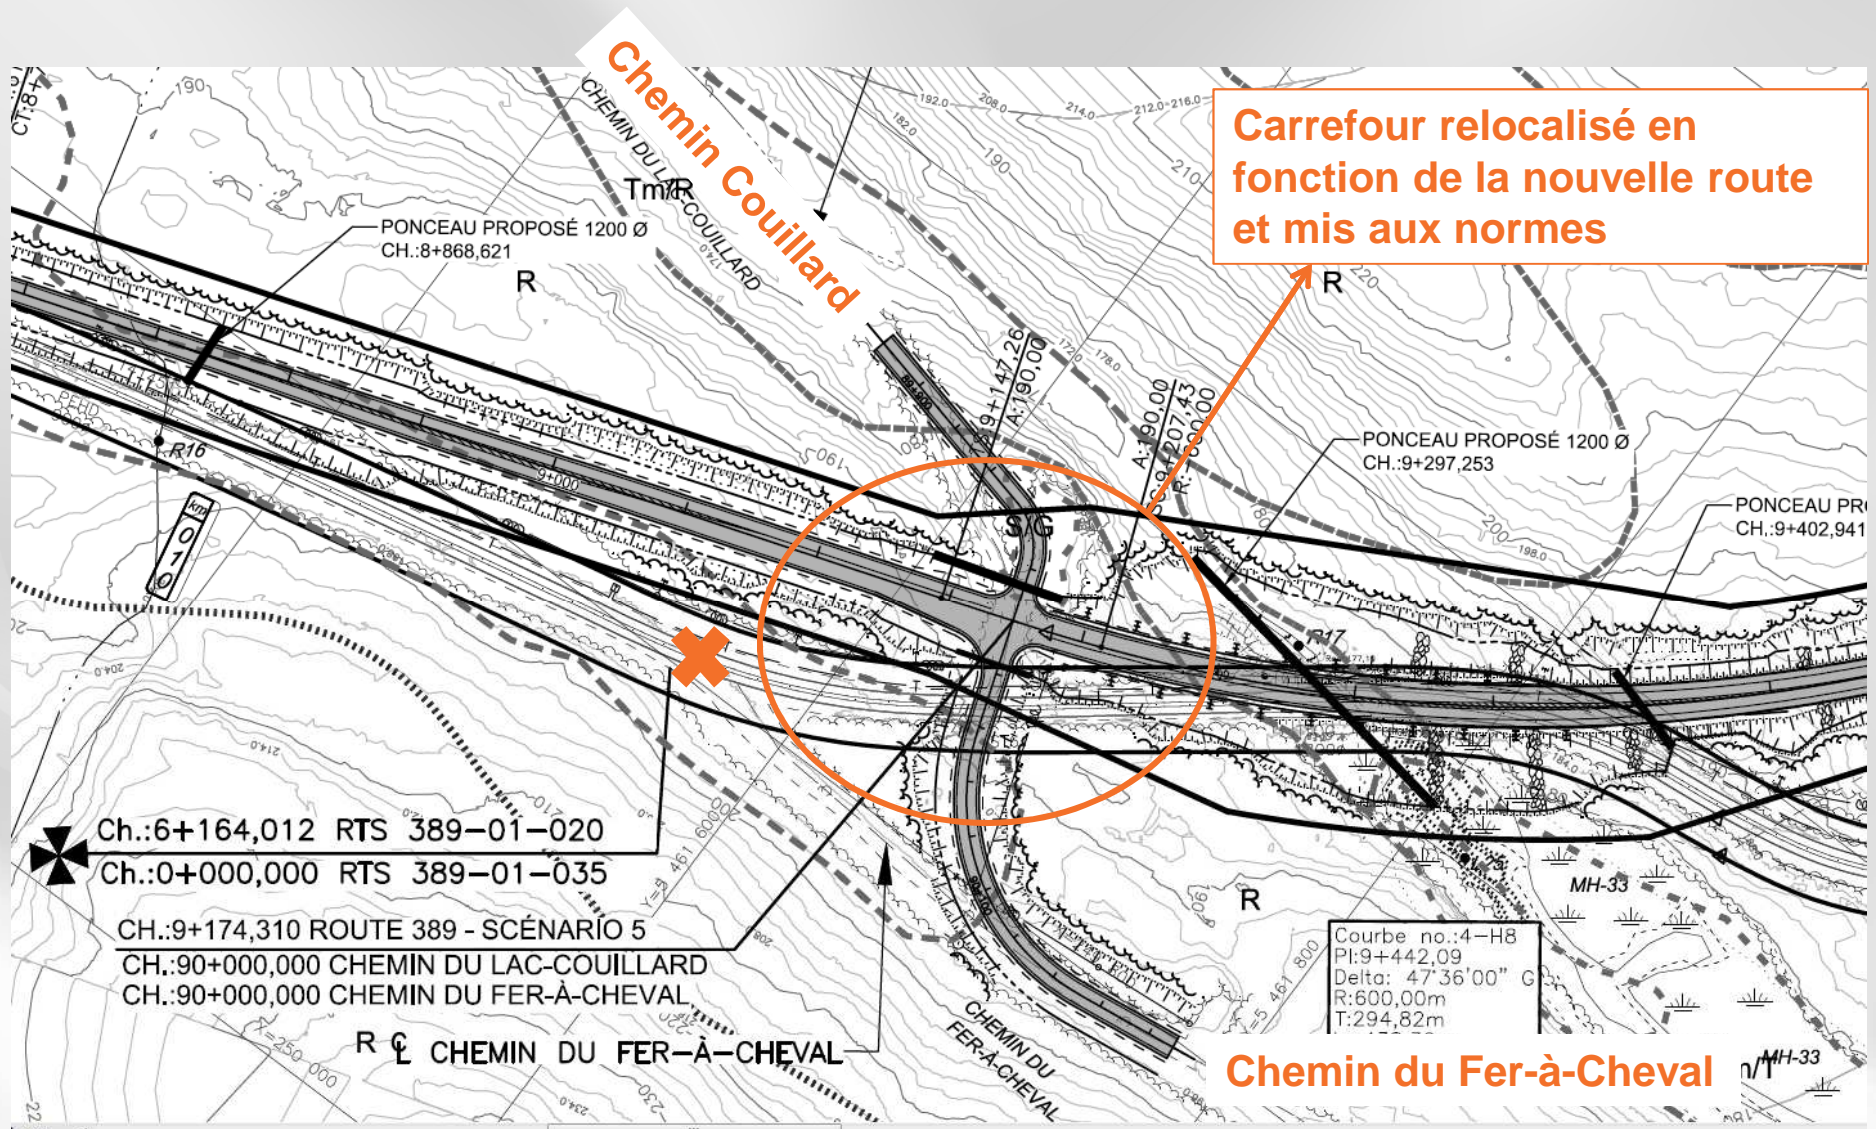

Accès au chemin du Lac-Denise

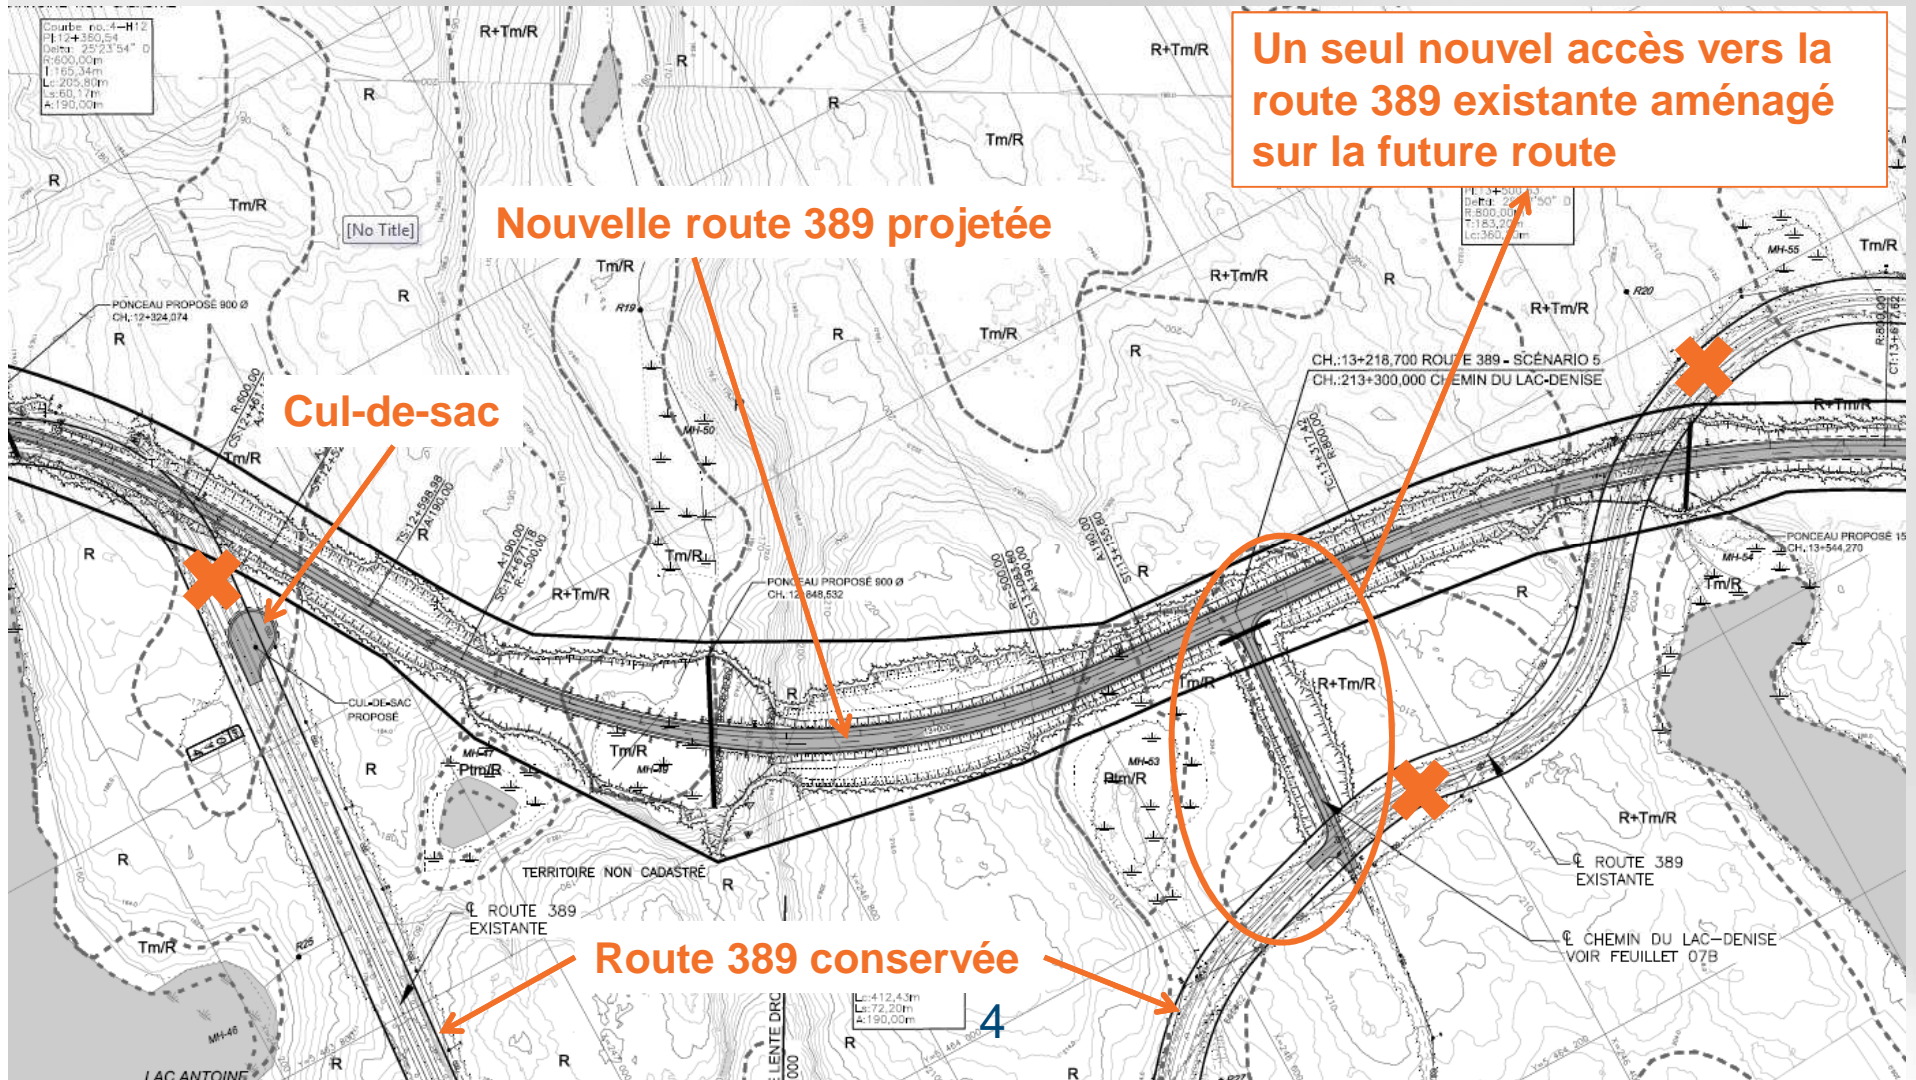

Constats

- *Tous les chemins et accès actuels menant à la route 389 seront raccordés à la future route, incluant les divers chemins privés et les accès appartenant à Hydro-Québec*
- *Les carrefours seront mis aux normes et bénéficieront d'une augmentation de leur sécurité*