

272

DC14

Projet de parc éolien à Saint-Robert-Bellarmin

6211-24-034

**Rafael Carvalho, M. Env.**

Analyste

Bureau d'audiences publiques sur l'environnement (BAPE)

Édifice Lomer-Gouin

575, rue Saint-Amable, bureau 2.10

Québec (Québec) G1R 6A6

Téléphone : 418 643-7447 poste 520

Sans frais : 1 800 463-4732

Télécopieur : (418) 646-9474

[rafael.carvalho@bape.gouv.qc.ca](mailto:rafael.carvalho@bape.gouv.qc.ca)[www.bape.gouv.qc.ca](http://www.bape.gouv.qc.ca)

Devez-vous vraiment imprimer ce courriel ? Pensons à l'environnement !

Avis de confidentialité : L'information transmise dans ce courriel est de nature privilégiée et confidentielle. Elle est destinée à l'usage exclusif du destinataire identifié ci-dessus. Si vous n'êtes pas le destinataire visé, vous êtes par la présente avisé qu'il est strictement interdit d'utiliser cette information, de la copier, de la distribuer ou de la diffuser. Si cette communication vous a été transmise par erreur, veuillez la détruire et nous en aviser immédiatement. Merci de votre collaboration.

-----Message d'origine-----

**De :** Christine Fortin [mailto:[cfortin@upa.qc.ca](mailto:cfortin@upa.qc.ca)] **De la part de** Denis Lacasse**Envoyé :** 11 novembre 2010 16:35**À :** Carvalho, Rafael (BAPE)**Objet :** Projet éolien Saint-Robert-Bellarmin

Le 11 novembre 2010

Monsieur Rafael Carvalho, analyste  
Ministère du Développement durable, de l'Environnement et des Parcs  
Bureau d'audiences publiques sur l'environnement (BAPE)

Bonjour,

Les Permissionnaires, réunis en assemblée générale spéciale hier soir, ont accepté le projet de Protocole d'entente négocié, soit la version du 9 novembre 2010, avec quelques

2010-11-11

modifications ou ajustements mineurs, à savoir :


- Il y a ambiguïté en rapport à quel permissionnaire l'éolienne # 19 touche. Suite aux informations reçues en journée, nous sommes à faire des vérifications. On vous revient.
- À l'article 3.1.3, l'expression « total ou partiel » devrait apparaître à deux endroits dans cet article et non à un seul endroit. Ajouter à la première ligne de la page 7, après le mot solution « totale ou partielle ».
- À l'article 3.3.2 : remplacer article 0 par 3.3.1
- À l'article 4, 2<sup>e</sup> paragraphe, revoir la formulation en début de paragraphe.
- Annexe 4 : Deux stations de pompage situées près des éoliennes devraient être indiquées sur la carte. Vous trouverez sur la carte jointe la localisation approximative de ces deux bâtiments. Encore là, comme le temps nous presse, nous proposons que cette carte soit ajustée plus tard et jointe à l'Entente par la suite.
- Annexe 5 : L'avant-projet qui nous a été fourni comporte des imprécisions. Ayant eu une carte à plus grande échelle, il nous a été possible de bien localiser les éléments sensibles. Vous trouverez cette carte en annexe avec les corrections proposées.

Veuillez agréer, Monsieur, l'expression de nos meilleurs sentiments.

Denis Lacasse, directeur régional  
**Fédération de l'UPA de la Beauce**  
2550, 127e Rue, Saint-Georges QC G5Y 5L1  
Téléphone : (418) 228-5588 - Télécopieur : (418) 228-3943  
Courrier : [dlacasse@upa.qc.ca](mailto:dlacasse@upa.qc.ca) - [www.upabeauce.qc.ca](http://www.upabeauce.qc.ca)

**Avis relatif à la confidentialité**

Ce message contient des renseignements qui peuvent être confidentiels ou protégés. Il s'adresse au destinataire prévu ou à une personne autorisée à le recevoir en son nom. Si vous l'avez reçu par erreur, nous vous prions d'en informer l'auteur dans les meilleurs délais, de ne pas divulguer son contenu et de le supprimer de votre système.

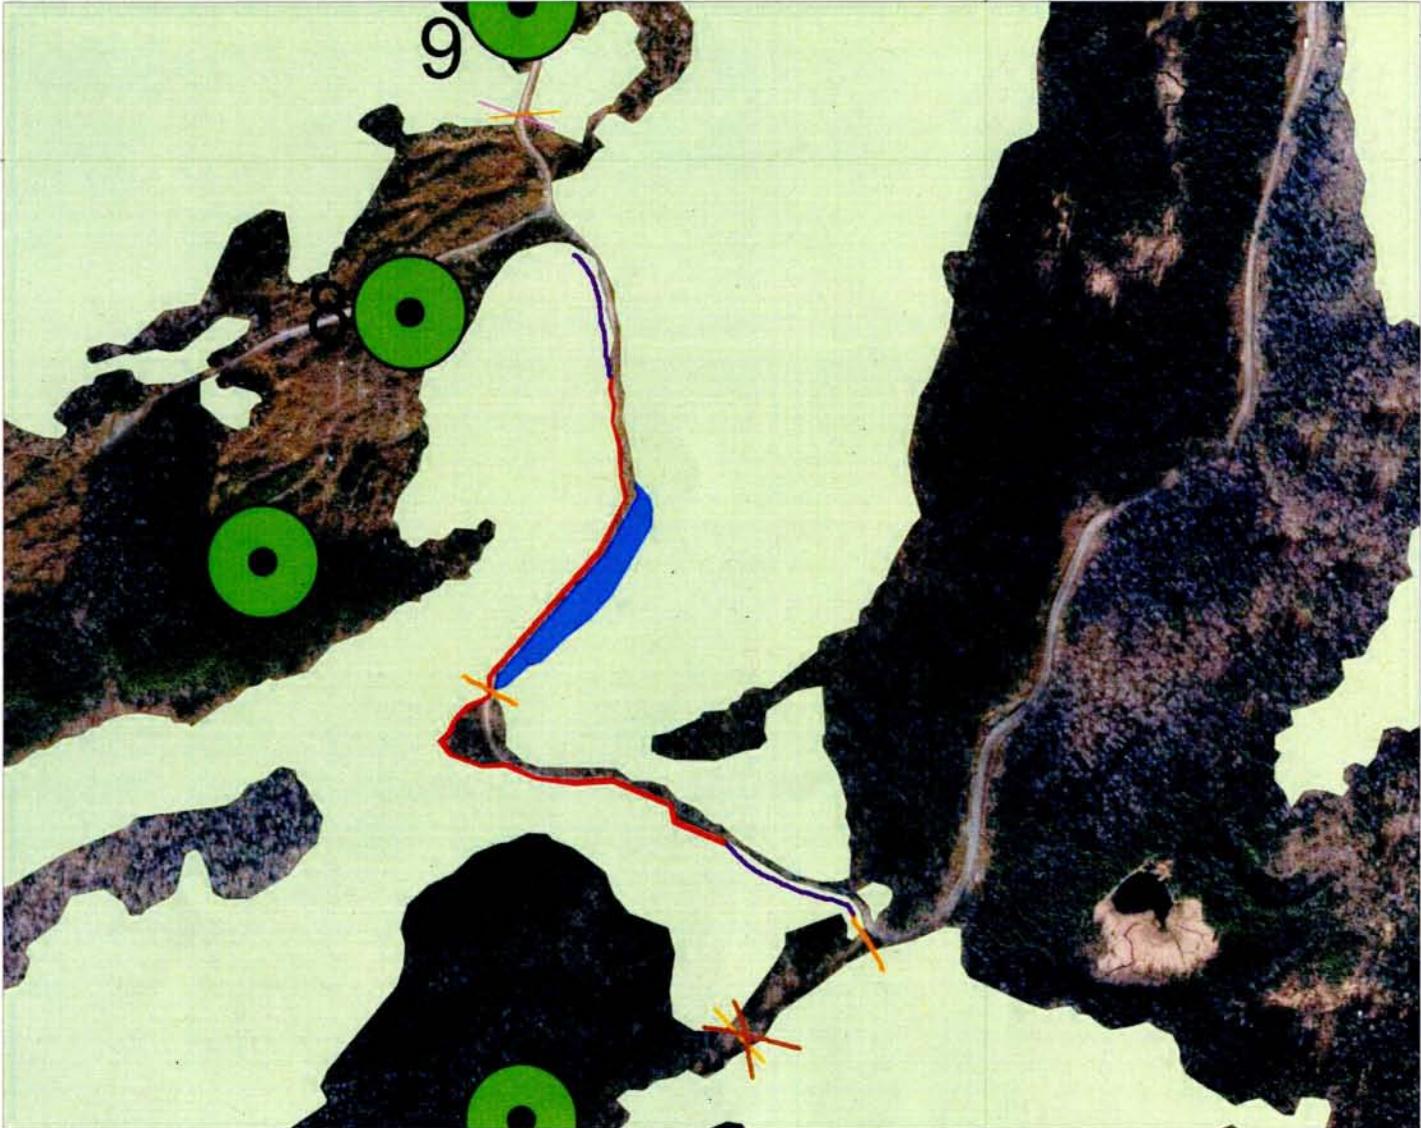

**Parc éolien de Saint-Robert-Bellamin**


**Légende**


- Zone A
- Zone B
- Zone C
- Zone D
- 20100920\_SRB\_Lay20\_80MW
- Érablières



1:2 000



Nom du fichier  
 20100920\_SRB\_Lay20\_80MW\_Catégorie  
 Dessiné par Jérôme Collet  
 Demandeur par Mathieu Paquet  
 Date: 2010 11:09  
 Projection UTM NAD83 Zone 18

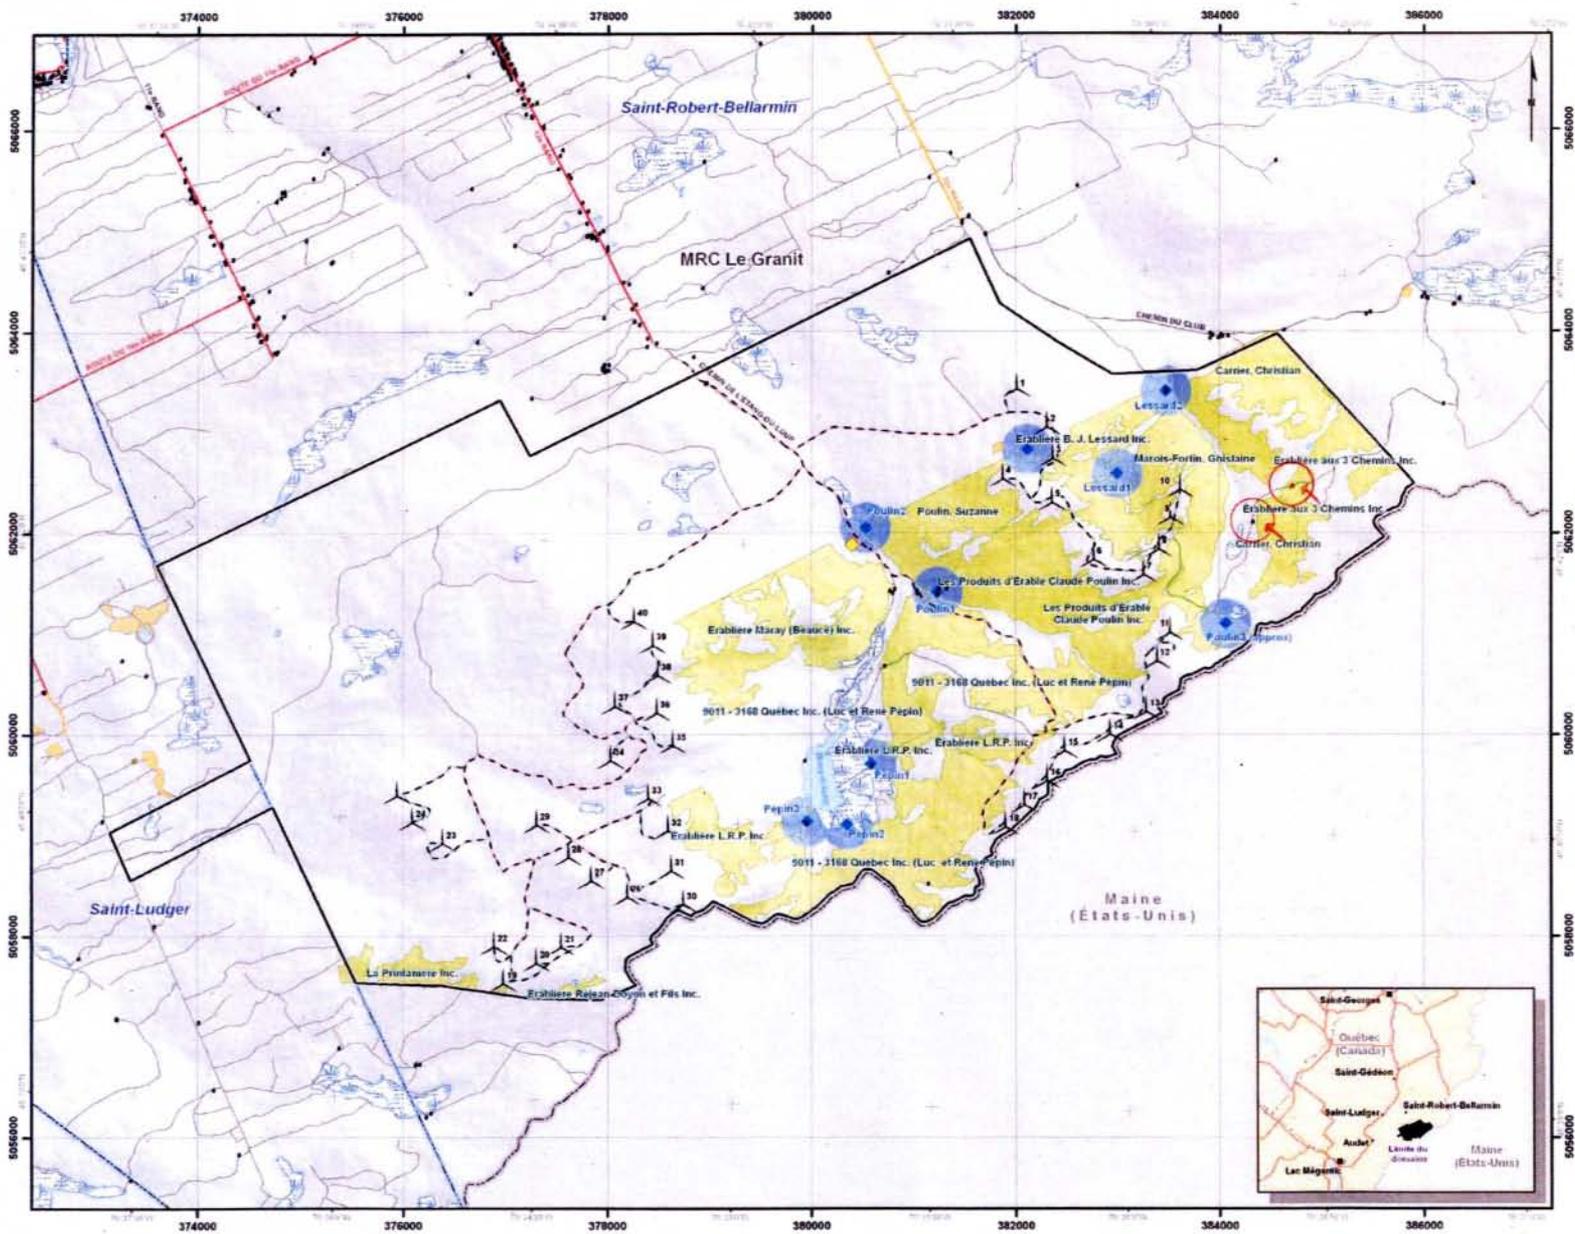

- Légende**
- Éléments du projet**
- ▭ Limite du domaine
  - ⚡ Éolienne (40)
  - Poste de raccordement
  - - - Chemin existant - à être utilisé (Layout 02)
  - - - Chemin proposé (Layout 02)
- Autres éléments**
- Bâtiment (résidence, erablière, chalet et camp de chasse)
  - Station de pompage
  - Route pavée
  - Route non pavée
  - Chemin carrossable non pavé, non carrossable
  - Cours d'eau
  - Cours d'eau intermittent
  - Municipale
  - Frontière canado-américaine
  - Banc d'emprunt
  - Carrière
  - ⊕ Milieu humide
  - Plan d'eau
  - Erablière sous permis
  - Station de pompage - zone tampon de 250 m



Projet éolien de Saint-Robert Bellarmin

**CARTE 1  
CONFIGURATION APRÈS LA VISITE DE SITE  
ET ERABLIÈRES SOUS PERMIS**



4 novembre 2010

Projet éolien UTM Zone 18NAD83  
Données BC TO 1:20000, Contour 100M  
Groupe Hénergies (Site d'archéologie) Jean-Yves Proulx, S.E.  
Projet éolien de Saint-Robert-Bellarmin

