


Nous 1 arrêt de Carson
à Cardinal
aucune lumière

Emy 7 à 10 arrêts du

Sud de Heron à ~~Rambo~~
Arthur Festeau

+ 4 lumières
sont incluses dans
les 10 arrêts

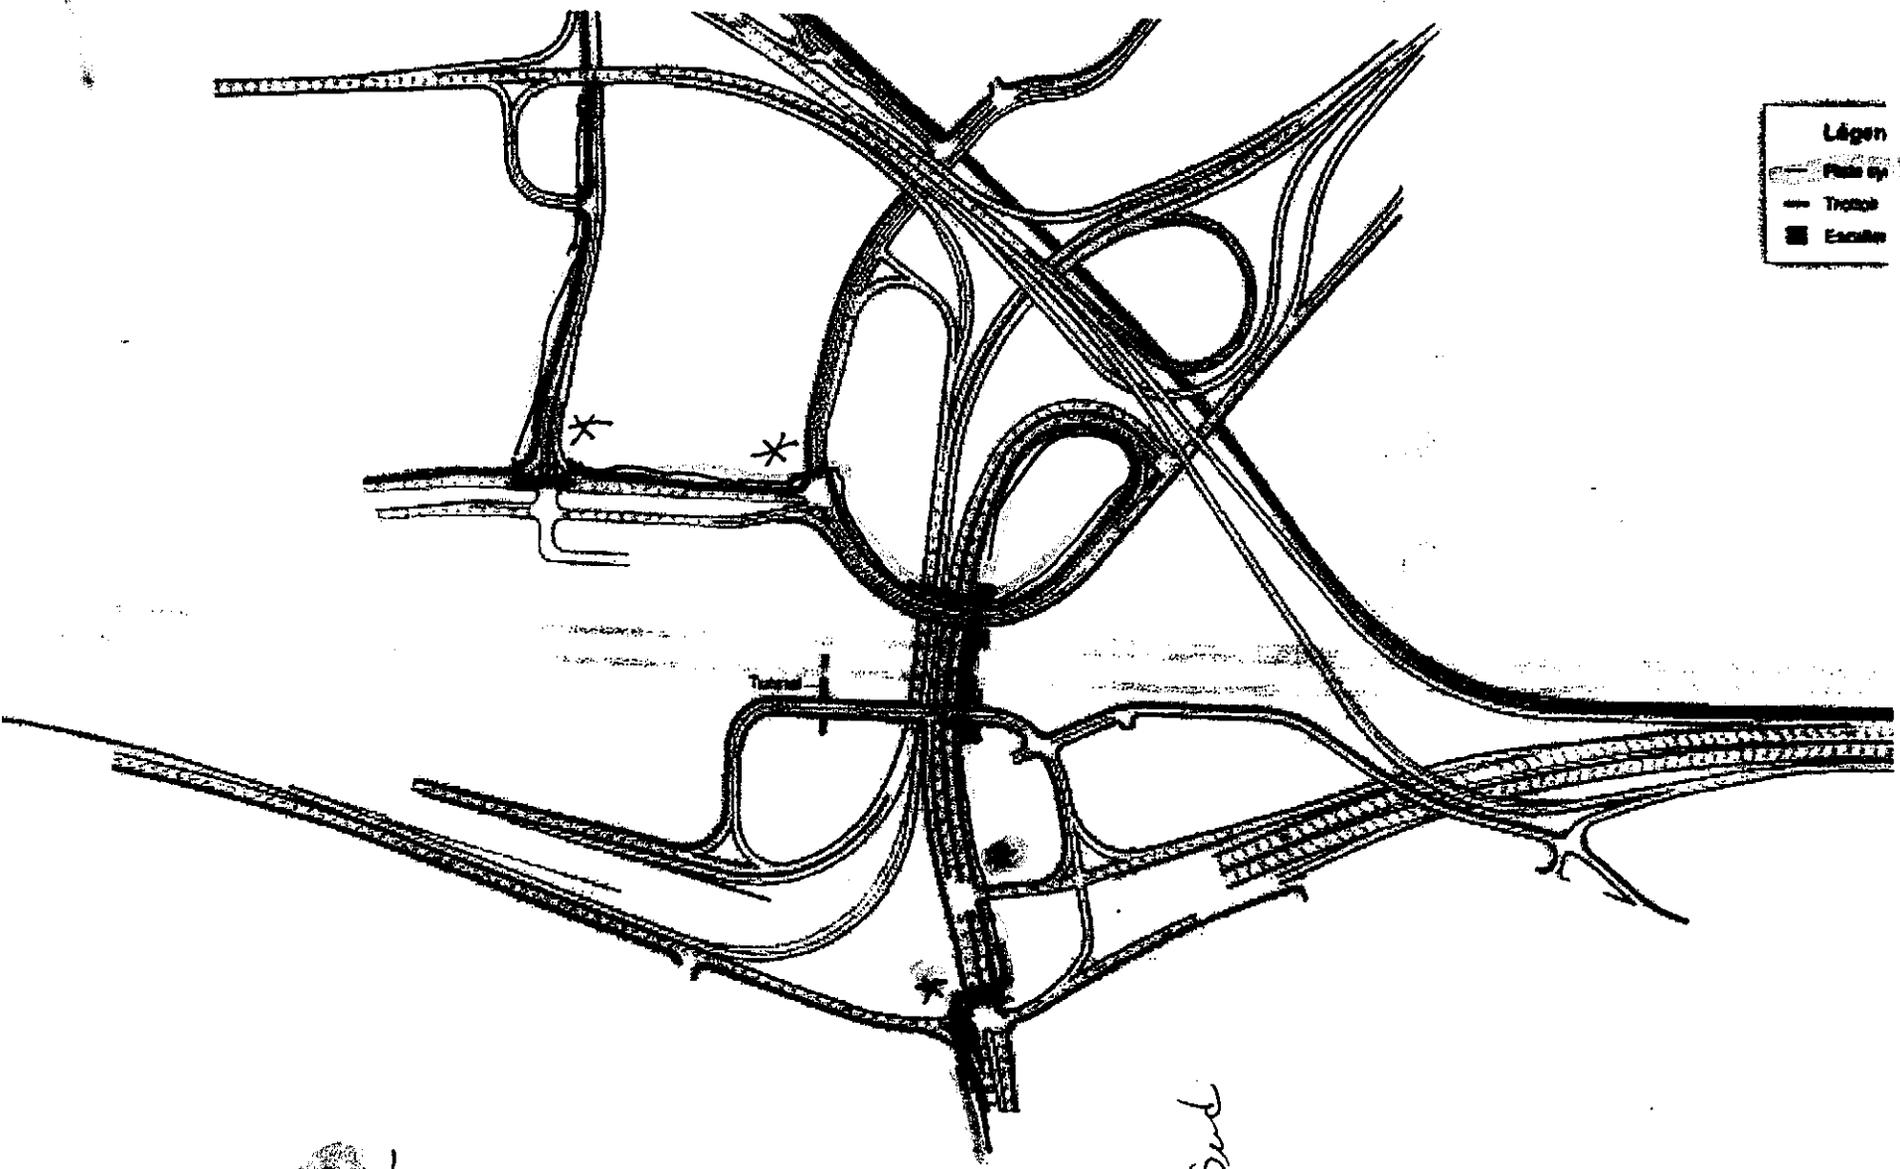

Légen	
	Escelle

Lumieres

←
 Axe
 Dorsal
 vers le Sud