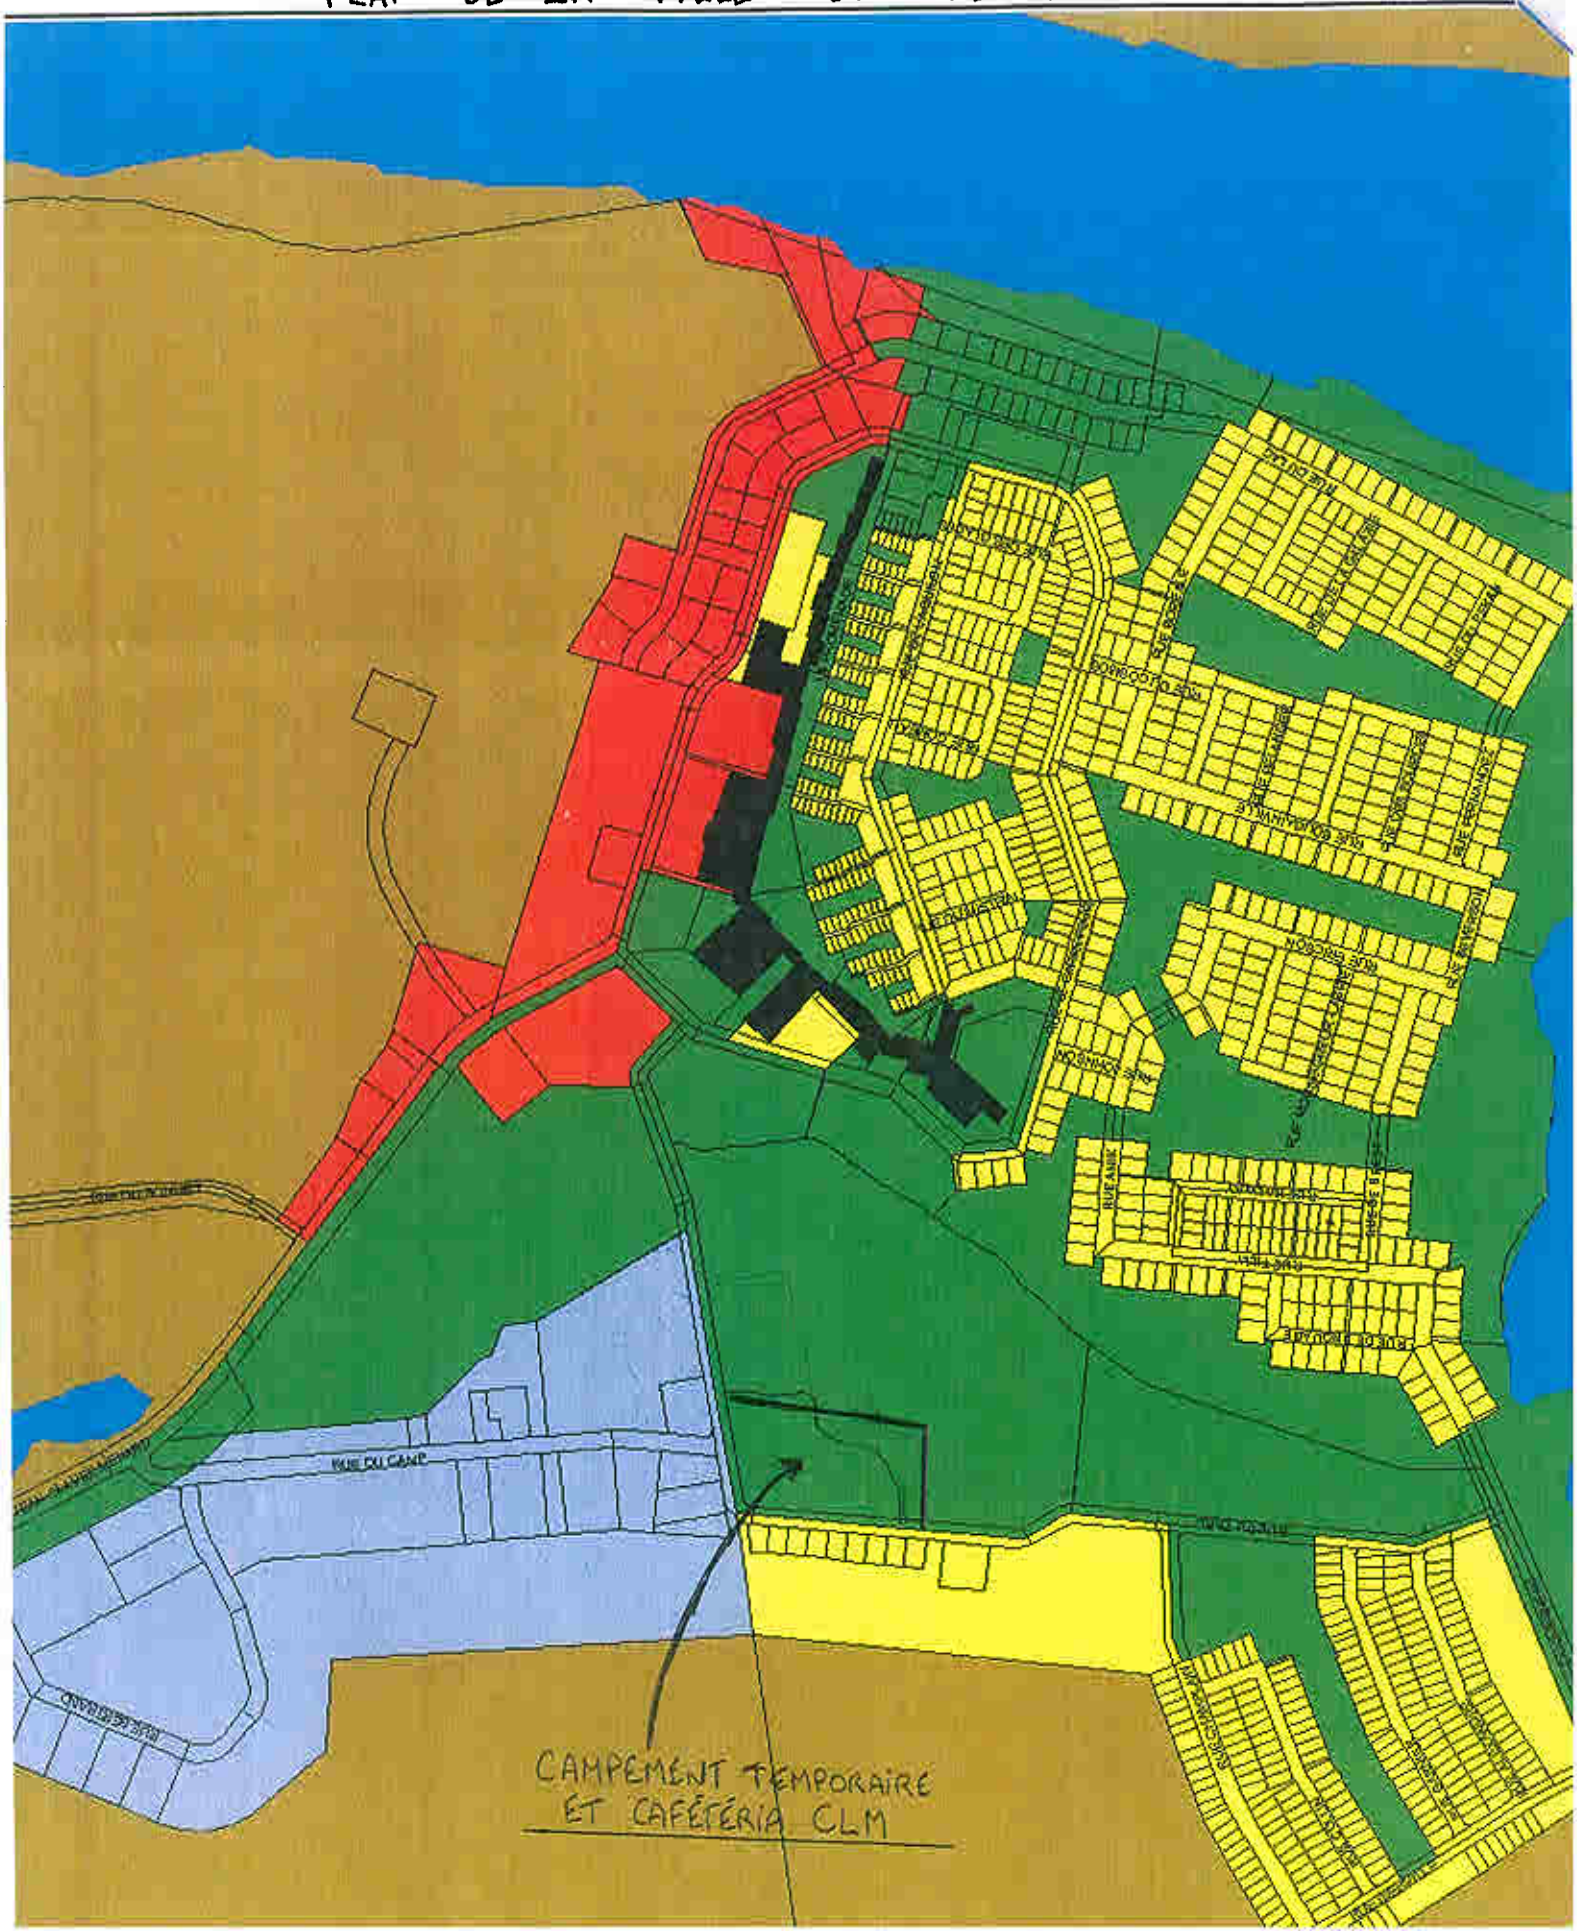PLAN DE LA VILLE DE FERMONT