

...2

Conclusion

Il ne fait pas de doute que le creusage de la mine à ciel ouvert de la St-Lawrence Columbiun a complètement changé l'écoulement des eaux souterraines dans un rayon d'au moins un mille autour du complexe minier. Il en est résulté un abaissement de la nappe phréatique avec pour résultat que les gens des environs ne peuvent plus s'alimenter d'une façon économique à même les eaux du sous-sol. (Il en coûte \$6.00 du pied pour construire un puits et en plus l'achat de la pompe pour le puits varie en fonction de la profondeur.)

SOLUTION POSSIBLE.

Il convient, je crois, d'avoir une opinion légale sur ce détournement des eaux souterraines. Il semble qu'au point de vue légal il ne soit pas permis de détourner les eaux souterraines si ce captage nuit à un tiers.

D'autre part, il semble que la Compagnie St-Lawrence Columbiun soit intéressée à en venir à une entente avec la municipalité de la Paroisse d'Oka.

Selon les dires du Maire, la Compagnie serait intéressée à pomper l'eau du puits de la mine jusqu'à un réservoir en surface aux limites de ces propriétés; de là, la municipalité devrait assurer la distribution de l'eau dans cette partie de la paroisse.


Les discussions intervenues récemment sont résumées dans un article du journal local que j'ai inclus au présent rapport.

D'autre part, la municipalité ne semble pas prête, au point de vue financier, à construire un réseau de distribution. Le budget annuel de cette corporation municipale est d'environ \$40,000. par année et ce montant sert entièrement à défrayer l'entretien des rues et routes du village. De plus, on semble douter de la qualité des eaux qui pourraient être extraites de la mine.

...3


...3

La municipalité voudrait donc savoir si le ministère des Richesses naturelles peut forcer la Compagnie St-Lawrence Columbian à suppléer au manque d'eau des gens des environs ou si non, quelle solution il faudrait envisager.

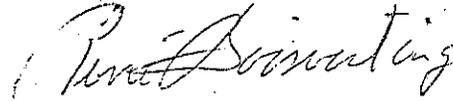

René Boisvert, ing.
Service de l'Aménagement hydraulique.

RB/11

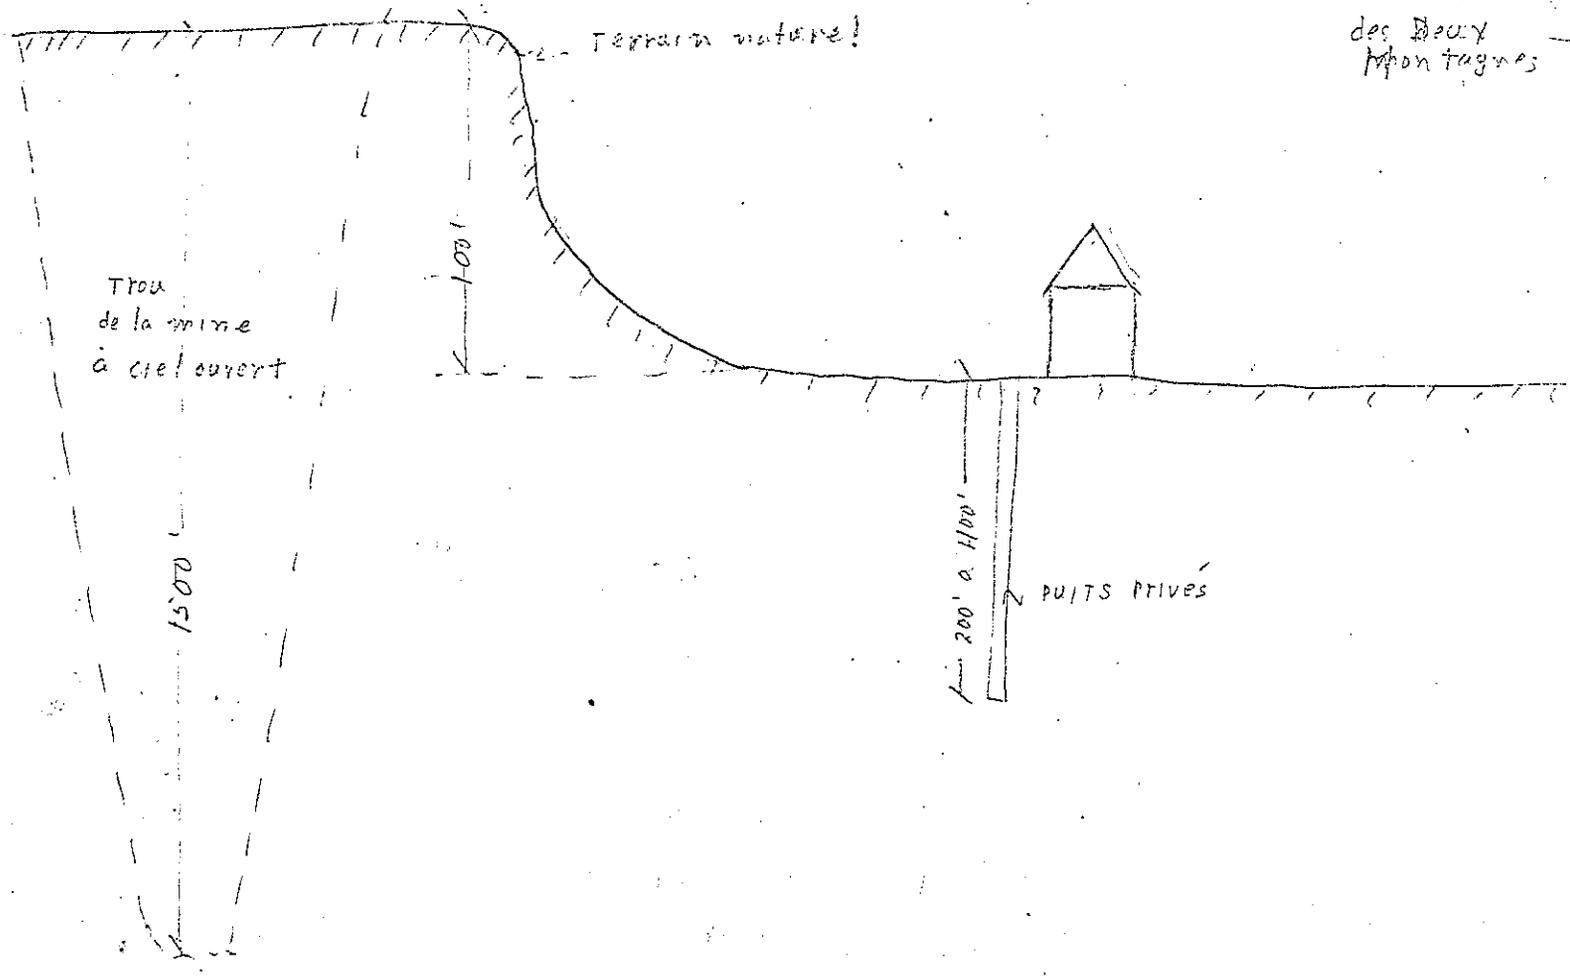

Trous
de la mine
à ciel ouvert



Terrain naturel!

100

200' à 1100'

PUITS PRIVÉS

vers le /
des Deux /
Montagnes

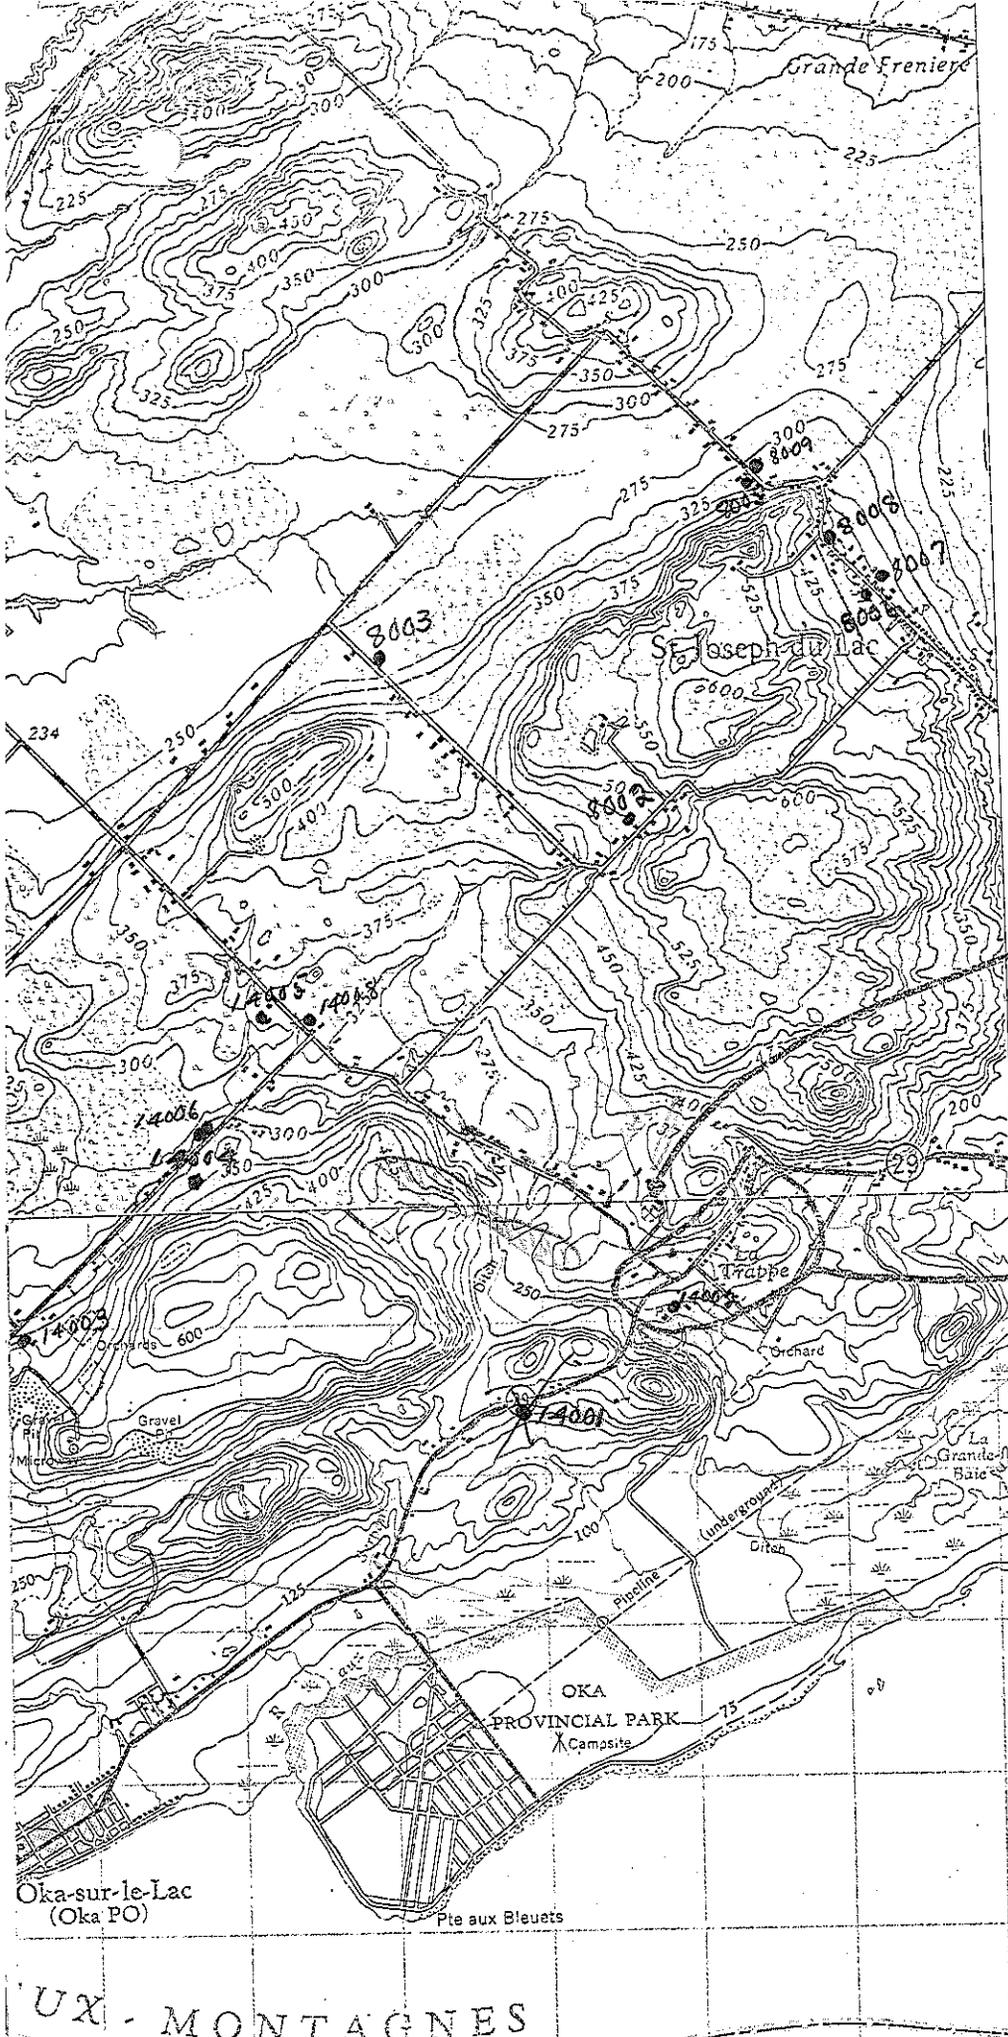

INDEX TO ADJOINING SHEETS

	74°30'		73°30'
45°45'	31 ^G / ₁₅	31 ^G / ₁₆	31 ^H / ₁₃
	31 ^G / ₁₀	31 ^G / ₉	31 ^H / ₁₂
45°15'	31 ^G / ₇	31 ^G / ₈	31 ^H / ₅

See "Index to Maps Available" for sheets published.

MINE

The general public may obtain copies from the Map Distribution Office, Dept. of Mines and Technical Surveys, Ottawa, at 25 cents per copy

LACHUTE
31 ^G/₉ EAST HALF
SECOND EDITION

← **ZONE TOUCHÉE PAR LE MANQUE D'EAU**

38
37
36
35
35
34

UX - MONTAGNES