


Schéma de liaison

284 **DA4**
Projet de poste aux Outardes à 735-315 kV
et lignes de raccordement à 735 kV
6211-09-019

Projet d'addition du poste aux Outardes

Schéma actuel
Réseau avant 2014

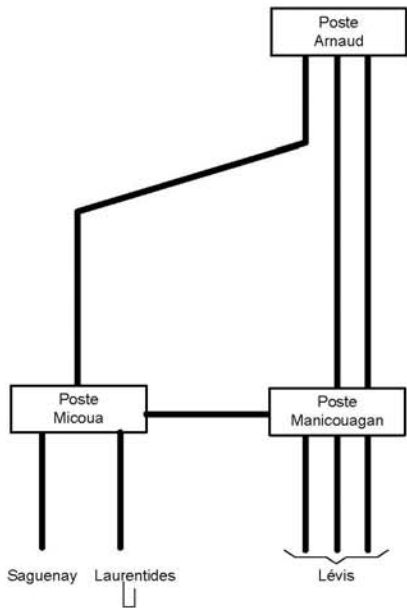

Addition du poste
aux Outardes

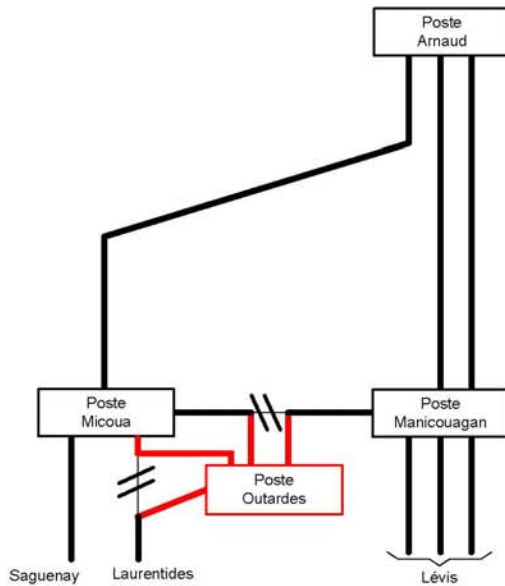


Schéma simplifié avec
aux Outardes

