







St. Louis
Lac Saint-François

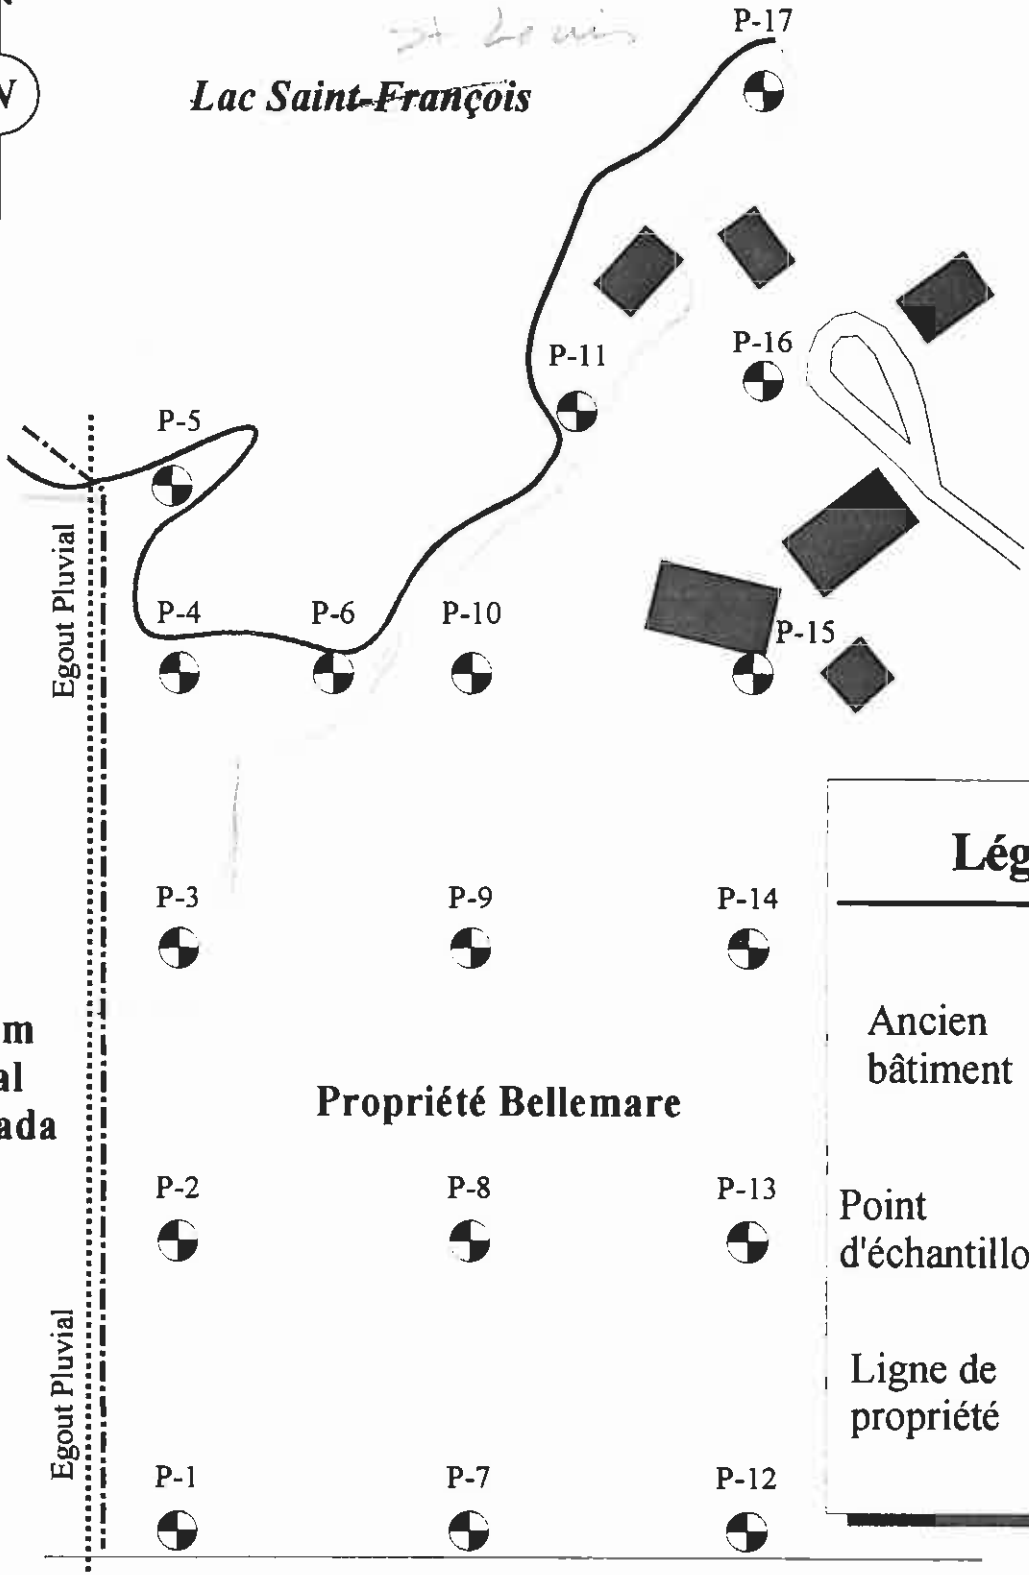

Légende

Ancien bâtiment 

Point d'échantillonnage  P-13

Ligne de propriété 

**Elkem
Métal
Canada
inc.**

Propriété Bellemare

Egout Pluvial

Route 132

Échelle



Projet: 1659

Client: Elkem Métal Canada inc.



Bio Géo
Environnement Inc.

Figure 1
Plan de localisation