


Annexe PIC-2

Réserve de biodiversité projetée de la forêt Piché-Lemoine

Infrastructures forestières à exclure

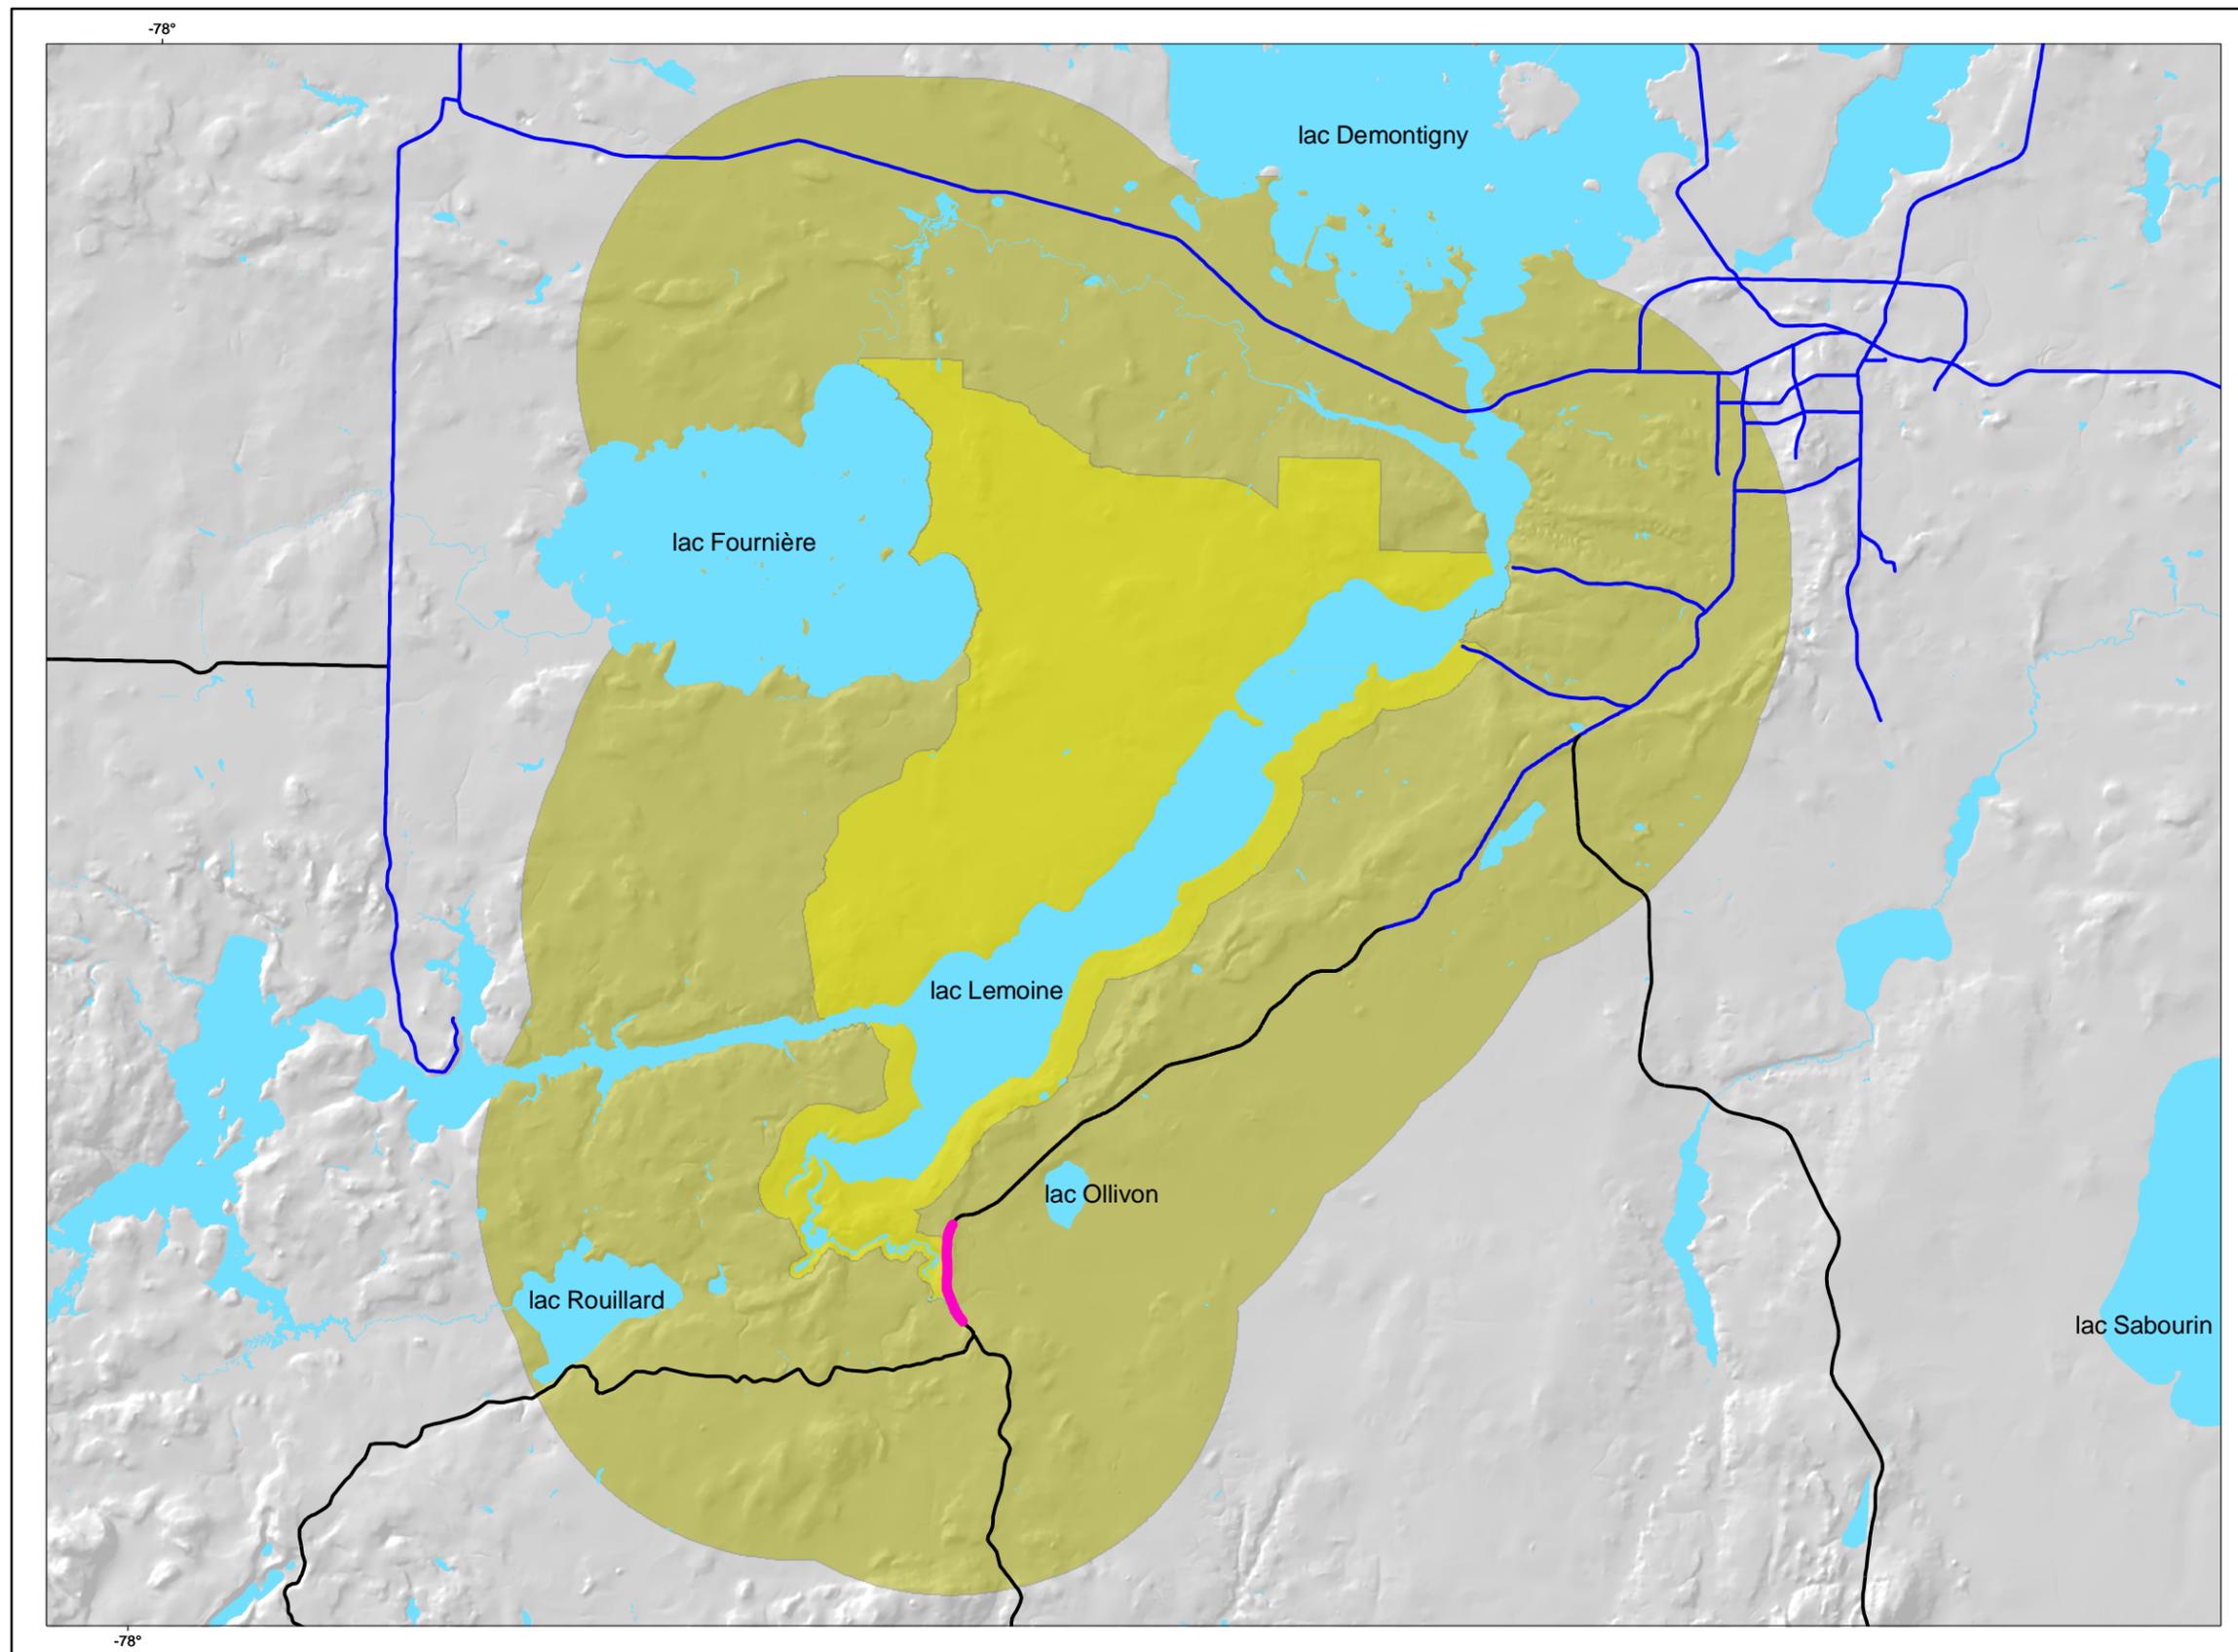

Élément

-  eau
-  Réserve de biodiversité
-  zone périphérique de 5 km

Élément

-  chemins à exclure
-  chemin de gravier (primaire)

0 1 2 3 4 km

1 / 125 000

Projection cartographique

Mercator transverse modifiée (MTM), zone 09

Sources

Base de données géographiques, MRNF

Réalisation

Ministère des Ressources naturelles et de la Faune
Unité de gestion de Val-d'Or (83)

Claude Chamberland, technicien en foresterie
Val-d'Or, 2007-03-02

Note : Le présent document n'a aucune portée légale.
© Gouvernement du Québec

Un chemin forestier localisé au sud de la réserve
de biodiversité projetée est à exclure