

5049300 000000

278000 000000

338 P NP DM13.2

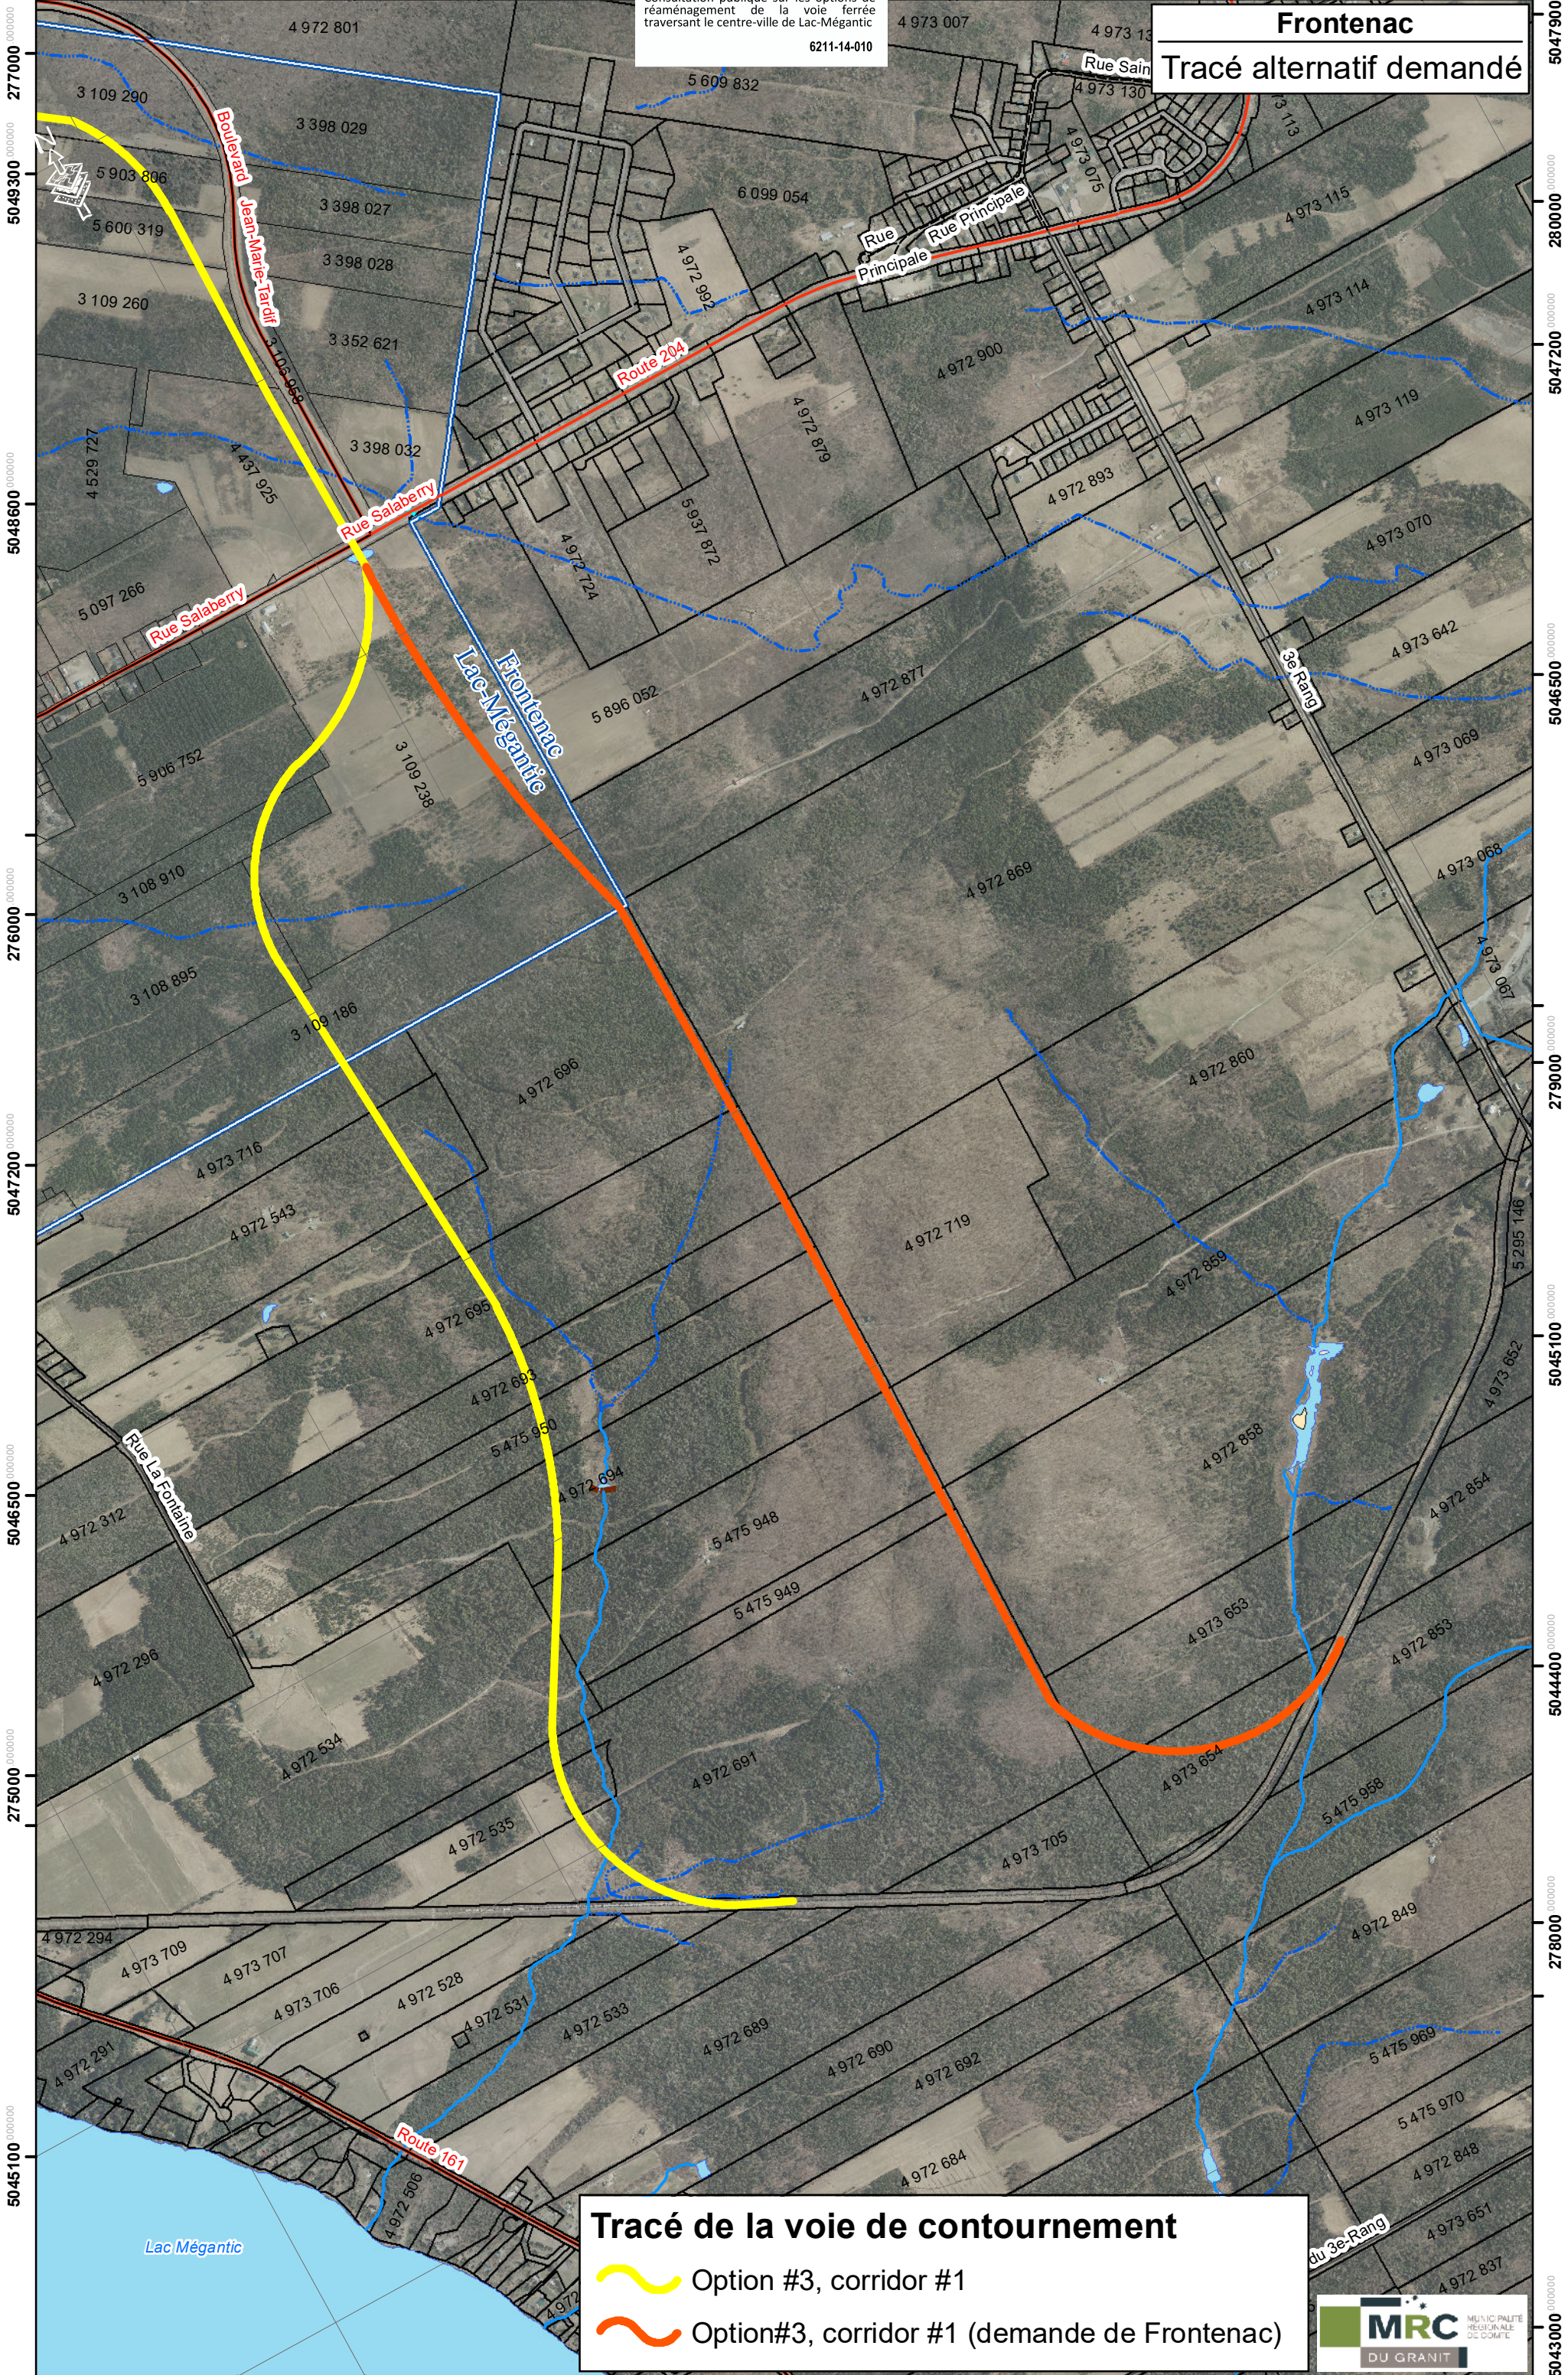
279000 000000

280000 000000



Consultation publique sur les options de réaménagement de la voie ferrée traversant le centre-ville de Lac-Mégantic
6211-14-010

Frontenac

Tracé alternatif demandé



Tracé de la voie de contournement

-  Option #3, corridor #1
-  Option #3, corridor #1 (demande de Frontenac)



5044400 000000 275000 000000 276000 000000 277000 000000 5043000 000000